


HÚS 19a - PLATA YFIR 2. HÆÐ - 1:50

ÁRTUN SAMRÆMINGARHÖNDUGAR

Kt. 110457-2789

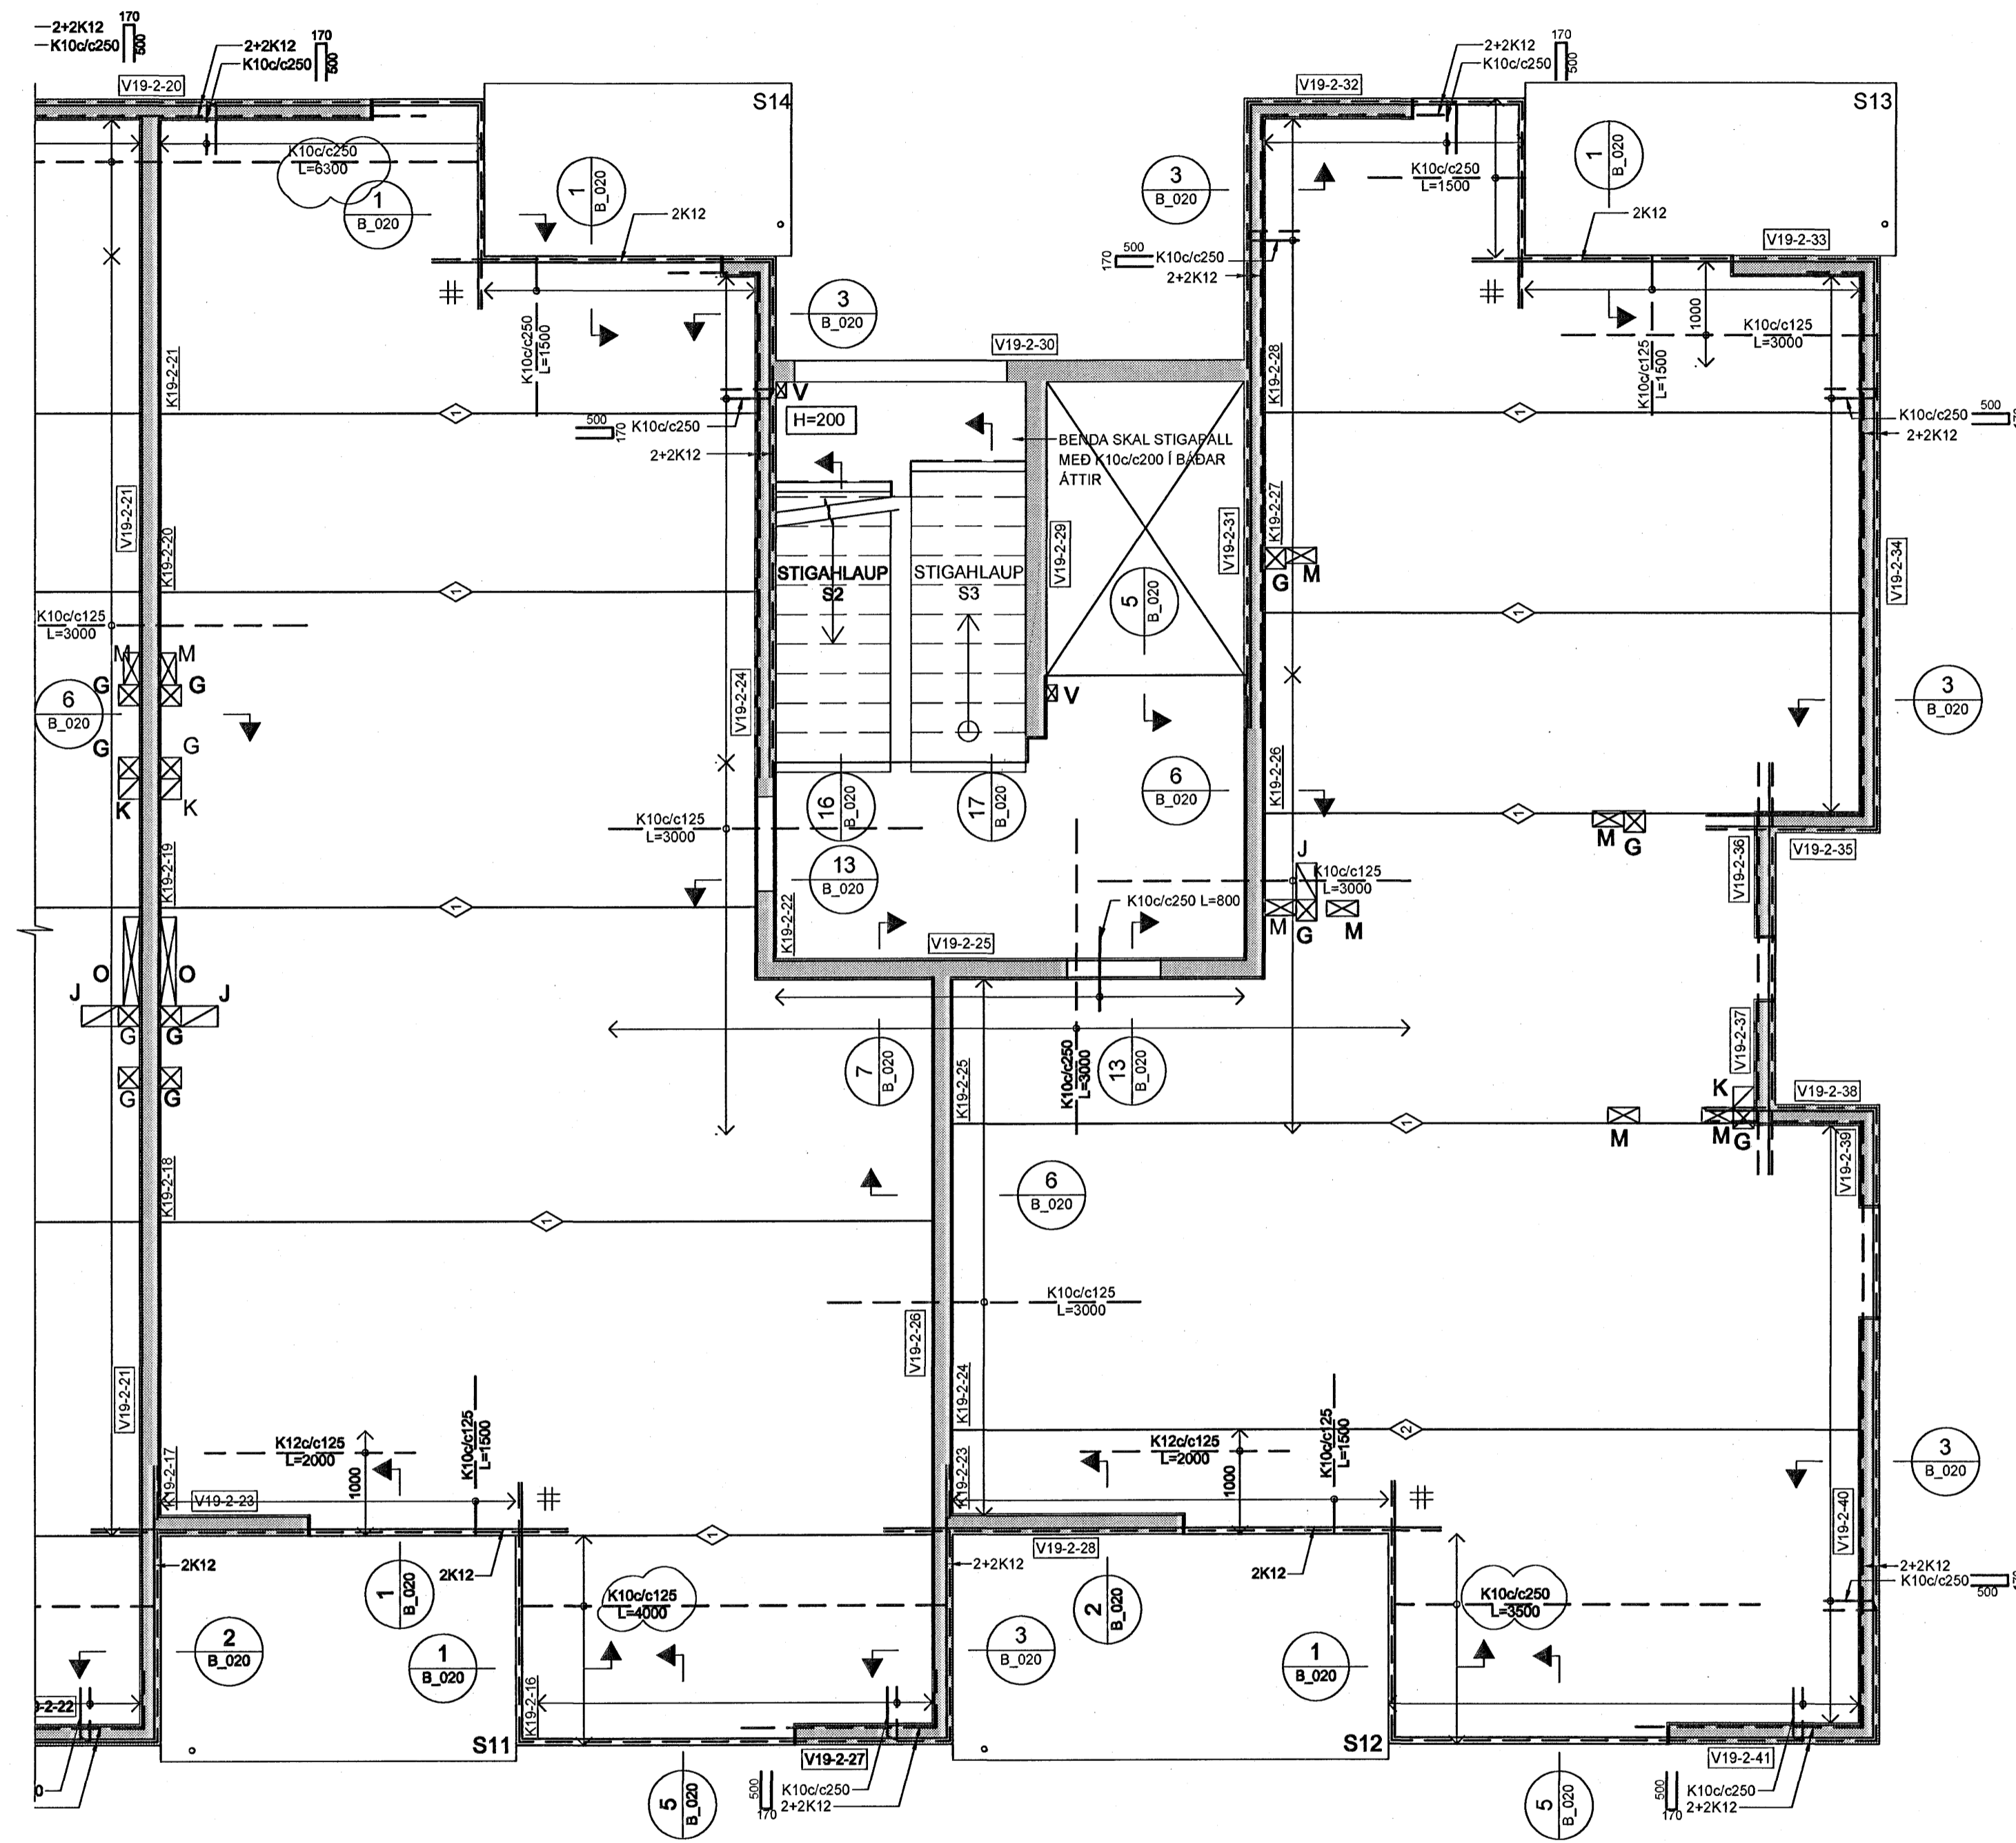

SKÝRINGAR:


- ÖLL MÁL ERU Í MILLIMETRUM, ALLIR KÓTAR ERU Í METRUM
- ALLA VEGGI SKAL BENDA MEÐ K10c/c250 LÖÐRÉTT OG K10c/c150 LÁRÉTT NEMA ANNAD SÉ SÉRSTAKLEGA TILGREINT - SJÁ ALMENN SNIÐ FYRIR VEGGBENDINGU Í KRINGUM OP OG Á SAMSKYPTUM
- ÞAR SEM PLÖTUBENDING ER SÝND Í KRINGUM OP, SVALIR O.Þ.H SKAL JÁRN ÁVOLT GANGS-SKEYTILENGU FRAM YFIR, NEMA ANNAD SÉ TILGREINT
- Í KRINGUM GÖT Í PLÖTUM SKAL ALMENNT EKKI SKERÐA JÁRNABENDINGU, ÞJAPPA SKAL JÁRNUM SAMAN Í KRINGUM GÖT (LEYFILEGT AD STÆKKA ÞVERMÁL Á JÁRNUM T.D. 1K16 JAFNGILDIR 2,5 K10)
- ÞAR SEM PLÖTUBENDING ER SÝND YFIR VEGGJUM SKAL HÚN ALMENNT VERA MIÐJUSETT YFIR VEGG NEMA ANNAD SÉ TILGREINT
- ALMENNT ERU ALLAR PLÖTUR 285mm KÚLPLÖTU Í IBÜÐUM OG 455mm KÚLPLÖTUR YFIR BILAGEYMSLU NEMA ANNAD SÉ SÉRSTAKLEGA TILGREINT
- ALLAR SVALIR ERU FORSTEYPTAR

TÁKN:

- GAT Í VEGG EDA PLÖTU
- 200mm DJÚPT ÚRTAK Í EFRI BRÚN Á PLÖTU
- ÓSAMFELLDUR VEGGR Á HÆÐINI FYRIR OFAN
- TÁKNAR SKEYTINGU Í NEDRI BRÚN Á MILLI KÚLUPLATNA SJÁ TÖFLU
- K10c/c250 L=1000
- K10c/c125 L=1000
- K12c/c125 L=1000

BENDINGU Í EFRI BRÚN SKAL SKEYTA MEÐ K10c/c375 L=1000 NEMA ANNAD SÉ TILGREINT


TÁKNAR JÁRNAMOTTU Á INNHORNUM MED SAMSKONAR JÁRNUM OG YFIR ÁSETUM VID HORN

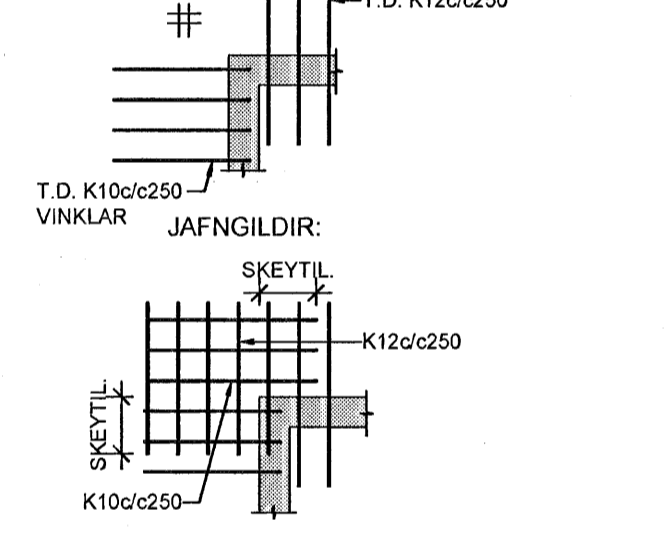

TILVÍSANIR:

ALMENNAR SKÝRINGAR SJÁ BL. NR. B(15-21)_001

18 APR. 2006
VPD

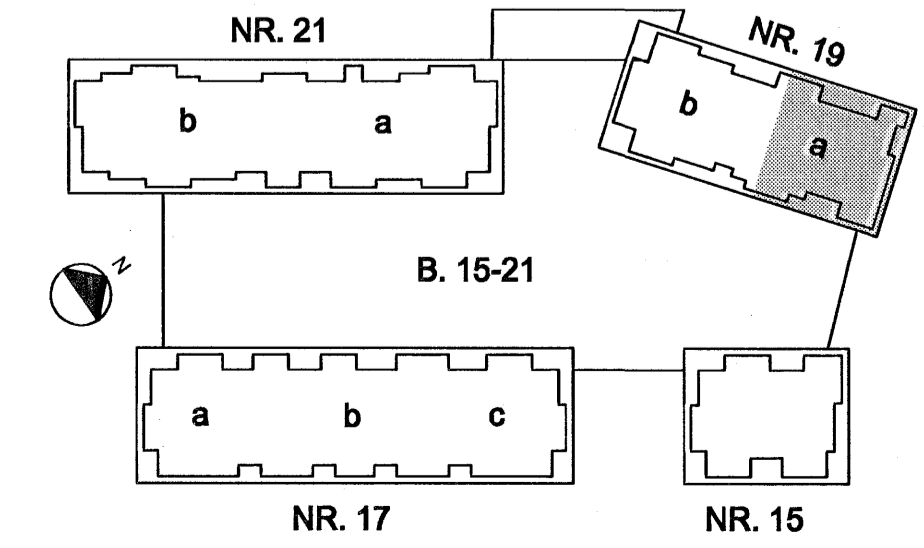

NORÐURBAKKI 19a
BURÐARVIRKI
PLATA YFIR 2.HÆÐ
GRUNNMÝND
MKV: 1:50
DAGS: 18.01.2006
HANNAÐTEKNI: HEGG
VERKNR: 05104

IAV
YFIRFARIR: *Conis*
SAMÞYKKT: *Conis*
KENNITALA: 130657-4439
TEKNI NR. B(19a)_315

Conís
VERKFRÆÐIÁÐGJÖF
Kennitala: 602005-1400
Lýngáa 4, 110 Reykjavík
Sími: 517 3000
Vefbá: www.conis.is