


HÚS 19b - PLATA YFIR 2. HÆÐ - 1:50

ÁRTUN SAMRÆMINGARHÖNDUÐAR
 Kt. 110457-2789

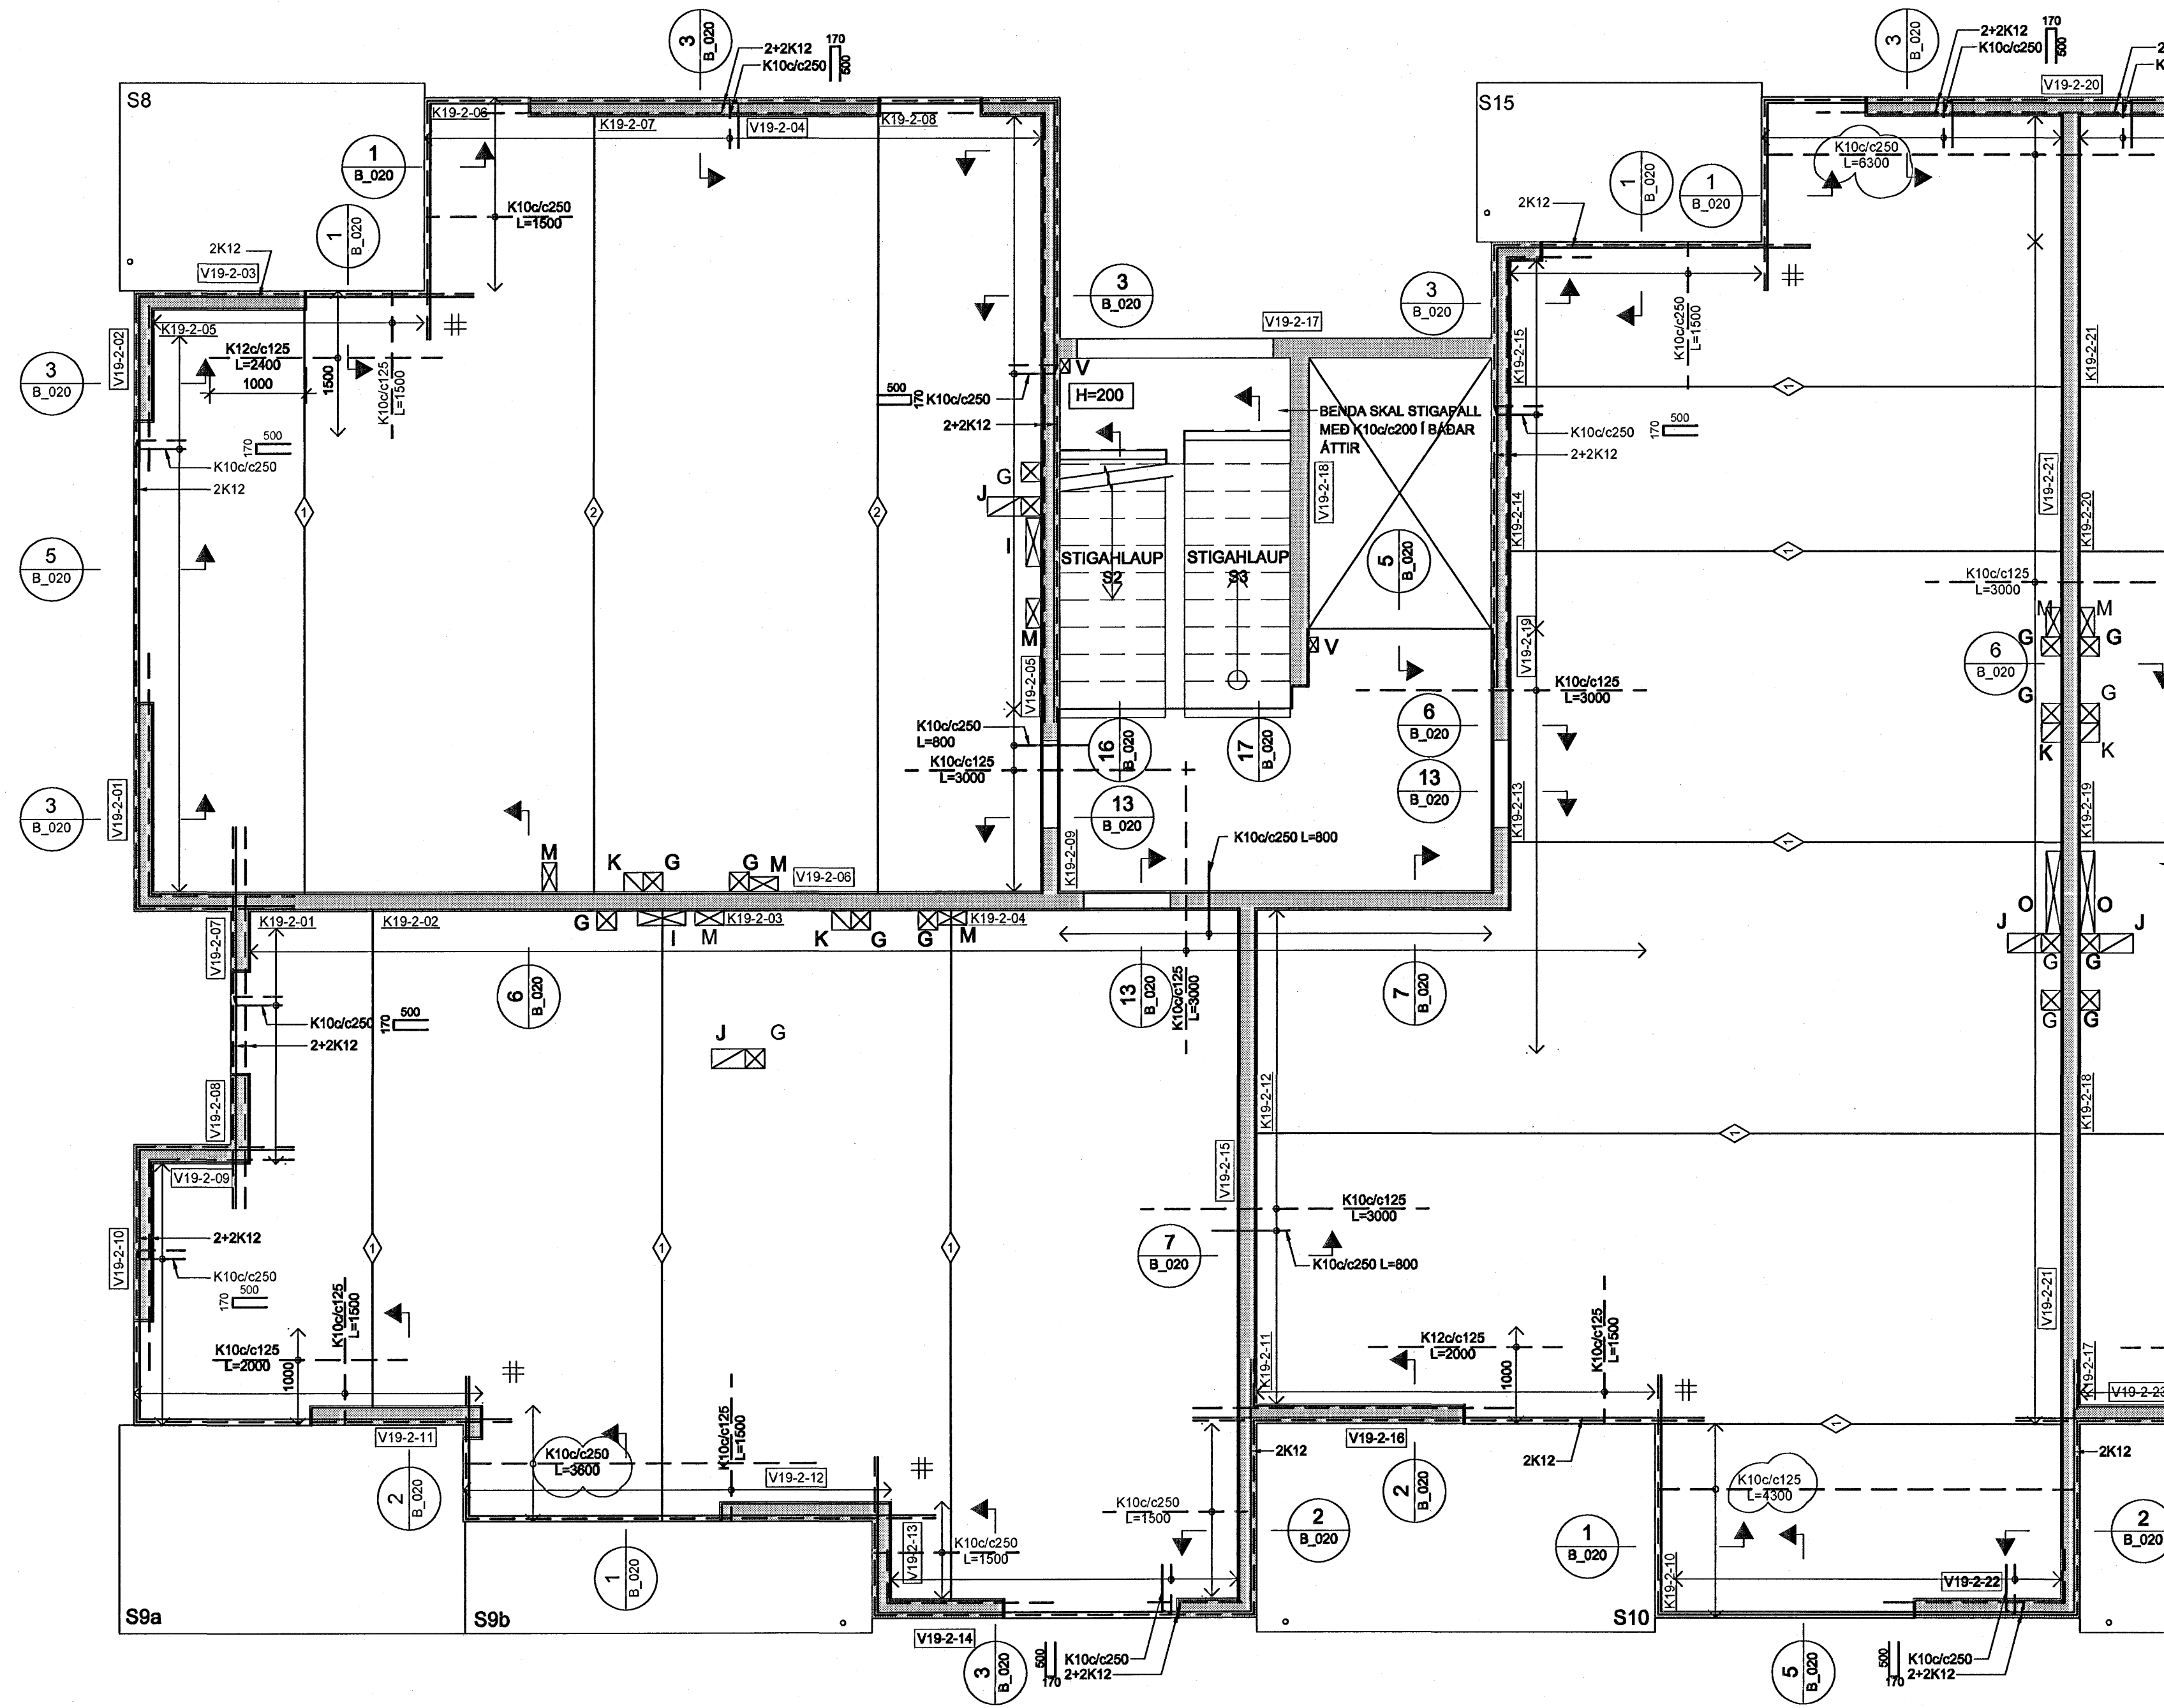


SKÝRINGAR:

- ÖLL MÁL ERU Í MILLIMETURM, ALLIR KÓTAR ERU Í METURM
- ALLA VEGGI SKAL BENDA MEÐ K10c/c250 LÖÐRÉTT OG K10c/c150 LÁRÉTT NEMA ANNAD SÉ SÉRSTAKLEGA TILGREINT - SJÁ ALMENN SNID FYRIR VEGGBENDINGU Í KRINGUM OP OG Á SAMSKYPTUM
- ÞAR SEM PLÖTUBENDING ER SÝND Í KRINGUM OP, SVALAR O.D.H SKAL JÁRN AVALFANGA SKEYTILÉNSO FRAM FYRIR NEMA ANNAD SÉ TILGREINT
- Í KRINGUM GÖT Í PLÖTUM SKAL ALMENNT EKKI SKERÐA JÁRNABENDINGU, ÞJAPPA SKAL JÁRNUM SAMAN Í KRINGUM GÖT (LEYFILEGT AÐ STÆKKA ÞVERMÁL Á JÁRNUM T.D. ÍK16 JAFNGILDIR 2,5 K10)
- ÞAR SEM PLÖTUBENDING ER SÝND FYRIR VEGGJUM SKAL HÚN ALMENNT VERA MIÐJUSETT FYRIR VEGG NEMA ANNAD SÉ TILGREINT
- ALMENNT ERU ALLAR PLÖTUR 285mm KÚLPLÖTU Í ÞÚÐUM OG 455mm
- KÚLPLÖTUR FYRIR BÍLAGEYMSLU NEMA ANNAD SÉ SÉRSTAKLEGA TILGREINT
- ALLAR SVALAR ERU FORSTEYPTAR

TÁKN:


- ☒ GAT Í VEGG EDA PLÖTU
- ☒ 200mm DJÚPT ÚRTAK Í EFRI BRÚN Á PLÖTU
- ☒ ÓSAMFELLDUR VEGGUR Á HÆÐINI FYRIR OFAN
- ◇ TÁKNAR SKEYTINGU Í NEDRI BRÚN Á MILLI KÚLPLATNA SJÁ TÖFLU
 - ◇ K10c/c250 L=1000
 - ◇ K10c/c125 L=1000
 - ◇ K12c/c125 L=1000
- ⊞ BENDINGU Í EFRI BRÚN SKAL SKEYTA MEÐ K10c/c375 L=1000 NEMA ANNAD SÉ TILGREINT
- # TÁKNAR JÁRNAMOTTU Á INNHORNUM MEÐ SAMSKONAR JÁRNUM OG FYRIR ASETUM VIÐ HORN

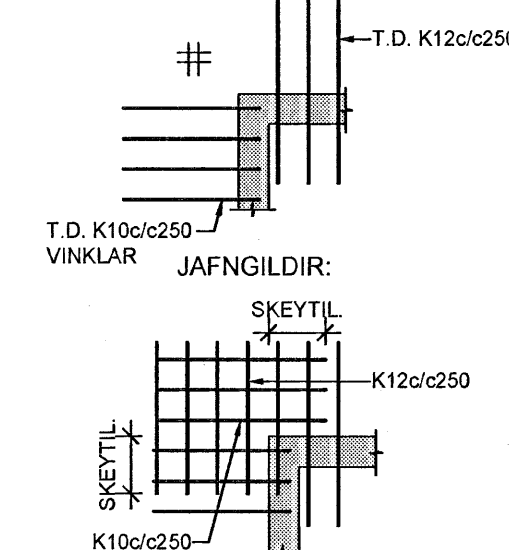

GÖT OG ÚRTÖK Í VEGGI OG PLÖTUR FYRIR HÚS 15 OG 19:

NR.	STÆRD	*HÆÐ	NR.	STÆRD	*HÆÐ
A	150x100	2760	N	150x400	
B	200x200	2500	O	150x850	
C	200x200	2510	P	150x500	
D	725x200	2660	Q	150x600	
E	300x300	2350	R	120x120	
F	300x200	2560	S	630x350	
G	200x200	2660	T	430x350	
H	500x200	2660	U	150x100	1730
I	500x150		V	150x100	
J	350x200x200		X	150x700	
K	200x200x200		Z	300x600	
L	150x150				
M	150x300				

*HÆÐ = HÆÐ FRÁ STEYPUKÓTA Á NEDRI BRÚN GATS

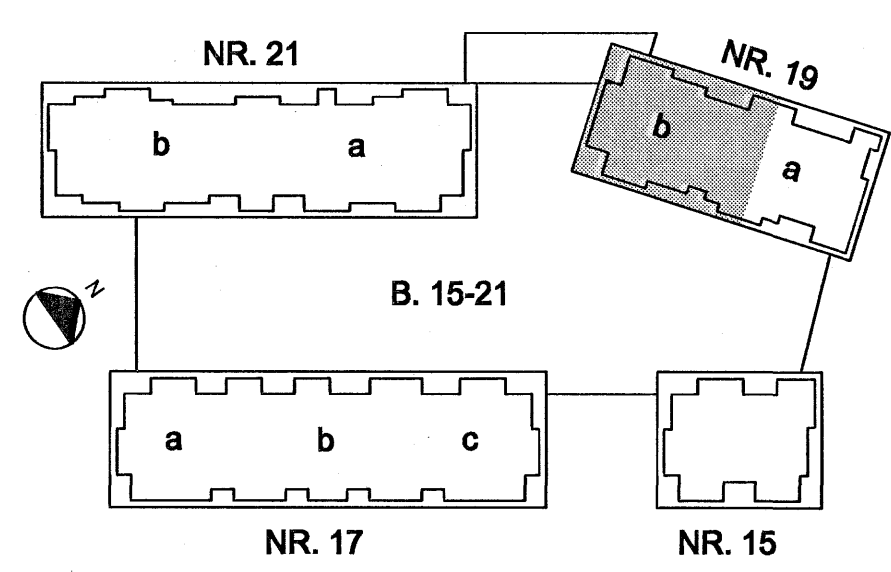

TILVÍSANIR:
 ALMENNAR SKÝRINGAR SJÁ BL. NR. B(15-21)_001

Byggingeðhúdi Heftartaru
 18 APR. 2006
 VPS

NORÐURBAKKI 19b

BURÐARVIRKI
 PLATA YFIR 2.HÆÐ
 GRUNNMYND

MKV: 1:50

DAGS: 18.01.2006

HANNAÐTEKNI: HEGG

VERKNR: 05104

YFIRFARIR: JÓ

SAMÞYKKT: *Amnis*

KENNTALA: 130657-4439

TEKNI NR. B(19a)_316

HE. HE.
 REINN. TEKN.

IAV

Conis
 VERKFRÆÐIÁÐGJÖF

Kennitala: 600105-1403
 Lymhláta 4, 110 Reykjavík
 Sími: 513-3000
 Vefur: www.conis.is