


HÚS 19a - PLATA YFIR 3. HÆÐ - 1:50

ÁRITUN SAMRÆMINGARHÖNDLINGAR
 Kl. 110457-2789

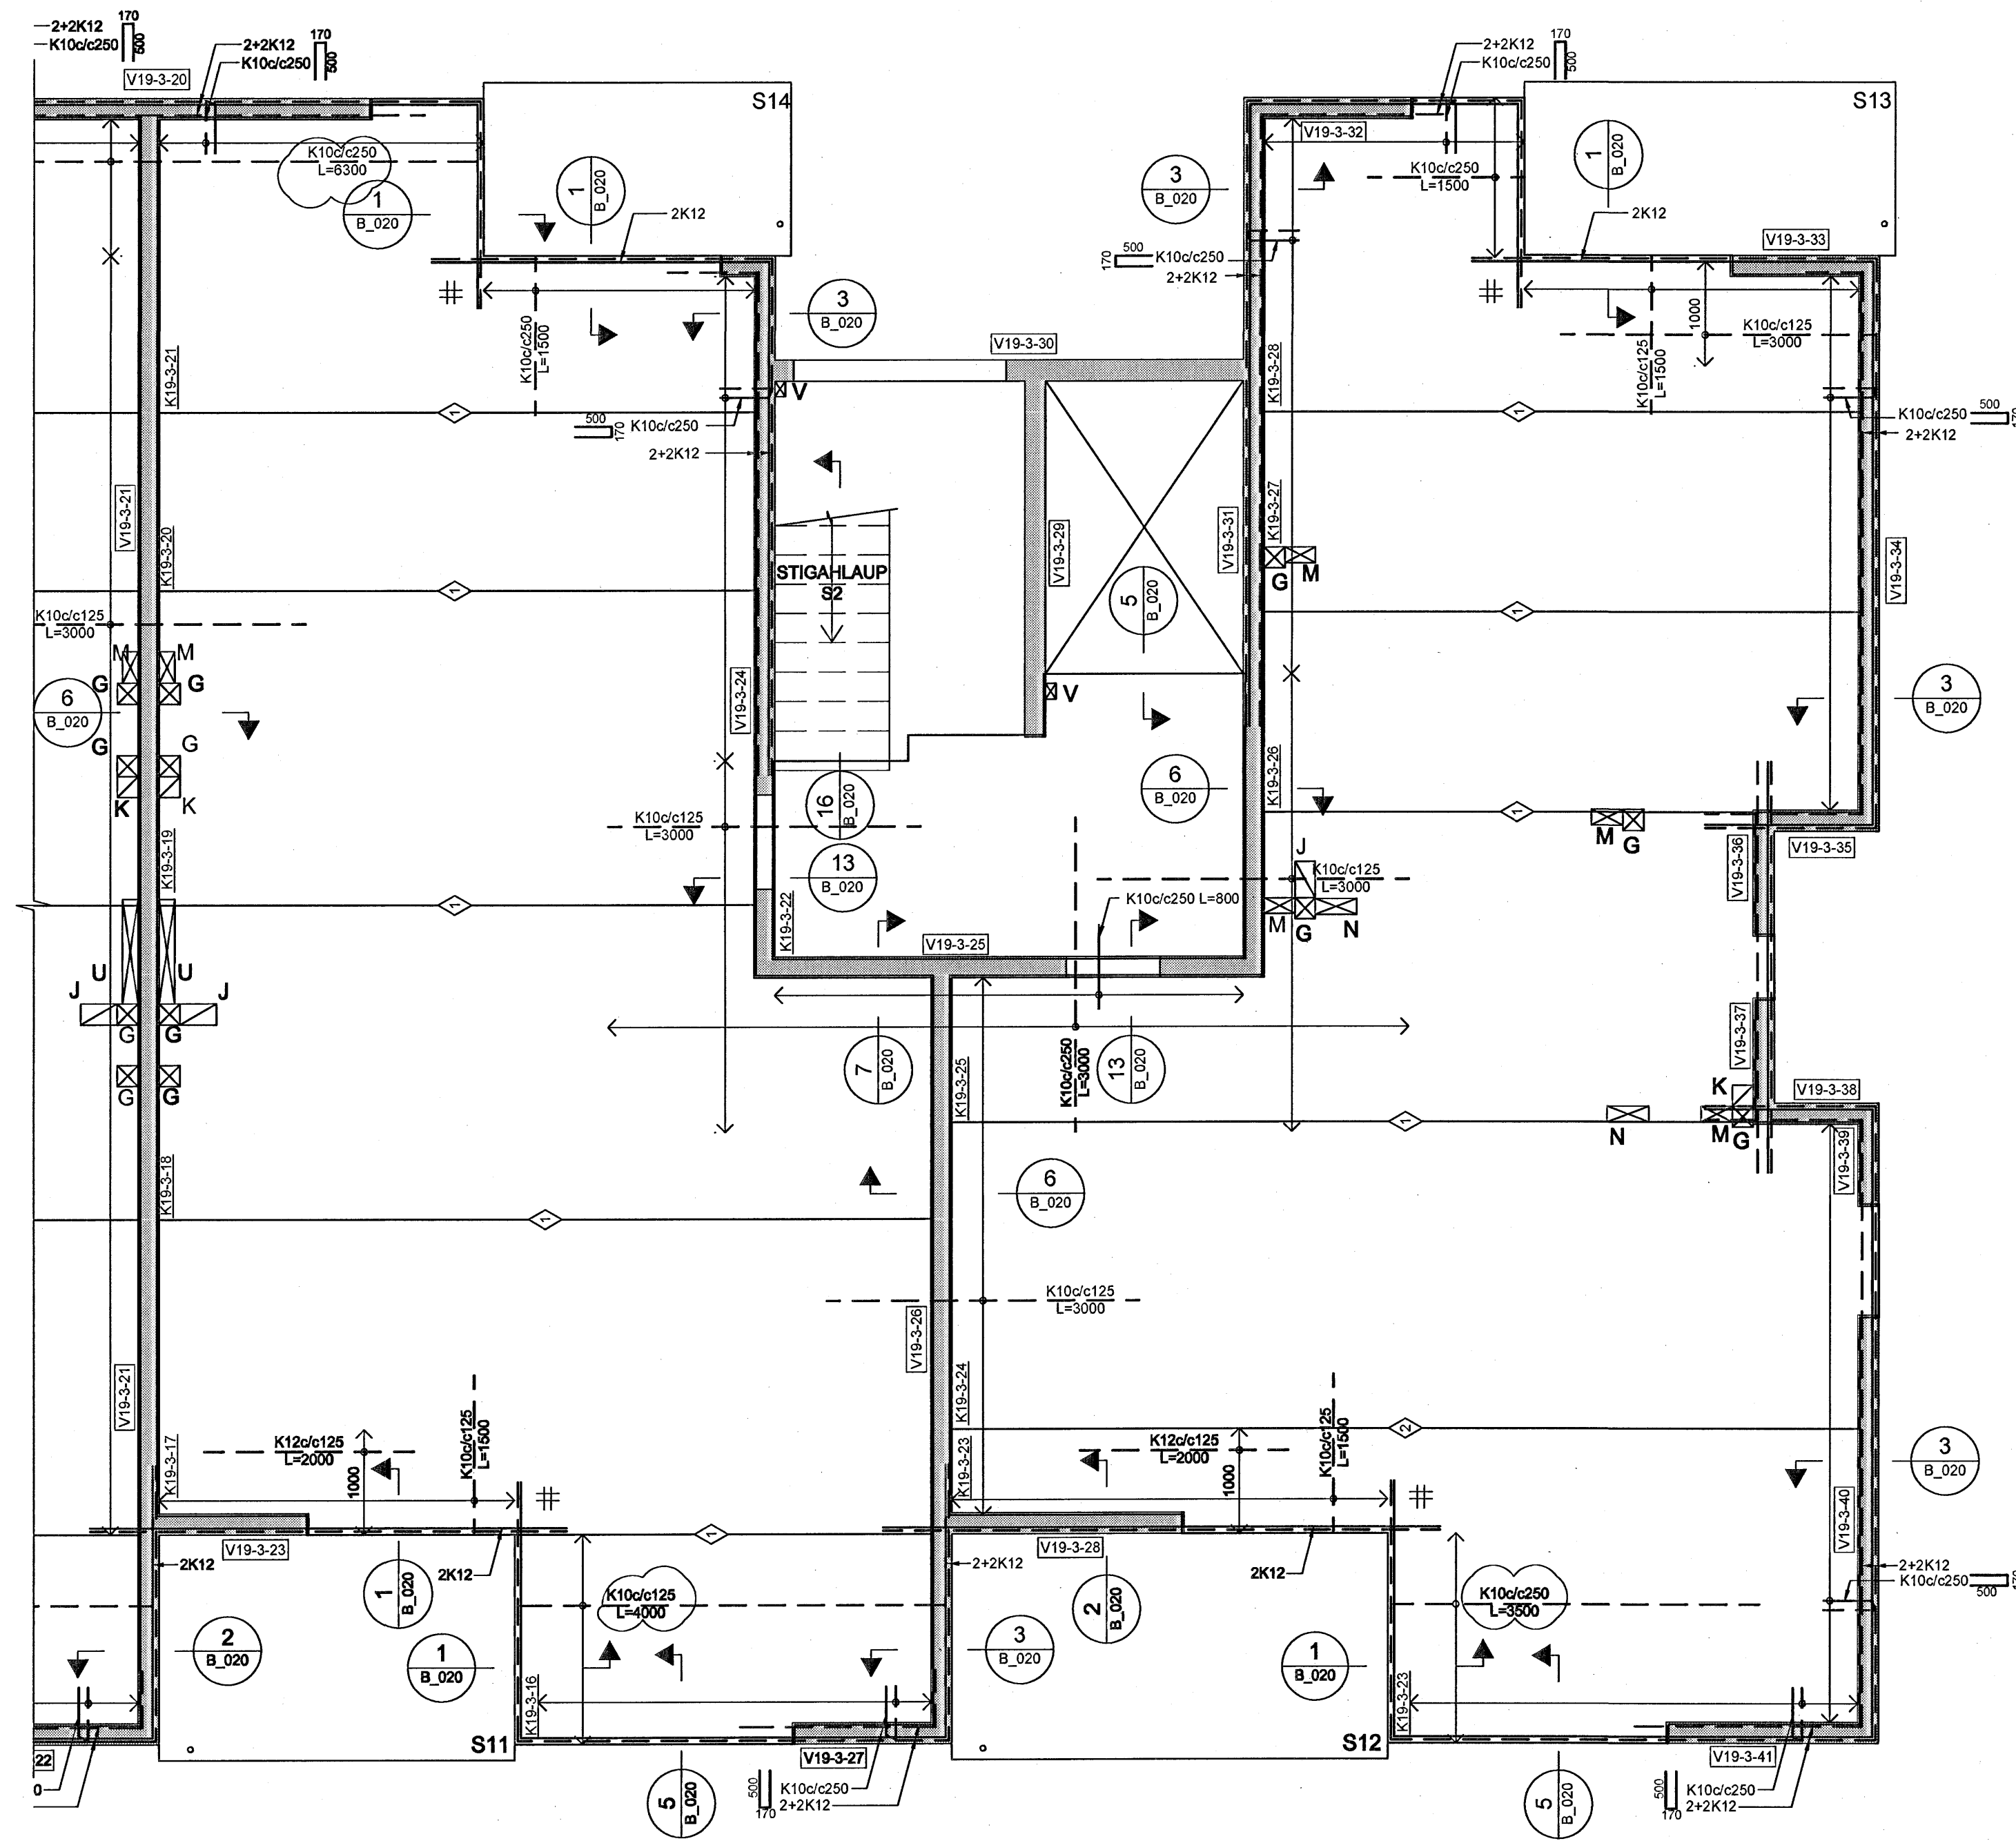


SKÝRINGAR:

- ÖLL MÁL ERU Í MILLIMETURM, ALLIR KÓTAR ERU Í METRUM
- ALLA VEGGI SKAL BENDA MEÐ K100/c250 LÖÐRÉTT OG K100/c150 LÁRÉTT NEMA ANNAD SÉ Sérstaklega tilgreint - SJÁ ALMENN SNID FYRIR VEGGBENDINGU Í KRINGUM OP OG Á SAMSKYPTUM
- ÞAR SEM PLÖTUBENDING ER SÝND Í KRINGUM OP, SVALIR O.D.H SKAL JÁRN ÁVALT ÖNGA SKEYTILÉNDI FRÁM YFIR, NEMA ANNAD SÉ TILGREINT. Í KRINGUM GÓT Í PLÖTUM SKAL ALMENNT EKKI SKERDA JÁRNABENDINGU, ÞJAPPA SKAL JÁRNUM SAMAN Í KRINGUM GÓT (LEYFILEGT AD STÆKKA ÞVERMÁL Á JÁRNUM T.D. 1K16 JAFNGILDIR 2,5 K10)
- ÞAR SEM PLÖTUBENDING ER SÝND YFIR VEGGJUM SKAL HÚN ALMENNT VERA MIÐJUSETT YFIR VEGG NEMA ANNAD SÉ TILGREINT.
- ALMENNT ERU ALLAR PLÖTUR 285mm KÚLPLÖTU Í IBÚÐUM OG 455mm KÚLPLÖTUR YFIR BILAGEYMSLU NEMA ANNAD SÉ Sérstaklega tilgreint
- ALLAR SVALIR ERU FORSTEYPTAR

TÁKN:

- ☒ GAT Í VEGG EDA PLÖTU
- ▨ 200mm DJÚPT ÚRTAK Í EFRÍ BRÚN Á PLÖTU
- ▨ ÖSAMFELLDUR VEGGUR Á HÆÐINI FYRIR OFAN
- ◇ TÁKNAR SKEYTINGU Í NEDRI BRÚN Á MILLI KÚLPLATNA SJÁ TÖFLU
- ◇ K100/c250 L=1000
- ◇ K100/c125 L=1000
- ◇ K120/c125 L=1000
- BENDINGU Í EFRÍ BRÚN SKAL SKEYTIL MEÐ K100/c375 L=1000 NEMA ANNAD SÉ TILGREINT

- # TÁKNAR JÁRNAMOTTU Á INNHORNUM MEÐ SAMSKONAR JÁRNUM OG YFIR ÁSETUM VIÐ HORN

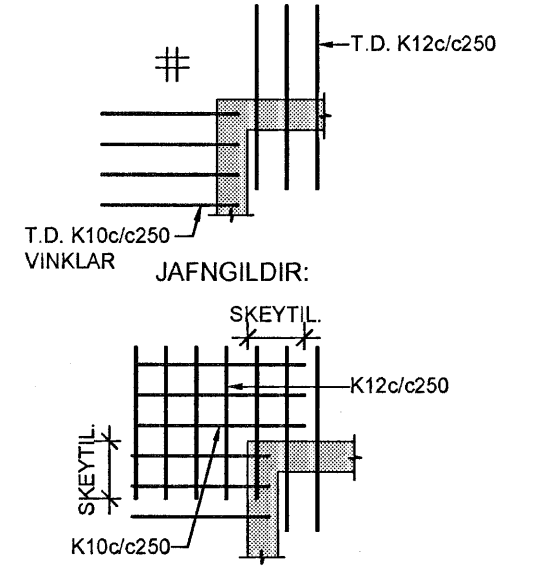


TILVÍSANIR:

ALMENNAR SKÝRINGAR SJÁ BL. NR. B(15-21)_001

GÓT OG ÚRTÓK Í VEGGI OG PLÖTUR FYRIR HÚS 15 OG 19:

NR.	ST/ÆRD	*HÆÐ	NR.	ST/ÆRD	*HÆÐ
A	150x100	2760	N	150x400	
B	200x200	2500	O	150x850	
C	200x200	2510	P	150x500	
D	725x200	2660	Q	150x600	
E	300x300	2350	R	120x120	
F	300x200	2560	S	630x350	
G	200x200		T	490x350	
H	500x200	2660	U	150x100	1730
I	500x150		V	150x100	
J	350x200x200		X	150x700	
K	200x200x200		Z	300x600	
L	150x150				
M	150x300				

*HÆÐ = HÆÐ FRÁ STEYPUKÓTA Á NEDRI BRÚN GATS

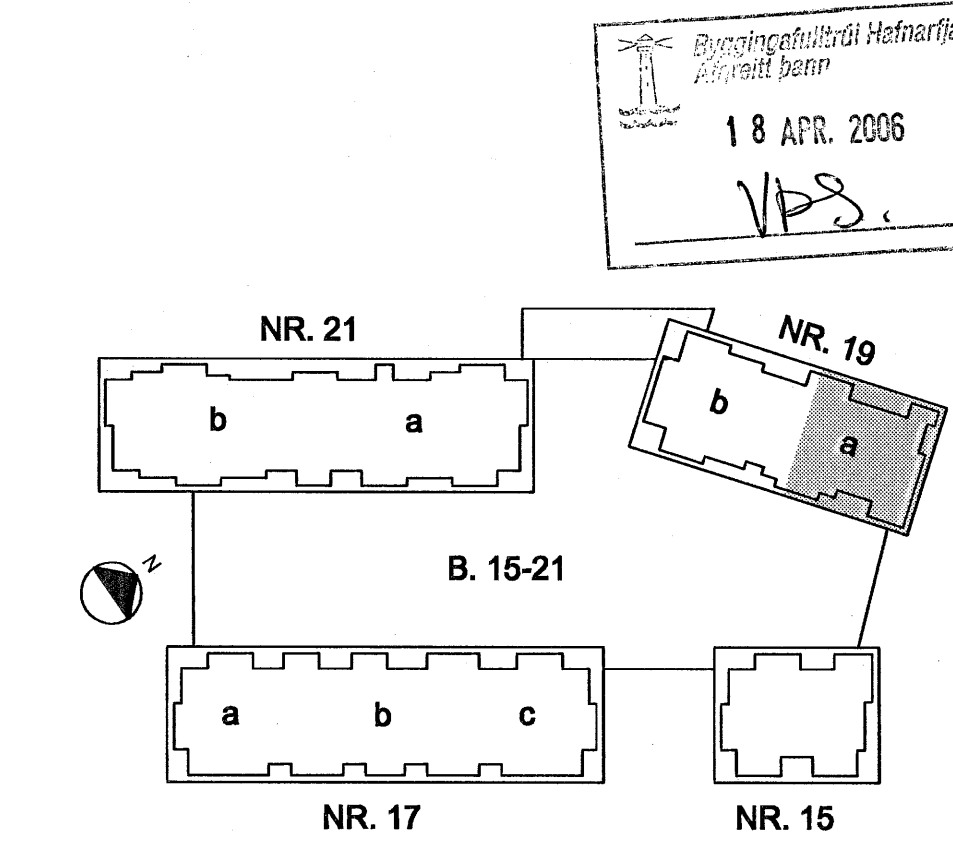

 18 APR. 2006
 VPS

10.04.2006 JÁRNUM BRÉYTT HE HE
 SR. DAGS. BRÉYTING REIKN. TEKN.
NORÐURBAKKI 19a
 BURÐARVIRKI
 PLATA YFIR 3.HÆÐ
 GRUNNMYND
 MKV: 1:50
 DAGS: 18.01.2006
 HANNAÐI/TEKN.: HE/GG
 VERKNR.: 05104
IAV
 YFIRFARIR: JÓ
 SAMÞYKKT: *[Signature]*
 KENNITALA: 130057-4439
 TERN NR: B(19a)_320 SR: A

Conis
 VEKFRÆÐIRÁÐGJÖF
 Kennitala: 600105-1400
 Lyrphala 4, 110 Reykjavík
 Sími: 517-3000
 Netfang: www.conis.is