


HÚS 19b - PLATA YFIR 3. HÆÐ - 1:50

ÁRITUN SAUR-EMINGARHÖNUNGAR

Árni Einarsson
Kt. 110457-2789

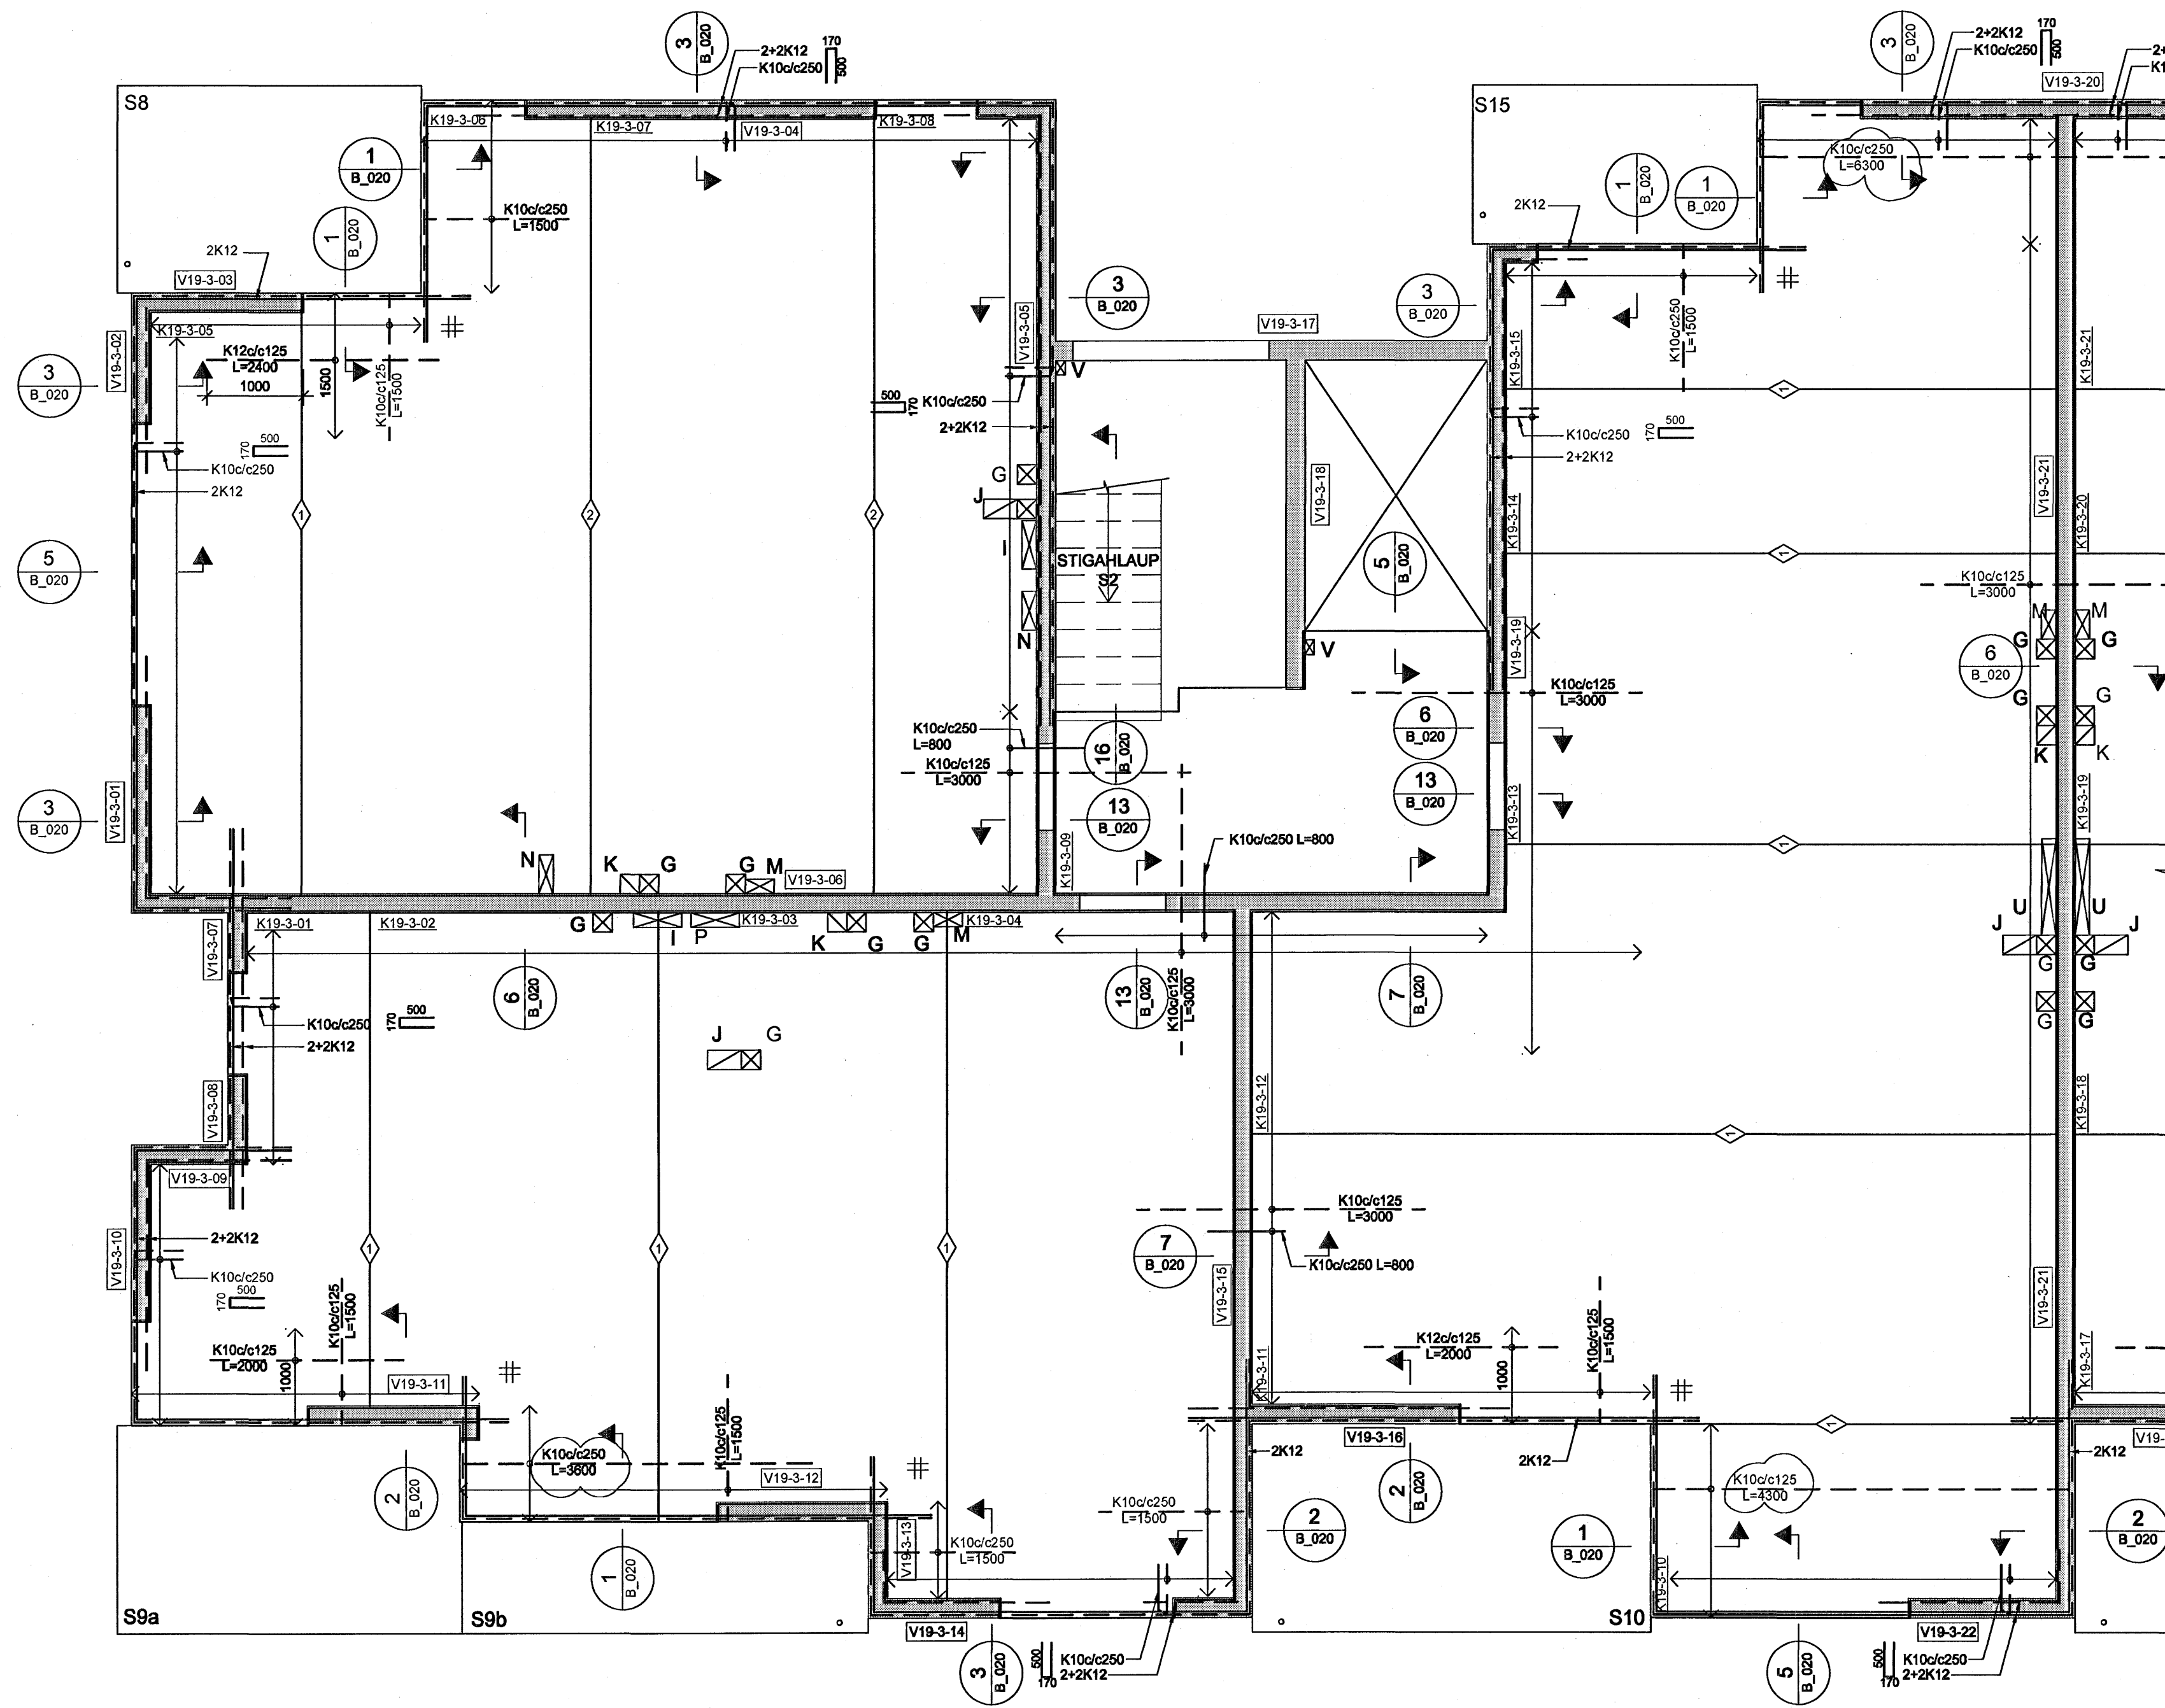


SKÝRINGAR:

- ÖLL MÁL ERU Í MILLIMETURM, ALLIR KÓTAR ERU Í METRUM
- ALLA VEGGI SKAL BENDA MEÐ K10c/c250 LÓDRÉTT OG K10c/c150 LÁRÉTT NEMA ANNAD SÉ SÉRSTAKLEGA TILGREINT - SJÁ ALMENN SNÍÐ FYRIR VEGGBENDINGU Í KRINGUM OP OG Á SAMSKYTTUM
- ÞAR SEM PLÖTUBENDING ER SÝND Í KRINGUM OP, SVALIR O.D.H SKAL JÁRN ÁVALT GANGA SKEYTLENGD FRAM YFIR, NEMA ANNAD SÉ TILGREINT
- Í KRINGUM GÖT Í PLÖTUM SKAL ALMENNT EKKI SKERDA JÁRNABENDINGU, ÞJAPPA SKAL JÁRNUM SAMAN Í KRINGUM GÖT (LEYFILEGT AD STEKKA ÞVERMÁL Á JÁRNUM T.D. K16 JAFNGILDIR 2,5 K10)
- ÞAR SEM PLÖTUBENDING ER SÝND FYRIR VEGGJUM SKAL HÚN ALMENNT VERA MIÐJUSÉTT YFIR VEGG NEMA ANNAD SÉ TILGREINT
- ALMENNT ERU ALLAR PLÖTUR 285mm KÚLPLÖTU Í BÚÐUM OG 455mm KÚLPLÖTUR FYRIR BÍLAGEMYSLU NEMA ANNAD SÉ SÉRSTAKLEGA TILGREINT
- ALLAR SVALIR ERU FORSTEYPTAR

TÁKN:


- GAT Í VEGG EDA PLÖTU
- 200mm DJÚPT ÚRTAK Í EFRI BRÚN Á PLÖTU
- OSAMFELLDUR VEGGUR Á HÆÐINI FYRIR OFAN
- TÁKNAR SKEYTINGU Í NEDRI BRÚN Á MILLI KÚLPLATNA SJÁ TÖFLU
- K10c/c250 L=1000
- K10c/c125 L=1000
- K12c/c125 L=1000
- BENDINGU Í EFRI BRÚN SKAL SKEYTÁ MEÐ K10c/c375 L=1000 NEMA ANNAD SÉ TILGREINT
- TÁKNAR JÁRNAMOTTU Á INNHORNUM MEÐ SAMSKONAR JÁRNUM OG YFIR ÁSETUM VID HORN

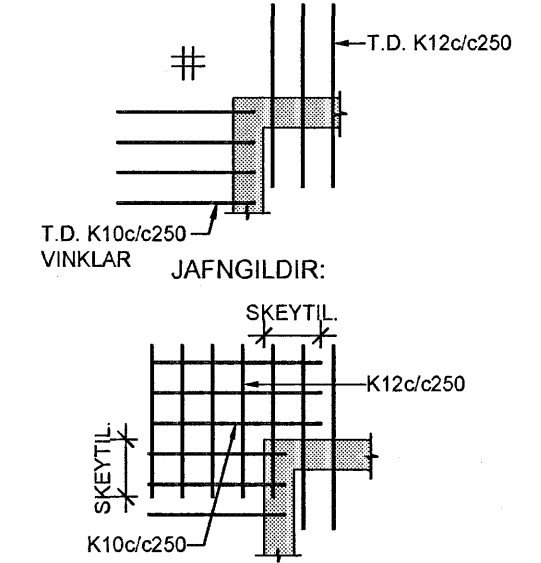

GÖT OG ÚRTÖK Í VEGGI OG PLÖTUR FYRIR HÚS 15 OG 19:

NR.	STÆRD	*HÆÐ	NR.	STÆRD	*HÆÐ
A	150x100	2760	N	150x400	
B	200x200	2500	O	150x850	
C	200x200	2510	P	150x500	
D	725x200	2660	Q	150x600	
E	300x300	2350	R	120x120	
F	300x200	2560	S	630x350	
G	200x200		T	430x350	
H	500x200	2660	U	150x100	1730
I	500x150		V	150x100	
J	350x200x200		X	150x700	
K	200x200x200		Z	300x600	
L	150x150				
M	150x300				

*HÆÐ = HÆÐ FRÁ STEYPUKÓTA Á NEDRI BRÚN GATS

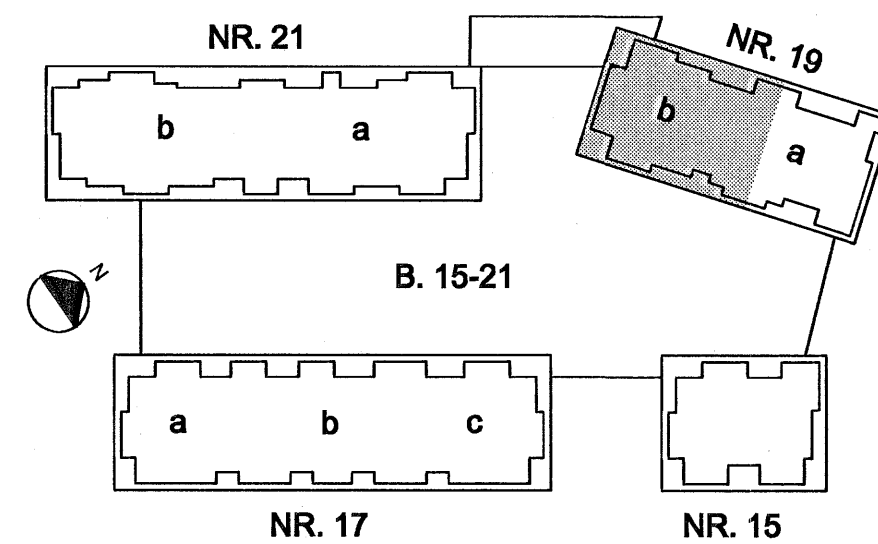

Byggingarfræðingur
18 APR. 2006
Ves

TILVÍSANIR:

ALMENNAR SKÝRINGAR SJÁ BL. NR. B(15-21)_001

NR. DAGS: BREYTING HE HE
REINX. TEIKN

NORÐURBAKKI 19b

BURÐARVIRKI
PLATA YFIR 3.HÆÐ
GRUNNMYND

MKV: 150
DAGS: 18.01.2008
HANNAD/TEIKN: HE:GG
VERNRN: 05104

IAV
YFIRFARIS: JÓ
SAMBYGGT: *Árni Einarsson*
KENNITALA: 130057-4439
TEIKN NR: B(19b)_321

Conis
VERKFRÆÐI RÁÐGJAFUR
Kornhóla 80/105-1100
Linghóla 4, 110 Reykjavík
Sími: 573-3000
Vefvang: www.conis.is