




SNID A
1:20 G2-

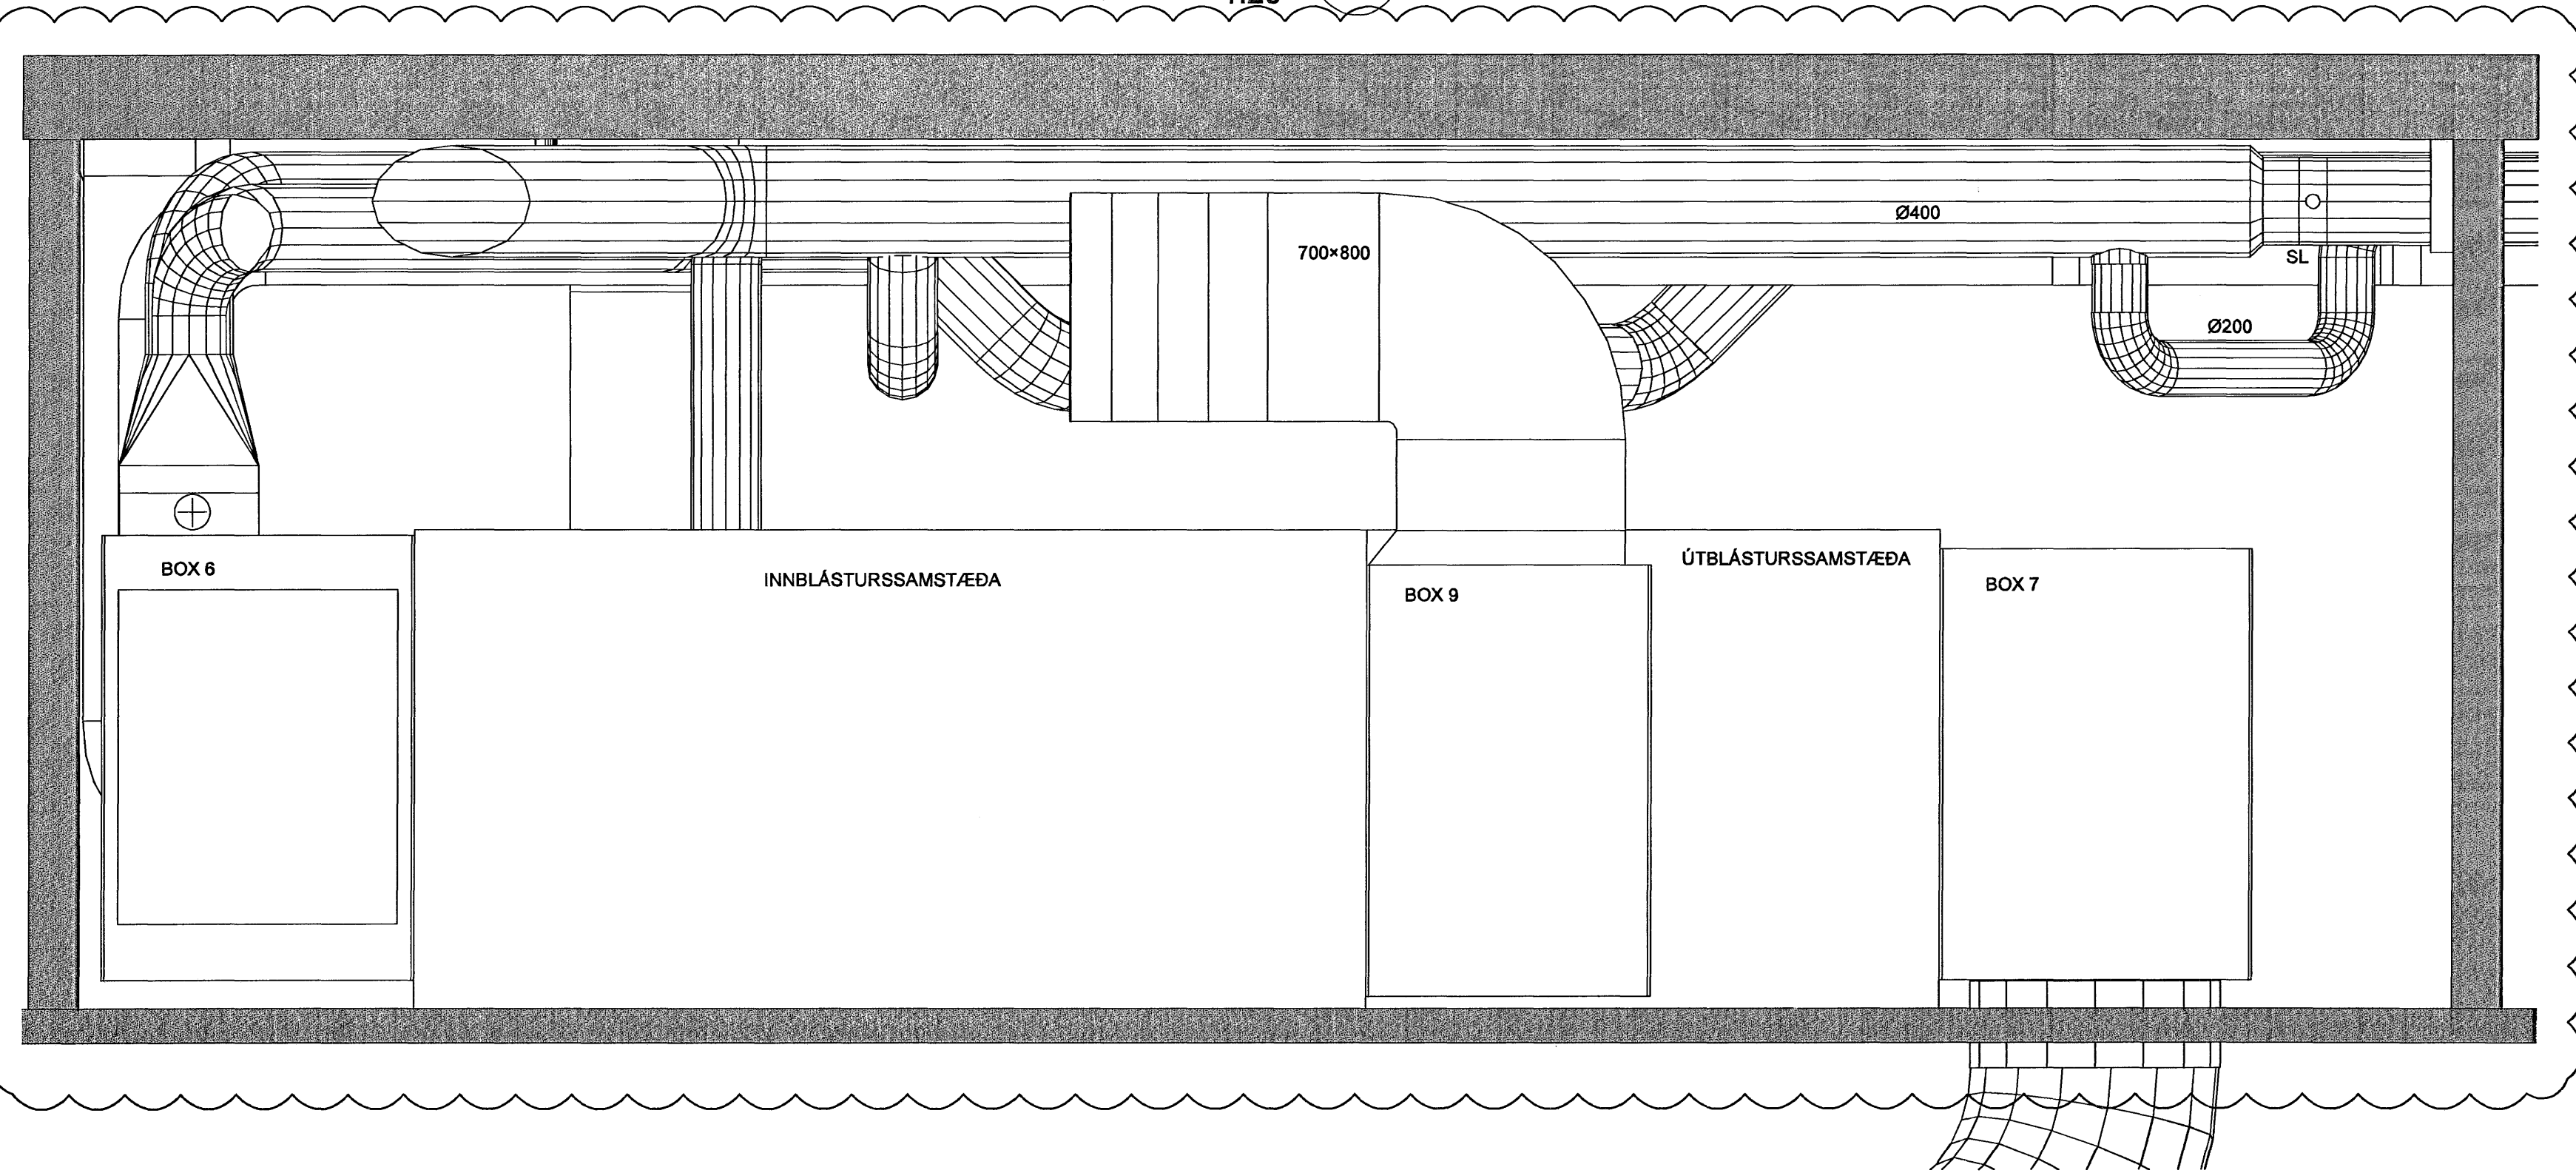


SNID D
1:20 G2-

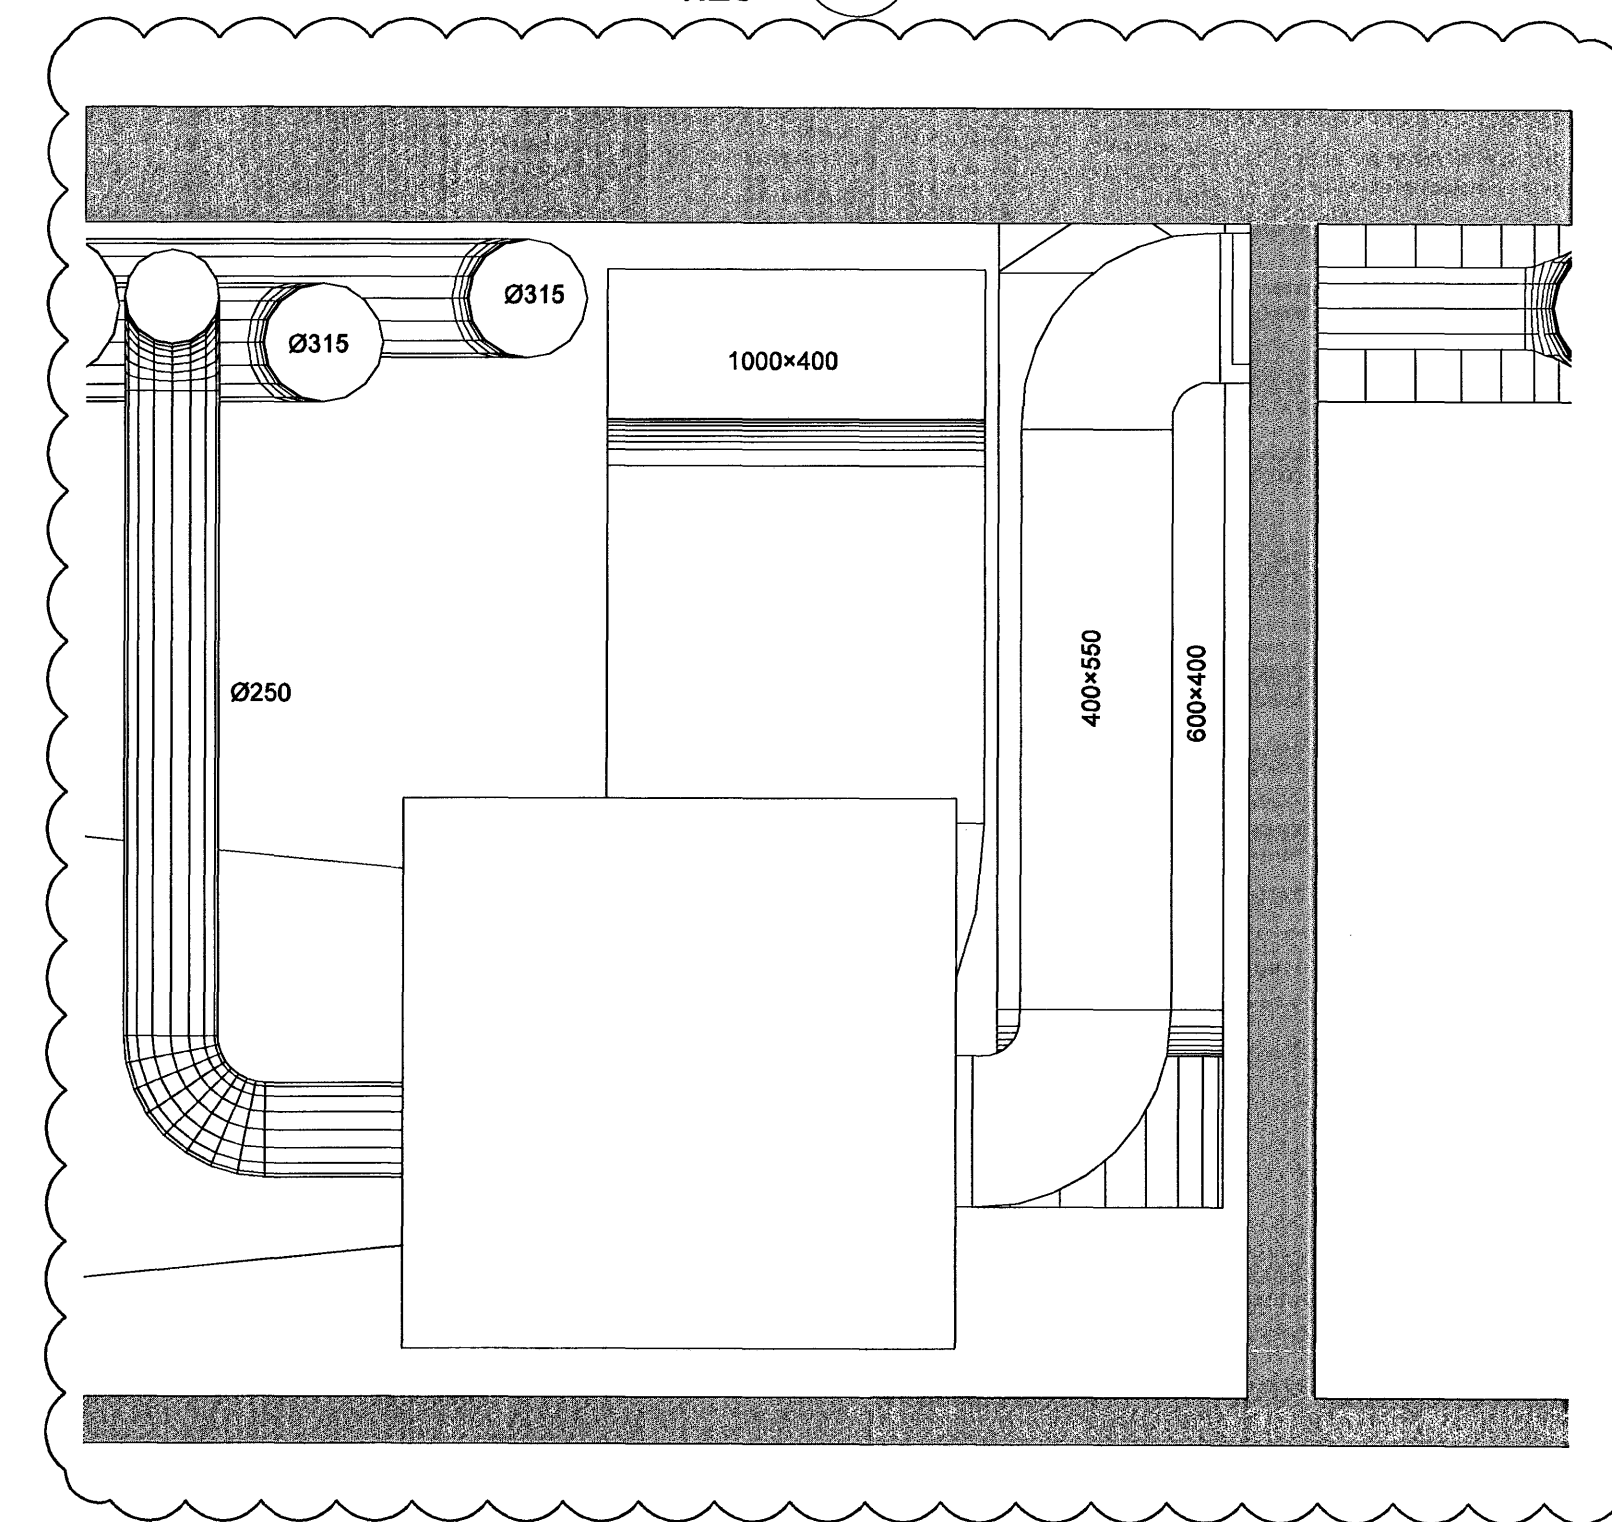


SNID B
1:20 G2-

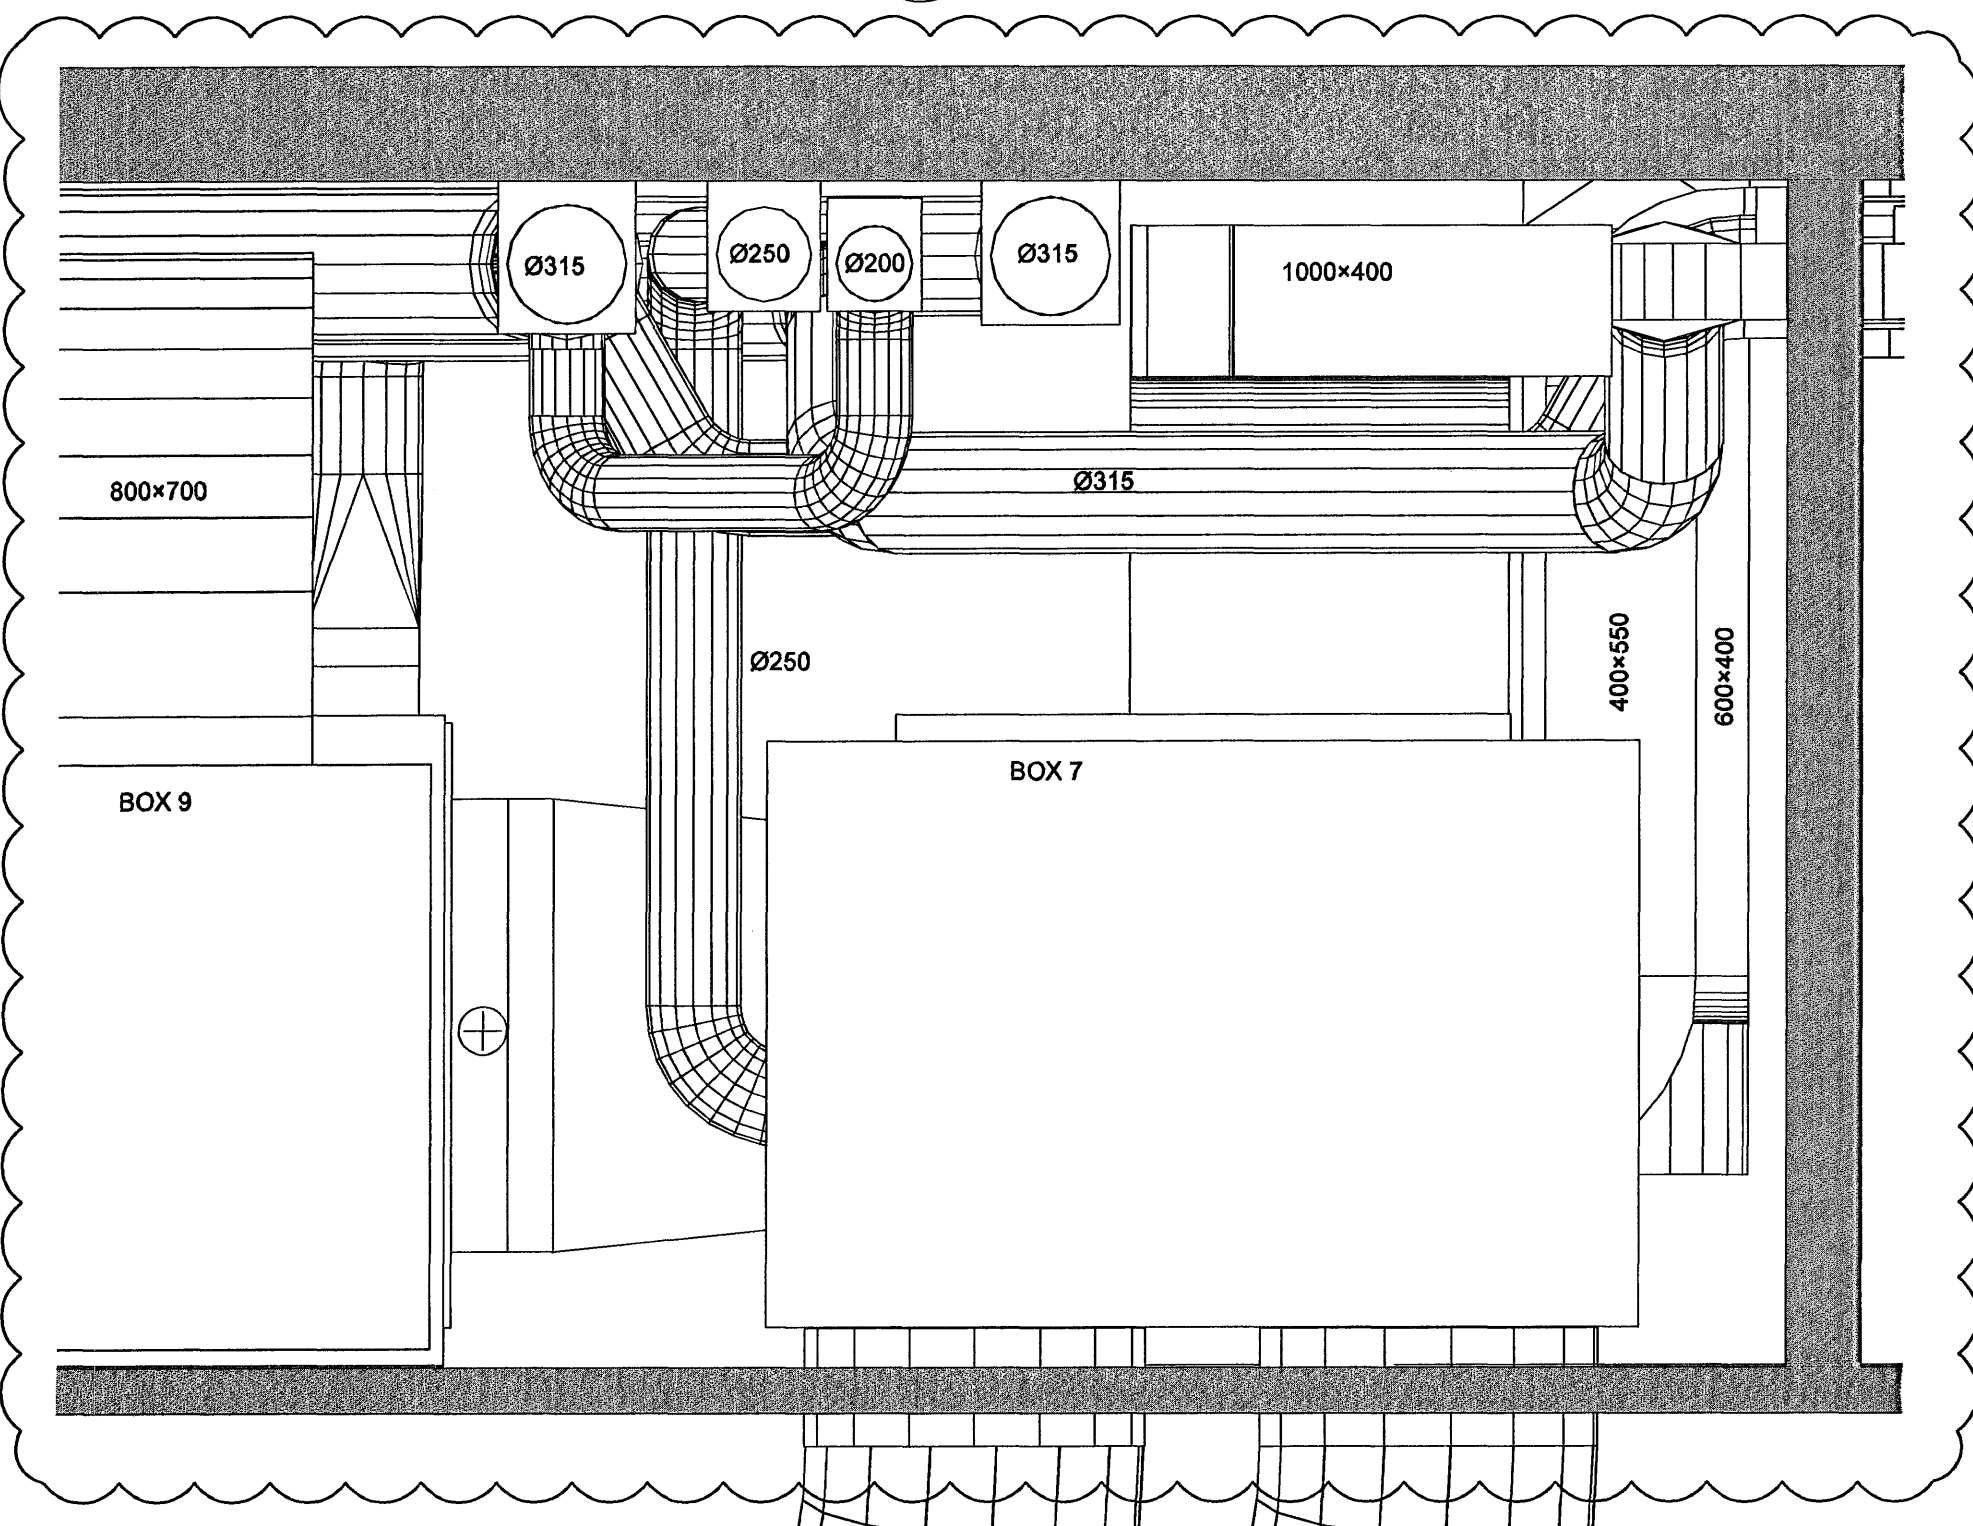

SNID C
1:20 G2-

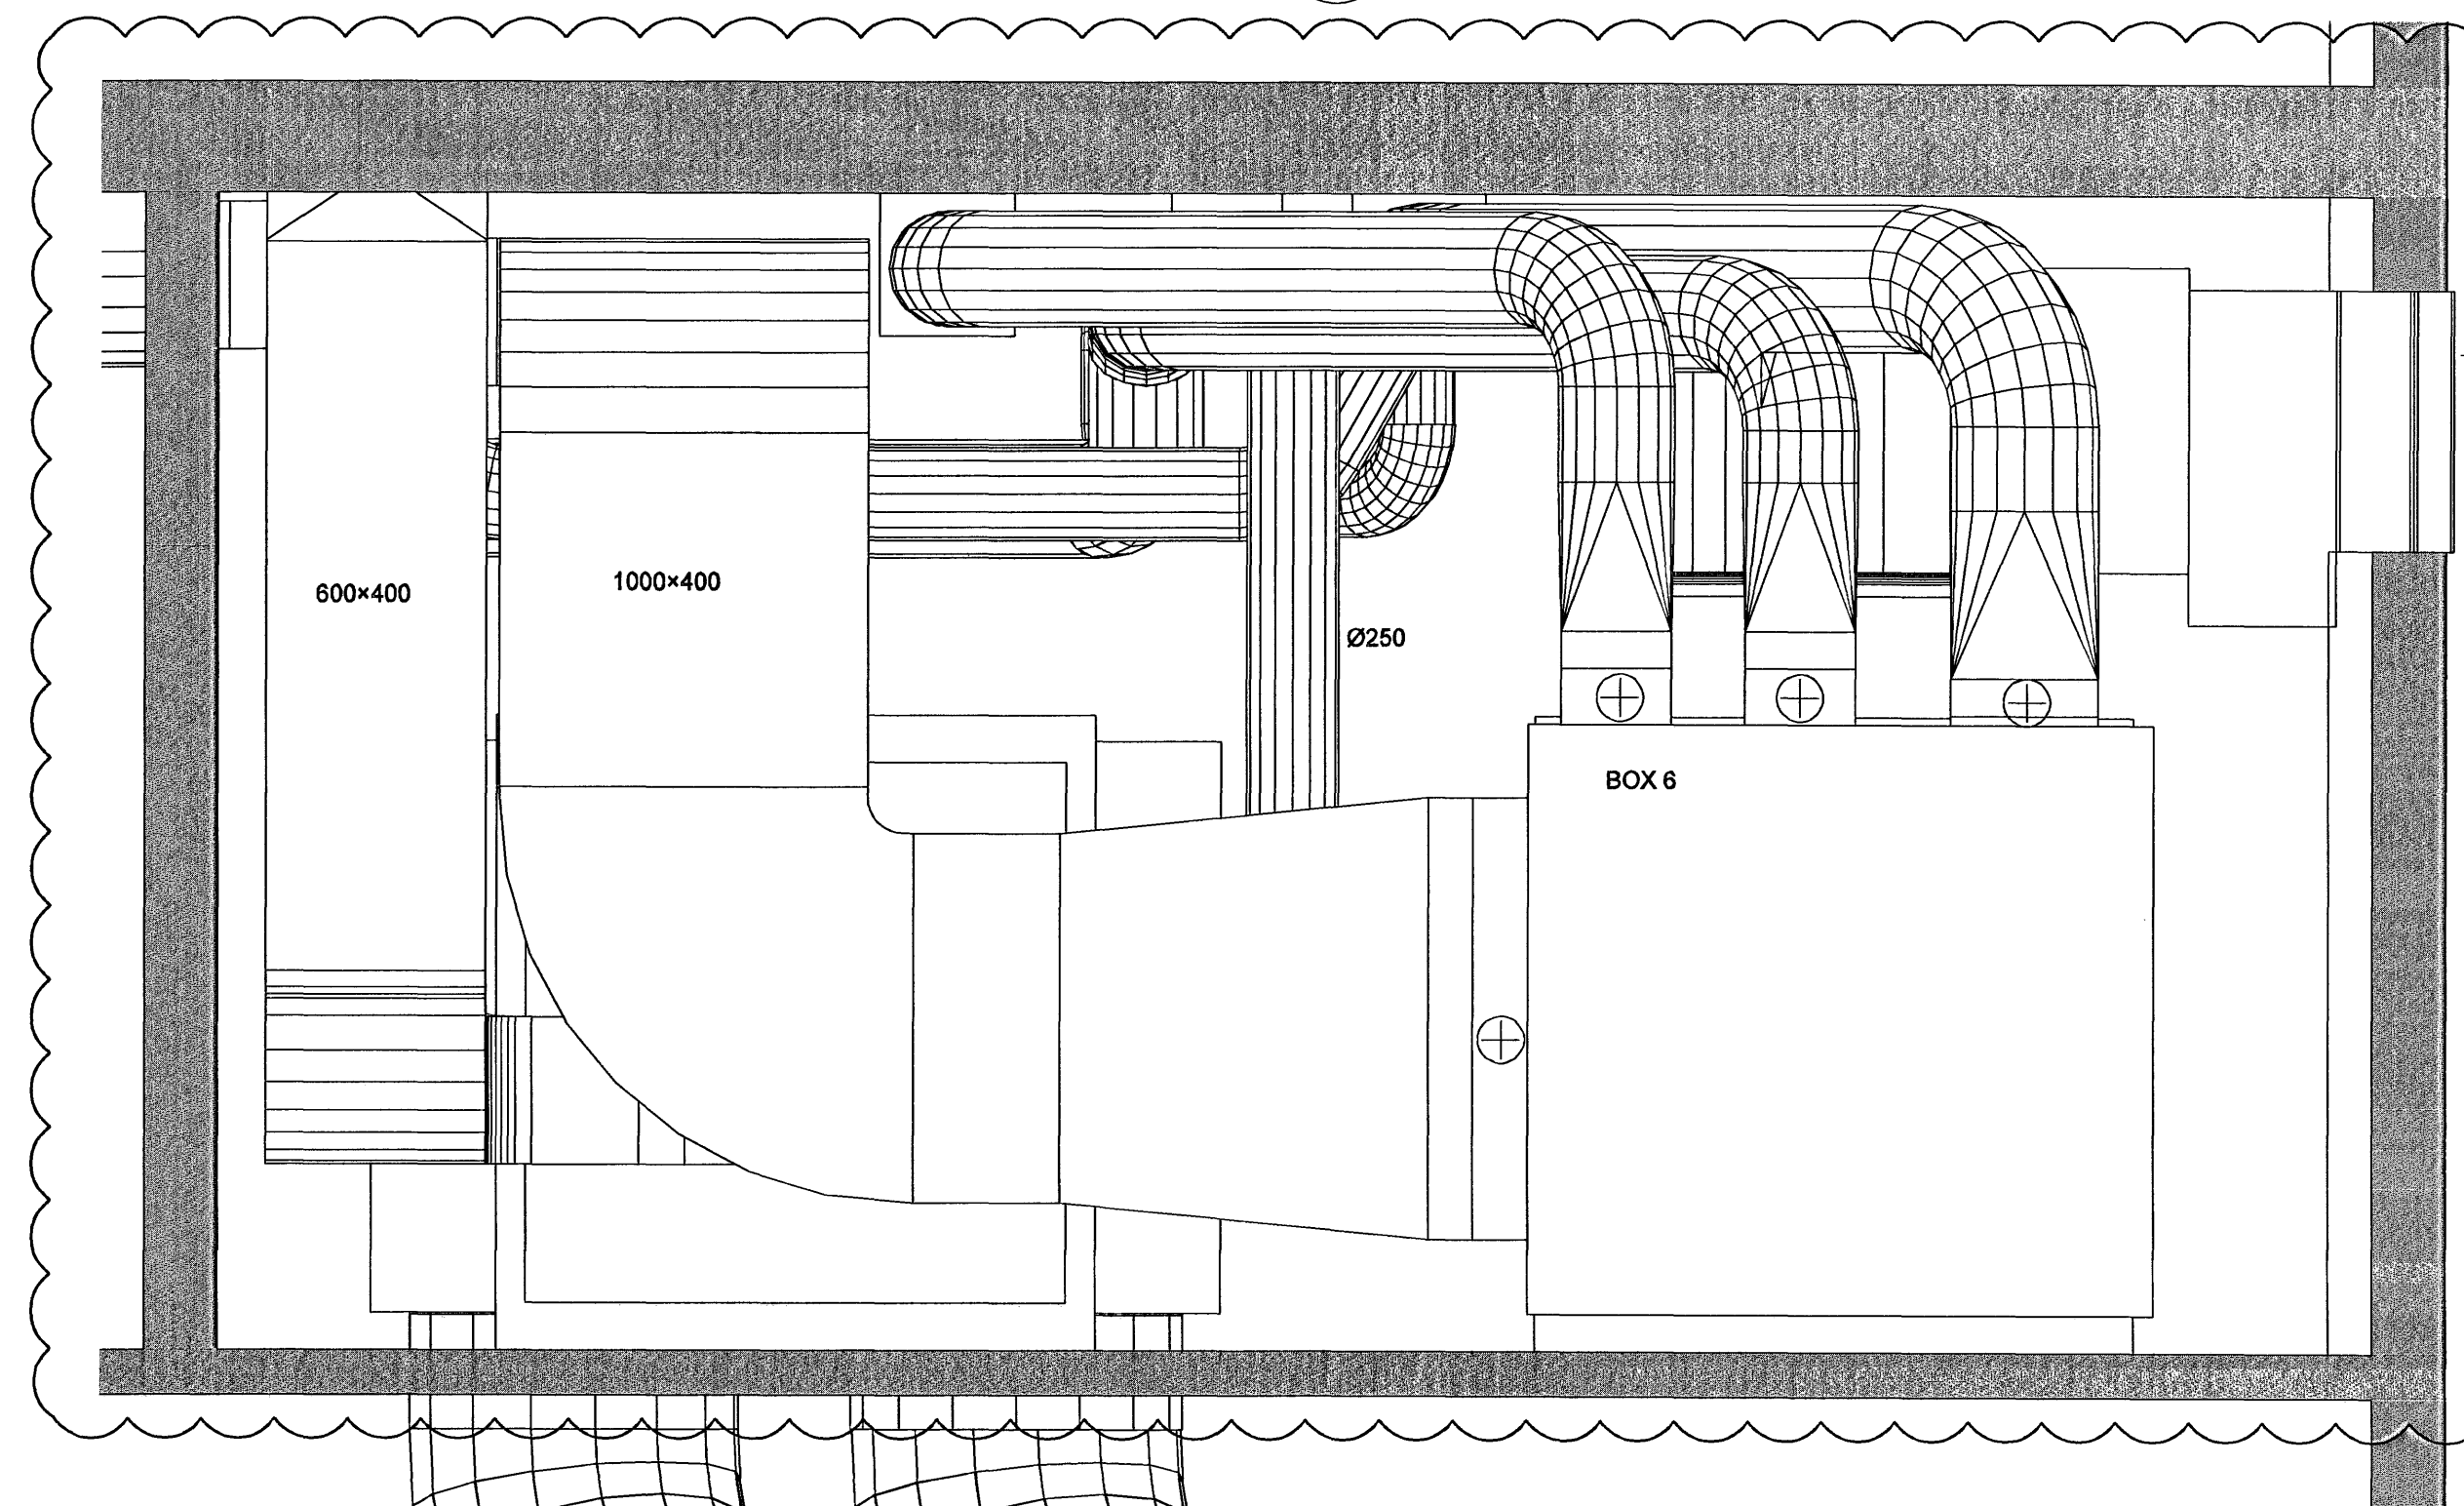

K
S-4

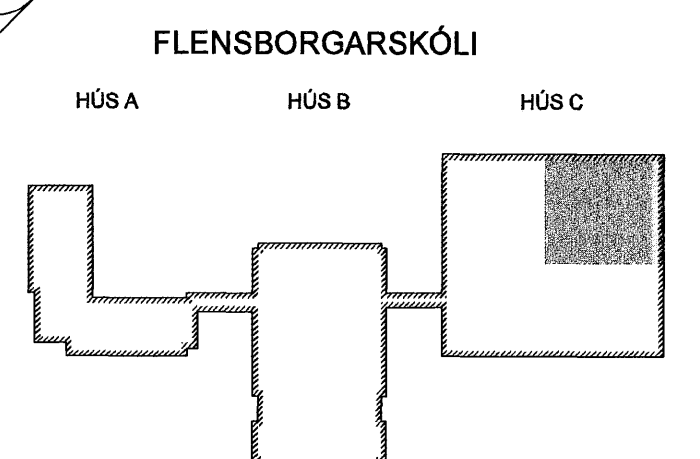

A 02.05.06 Staðsetn. & samstaðun með tilh. breytingum & stökum BS / SÁS
Útg. Dags. Skýring Hanna Ó. Yfirfarð



Áritun sérhönnuðar Sveinn Aki Sverrisson kt. 230855-5603
Verkefni BREKKUGATA 19 HAFNARFJÖRÐUR
Verkhúsið LOFTRÆSING TÆKNIRYMI Á 2. HÆÐ
SNID A, B, C & D

Hanna Ó BS	Teiknað BS	Yfirfarð SÁS	Kvarði 1:20 / A1	Síða -
Dags: 09.06.05	Verkefni 04836	Tekning C-L-S-2	Útgáfa A	

Samþykkt þann 09 MAI 2006 VPS.

\\vesner\verk\2004\04836\Project\04836\Sheets\04836 C-L-S-2.dwg