


G
F
E
D
C
B
A

4 5 6 7 8 9 10 11



A 02.05.08 Loftmagn og brunalokum bætt við BS / SÁS
 Útg. Dags. Skýring Hannab/Yfirfar

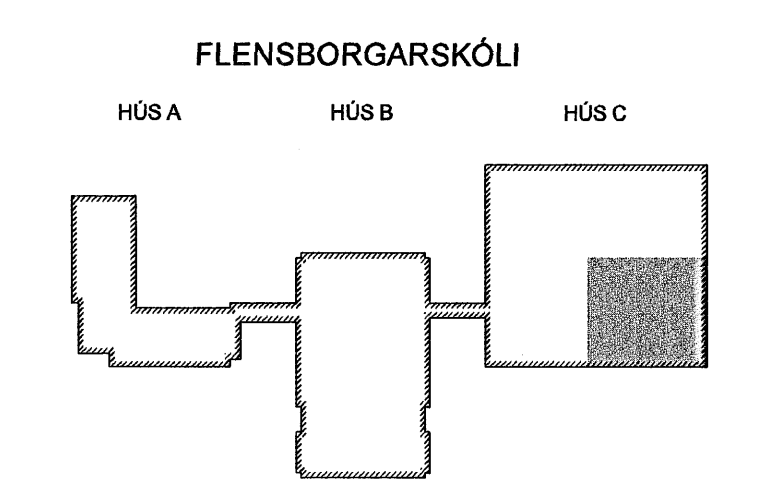

VERKFRÆÐISTOFA
 BÆJARHRAUNI 20 · 220 HAFNARFJÖRDUR · KENNIT. 710736-2899

Aritan séðhrudur Sveinn Áki Sverrisson kt. 230855-5609
 Verkeið BREKKUGATA 19 HAFNARFJÖRDUR

Verkhúsið LOFTFRÆSING GRUNNMYND 2. HÆÐAR

Samykkt þann
 09 MAI 2006
 VPS.

Hannab	BS	Teiknað	Yfirfarð	Kvarði	Síða
Dags.	09.06.05	Verkeið	04836	1:50 / A1 Teikning	Útgáfa A

\\webserver\verk\2004\04836\Project\04836\C-L-G2-4.dwg