

HITALÖGN Í GÓLFI :


Í GÓLFHITALÖGNINA ERU NOTADAR 20/2 mm PEX PLASTPIPUR MED SÖREFNISSEPPURU. AÐ LOKINNI NIÐURSETNINGU OG TENINGU SKAL TRÝSTIPRÓFA GÓLFHITAKERFIÐ MED SKV. FYRIRMÆLUM FRAMLEIÐANDA OG SKAL LÖGNIN STANDAST PRÓFIÐ AÐUR EN LÖGN ER HULIN

PIPURNAR LEGGJAST MED 10 cm , 15 cm EDA 20 cm MILLIBILI. FRÁ ENDANLEGU GÓLFYFIRBORDI OG NIÐUR Á LAGNIR SKULU VERA 4 cm.

SJÁ FREKARI SKÝRINGAR ER AÐ Á BLADI HV 1

SKRÁ YFIR AFKÖST OG LENGDIR GÓLFHITALAGNA

SLAUFNA NR	W	STAÐSETNING	C/C (cm)	VESTA LENGD (m)	VATNSRENNSLI L/KLST.
1	1800	BILGEYMSLA	15	110	290
2	1800	BILGEYMSLA	15	115	290
3	1700	BAD	15	116	275
4	1500	HERB.	15	127	245
5	1170	HERB.	15	112	190
6	900	HERB.	15	110	155
7	1000	STÓFA	15	125	162
8	1300	STÓFA	15	115	208
9	1800	BORÐSTOFA	15	144	290
10	1800	ELDHÖS	15	125	290
11	1200	HÖL	15	91	195
12	1350	HÖL GEYMSLA	15	95	220
13	1000	ANDDYRI	15	70	160
6A	970	HERB.	15	120	160
SAMTALS:				1605	3130

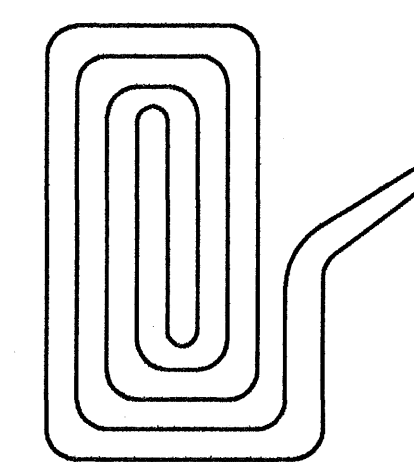

Dæmigerð gólfhitaslaufa

Breytt 17.04.2006. gólfhitalögn vegna innri breytinga.

ÖLL MÁL SKULU YFIRFARAST AÐUR EN SMÍÐI HEFST

26 APR. 2006  
UPS.

**FLÉTTUVELLIR 6 HAFNARFIRÐI**  
GRUNNMYND  
26. JANÚAR 2006 MKV. 1:50.  
Jóhannes Pétursson 010448-3959 S - 567-5107  
Sigurður Sigurðsson 010448-3959 S - 566-6613



**ABS** reiknistofa S - 566-6613 . 567-5107. Nr.