

SKÝRINGAR:

STEYPA ÚTVEGGJA SÉ S-250, STEYPA BERANDI PLÖTU SÉ S-300 FRAMKV. FL. B SKV. ÍST 10. NOTA SKAL LOFTBLENDI, OG TITRA STEYPU. SIGMÁL STEYPU SÉ 6-8 CM.
 STÁL SKAL VERA K_s-40 R_f-2000 KG/CM² AUDKENNT MEÐ K Á TEIKNINGU, UPP MEÐ OG UNDIR GLUGGAOPUM, OG UPP MEÐ HURÐAOPUM KOMI 2 K-12 YFIR GLUGGAOPUM, OG UPP MEÐ NEMA ANNAD SÉ TEKID FRAM Á TEIKNINGU. LÁRÉTT JÁRN NÁI AMK. 70 CM. ÚT FYRIR OP. LÓDRÉTT JÁRN SKULU NÁ FRA BOTNI UNDIRSTÓÐU OG UPP AÐ BAK-SKEGGL SKEYTILENGD JÁRNA K-8 = 45 cm, K-10 = 50 cm, K-12 = 60 cm. EKKI MÁ SKEYTA NEMA 1/3 JÁRNA Í SAMA SNIDI BLYMENJU SKAL BERA Á ALLAR STÁLFESTINGAR.

MERKIR JÁRN FRÁ JÁRNASKÚFFU K-10 c/c 20 L=110 cm Í EFRI BRÚN PLÖTU OG K-10 C/C 20 L=60 CM Í NEDRI BRÚN PLÖTU

JÁRNAMÁL ERU Í mm
 ÖNNUR MÁL ERU Í cm

MERKIR JÁRN Í NEDRI BRÚN PLÖTU.


MERKIR JÁRN Í EFRI BRÚN PLÖTU.

TALA Í HRING TÁKNAR PLÖTUDYKKT.

NEDRI JÁRN LIGGJA SAMSÍÐA MERKI.

Sjá nánari skýringar á skýringablaði

Sjá sniðmyndir á blöðum nr. B2 og B3

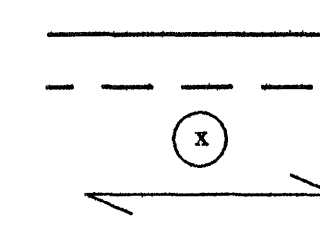

Breytt 17.04.2006. Þakplata vegna innri breytinga.

 26 APR. 2006
 VPS

FLÉTTUVELLIR 6 HAFNARFIRÐI
 GRUNNMYND ÞAKPLATA
 26. JANÚAR 2006 MKV. 1:50
 Jóhannes Pétursson 010448-3959 S - 567-5107
 Sigurður Sigurðsson 010448-3959 S - 566-6613

ABS teiknistofa S - 566-6613 S - 567-5107 Nr. D1