



SNID D
1:20 B02

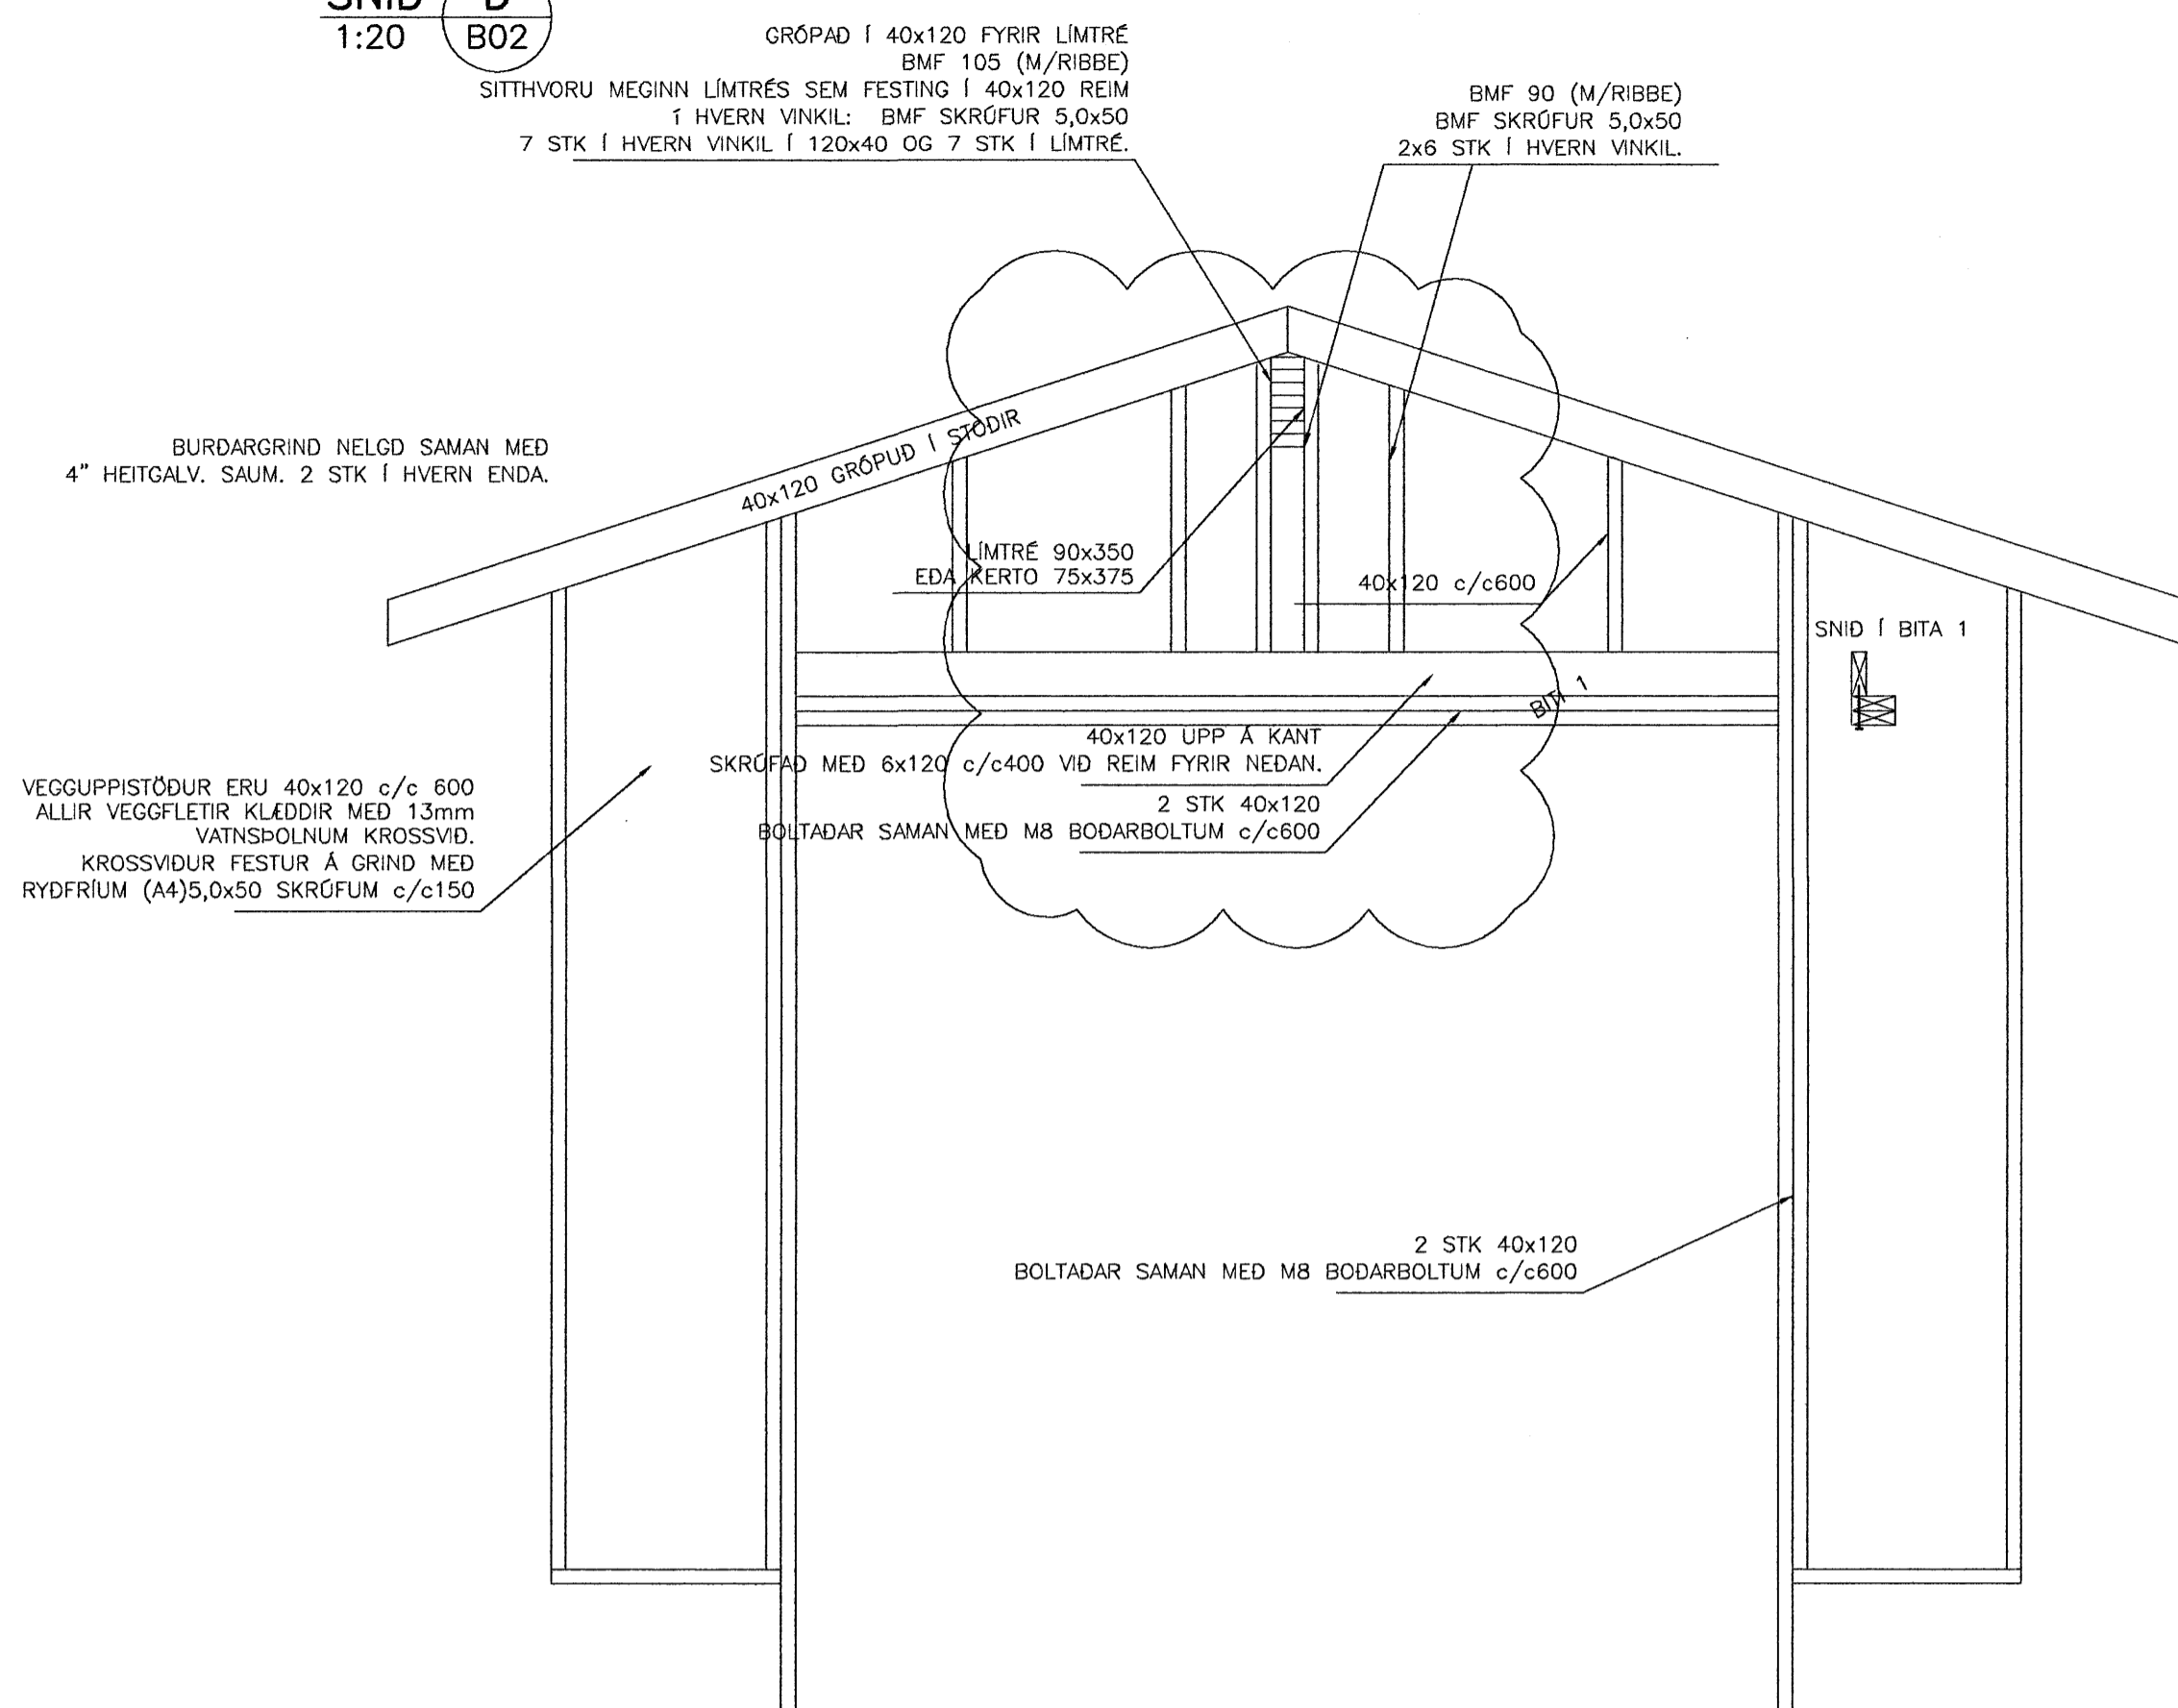

SNID C
1:20 B02

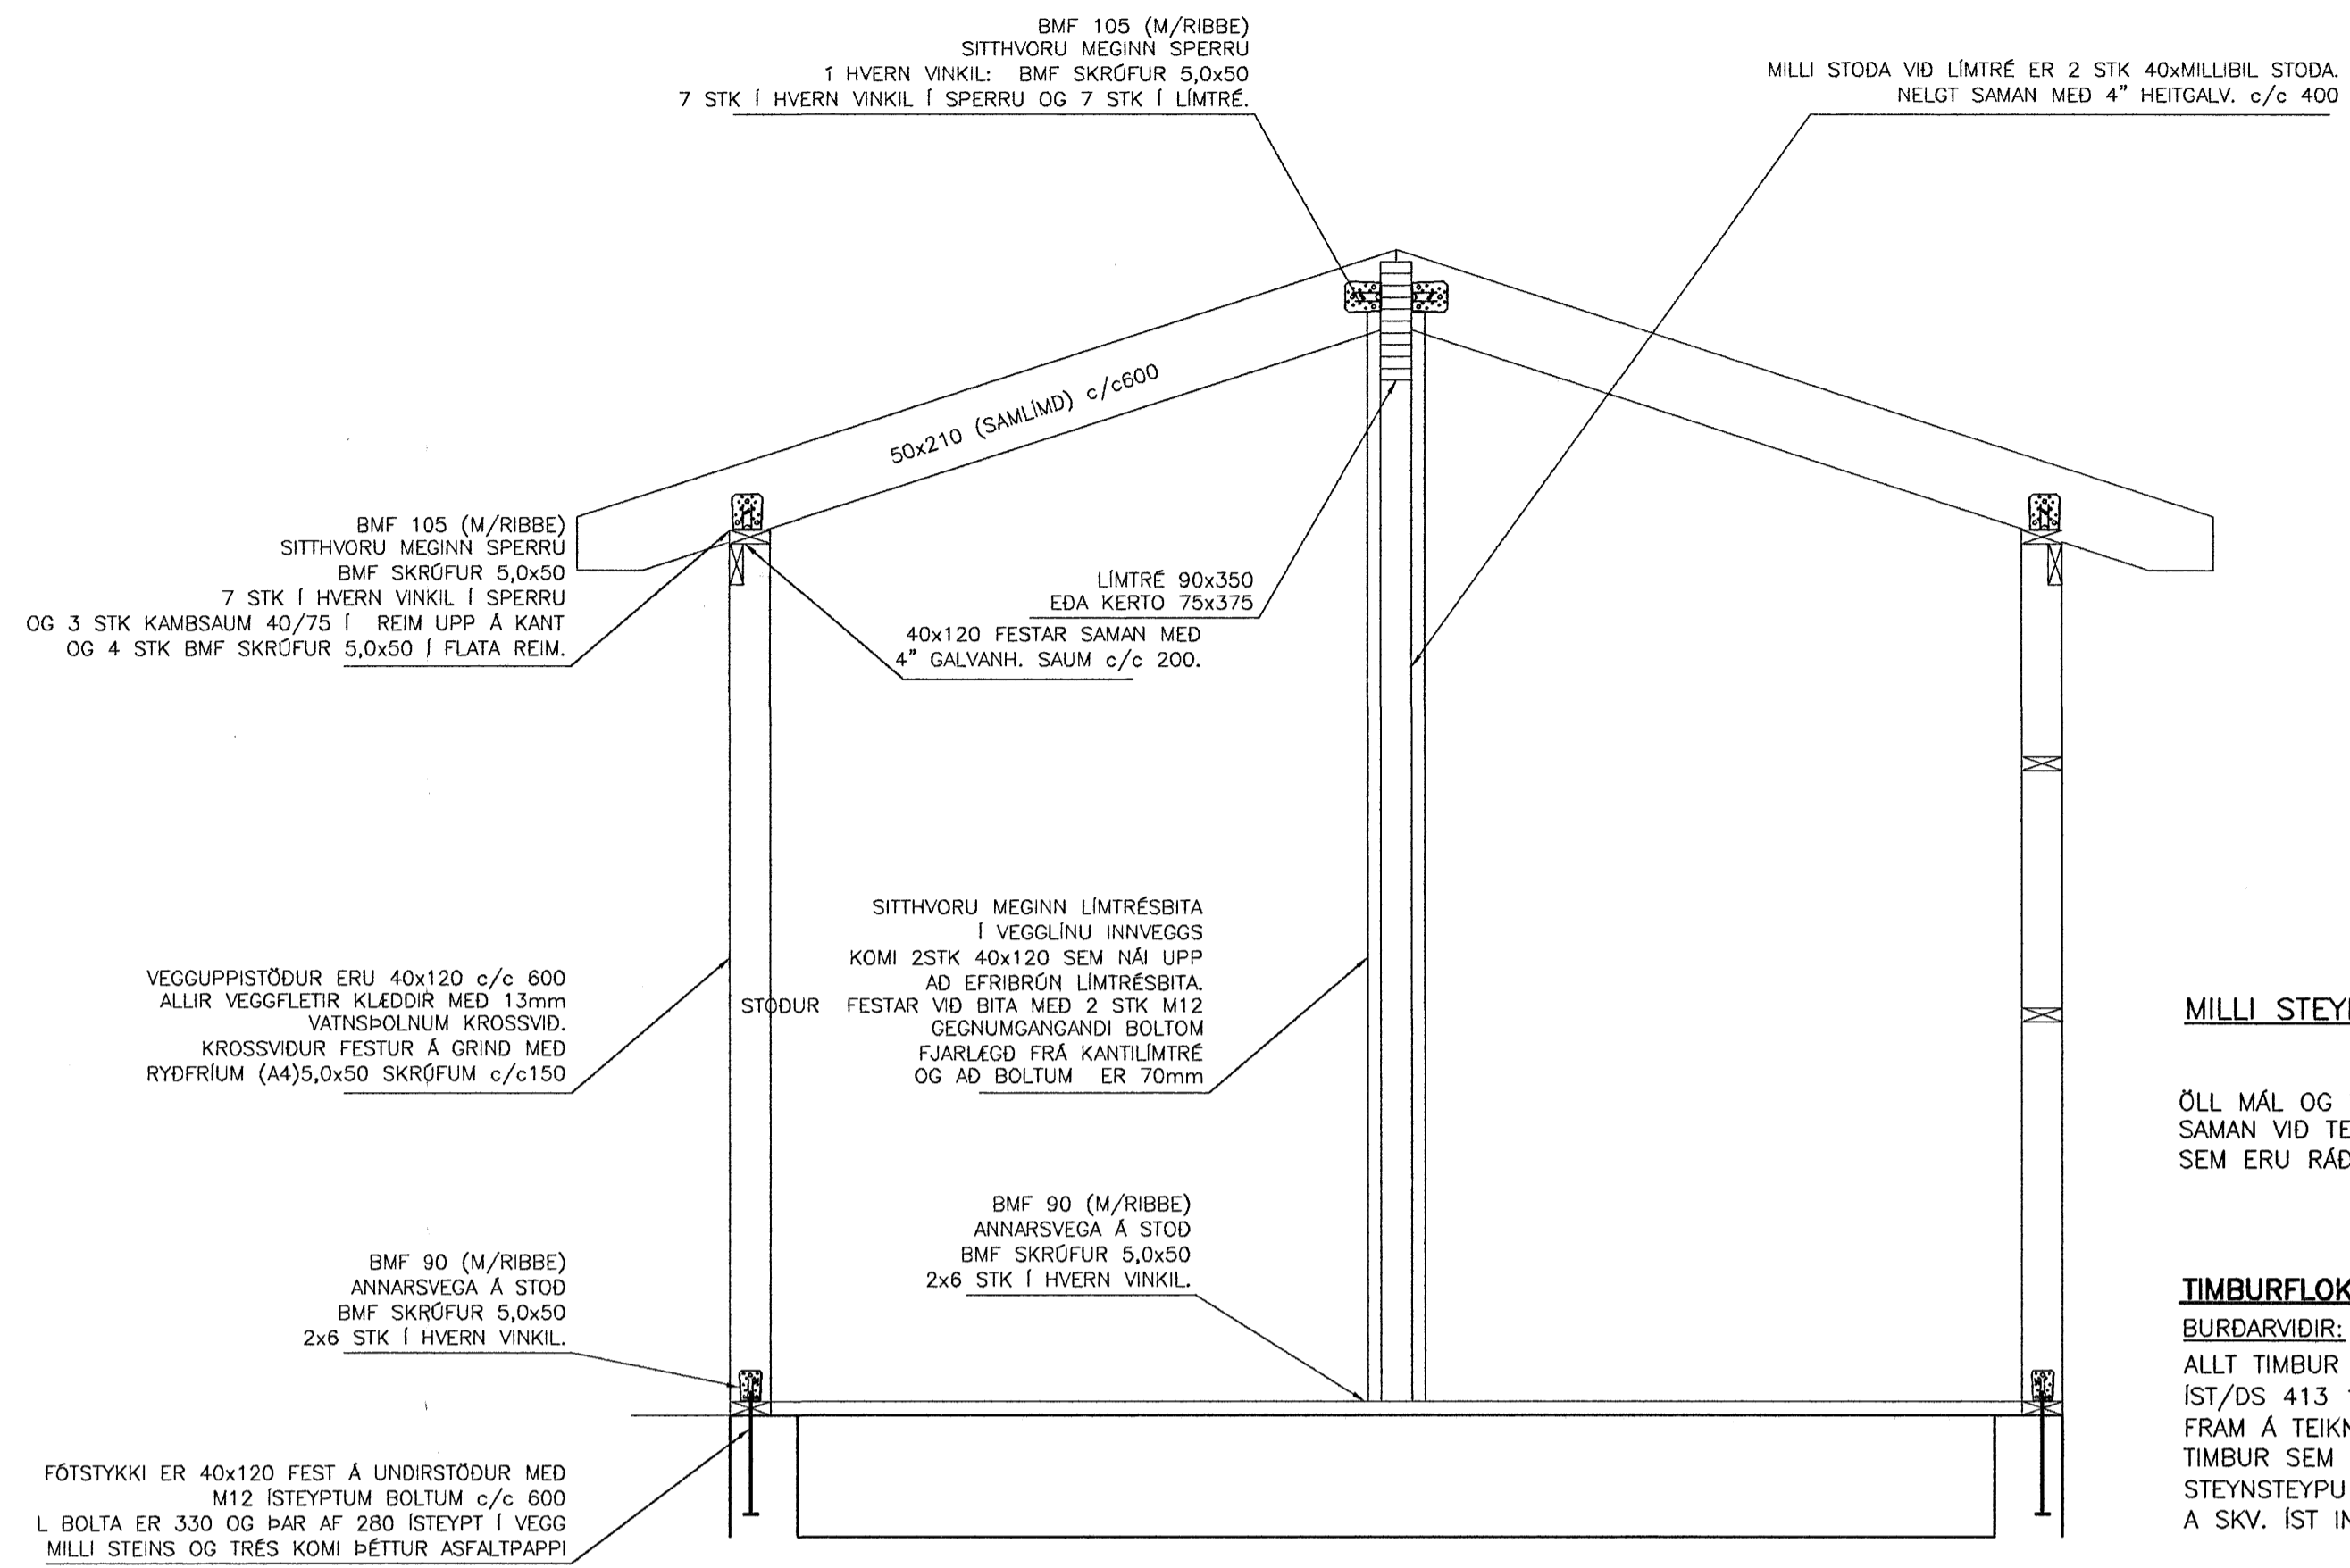

MILLI STEYPU OG TRÉS KOMI ASFALTPAPPI

ÖLL MÁL OG KÓTAR SKULU BORINN SAMAN VID TEIKNINGAR ARKITEKTS, SEM ERU RÁDANDI.

TIMBURFLOKKAR:

BURDARVIDIR:

ALLT TIMBUR SKAL VERA AF FLOKKI K18 SKV. ÍST/DS 413 1.ÚTG.1989, NEMA ANNAD KOMI FRAM Á TEIKNINGU. TIMBUR SEM ER UTANHÖSS EDA LEGGST AD STEYNSTEYPU SKAL VERA GAGNVARID Í FLOKKI A SKV. ÍST INSTA 140.

FESTINGAR:

BOLTAR, SKRÓFUR OG NAGLAR SÉU HEITGALVANISERADIR. UNDIR ALLA BOLTÁHAUSA OG RÆR SEM LIGGJA AD TRÉ SKAL SETJA SKÍFUR MED ÞVERMÁL 3d (d = ÞVERMÁL BOLTA).

BORDAKLEDNING OG PAPPÍ

BORDAKLEDNING ER ÚR 25x150 mm BORDUM HVERT BORD NEGLIST MED 3 STK 31/80 FERSTRENDUM GALVANISERUDUM NÖGLUM Á HVERJA SPERRU. SAMSKYEITI BORDA MEGA EKKI VERA FLEIRI EN TVÖ Í RÓD Á SÖMU SPERRU. ÞAKPAPPI SKAL VERA VATNS- OG VINDHELDUR EN EKKI HINDRA ÚTSTREYMI VATNSGUFU. GERD PAPPA SÉ Í SAMRÆMI VID GERD YSTU KLÉDNINGAR. NAGLARÖD ÞAKSTÁLS KOMI EFTIR MIDJU NEGLINGARBORDI

NEGLING ÞAKSTÁLS:

BÁRADAR ÞAKSTÁLSPLÖTUR SKAL NEGLA MED MINNST 16 NÖGLUM Á m2. Á ÞAKBRÖNUM SKAL ÞETTA NEGLINGU UM 50% OG 100% Á HORNUM. NAGLARÖD ÞAKSTÁLS KOMI EFTIR MIDJU NEGLINGARBORDI

FRÁGANGUR ÞAKSTÁLS:

LÁGBÁRUR Á ÞEIM ENDA SEM LENDIR UNDIR KJALJÁRNI, SKAL BEYGJAST UPP SEM SAMSVARA TOPPI HÁBÁRU. SETJA SKAL MINNST 1 ÞAKSAUM Á MILLI NEGLINGARRADA, LANGS UPP MED PLÖTUKANTI.


SKÝRINGAR VID FESTINGAR

ALLAR FESTINGAR, SEM EKKI STEYPAST INN, SKULU VERA GALVANISERADAR SVO OG ALLIR NAGLAR.

TENING VID ELDRÁ HUS.

BURDARVIRKI NÝBYGGINGAR FEST VID BURDARVIRKI ELDRÍ BYGGINGAR MED SKRÓFUM 120x6 c/c 400

SNID E
1:20 B03

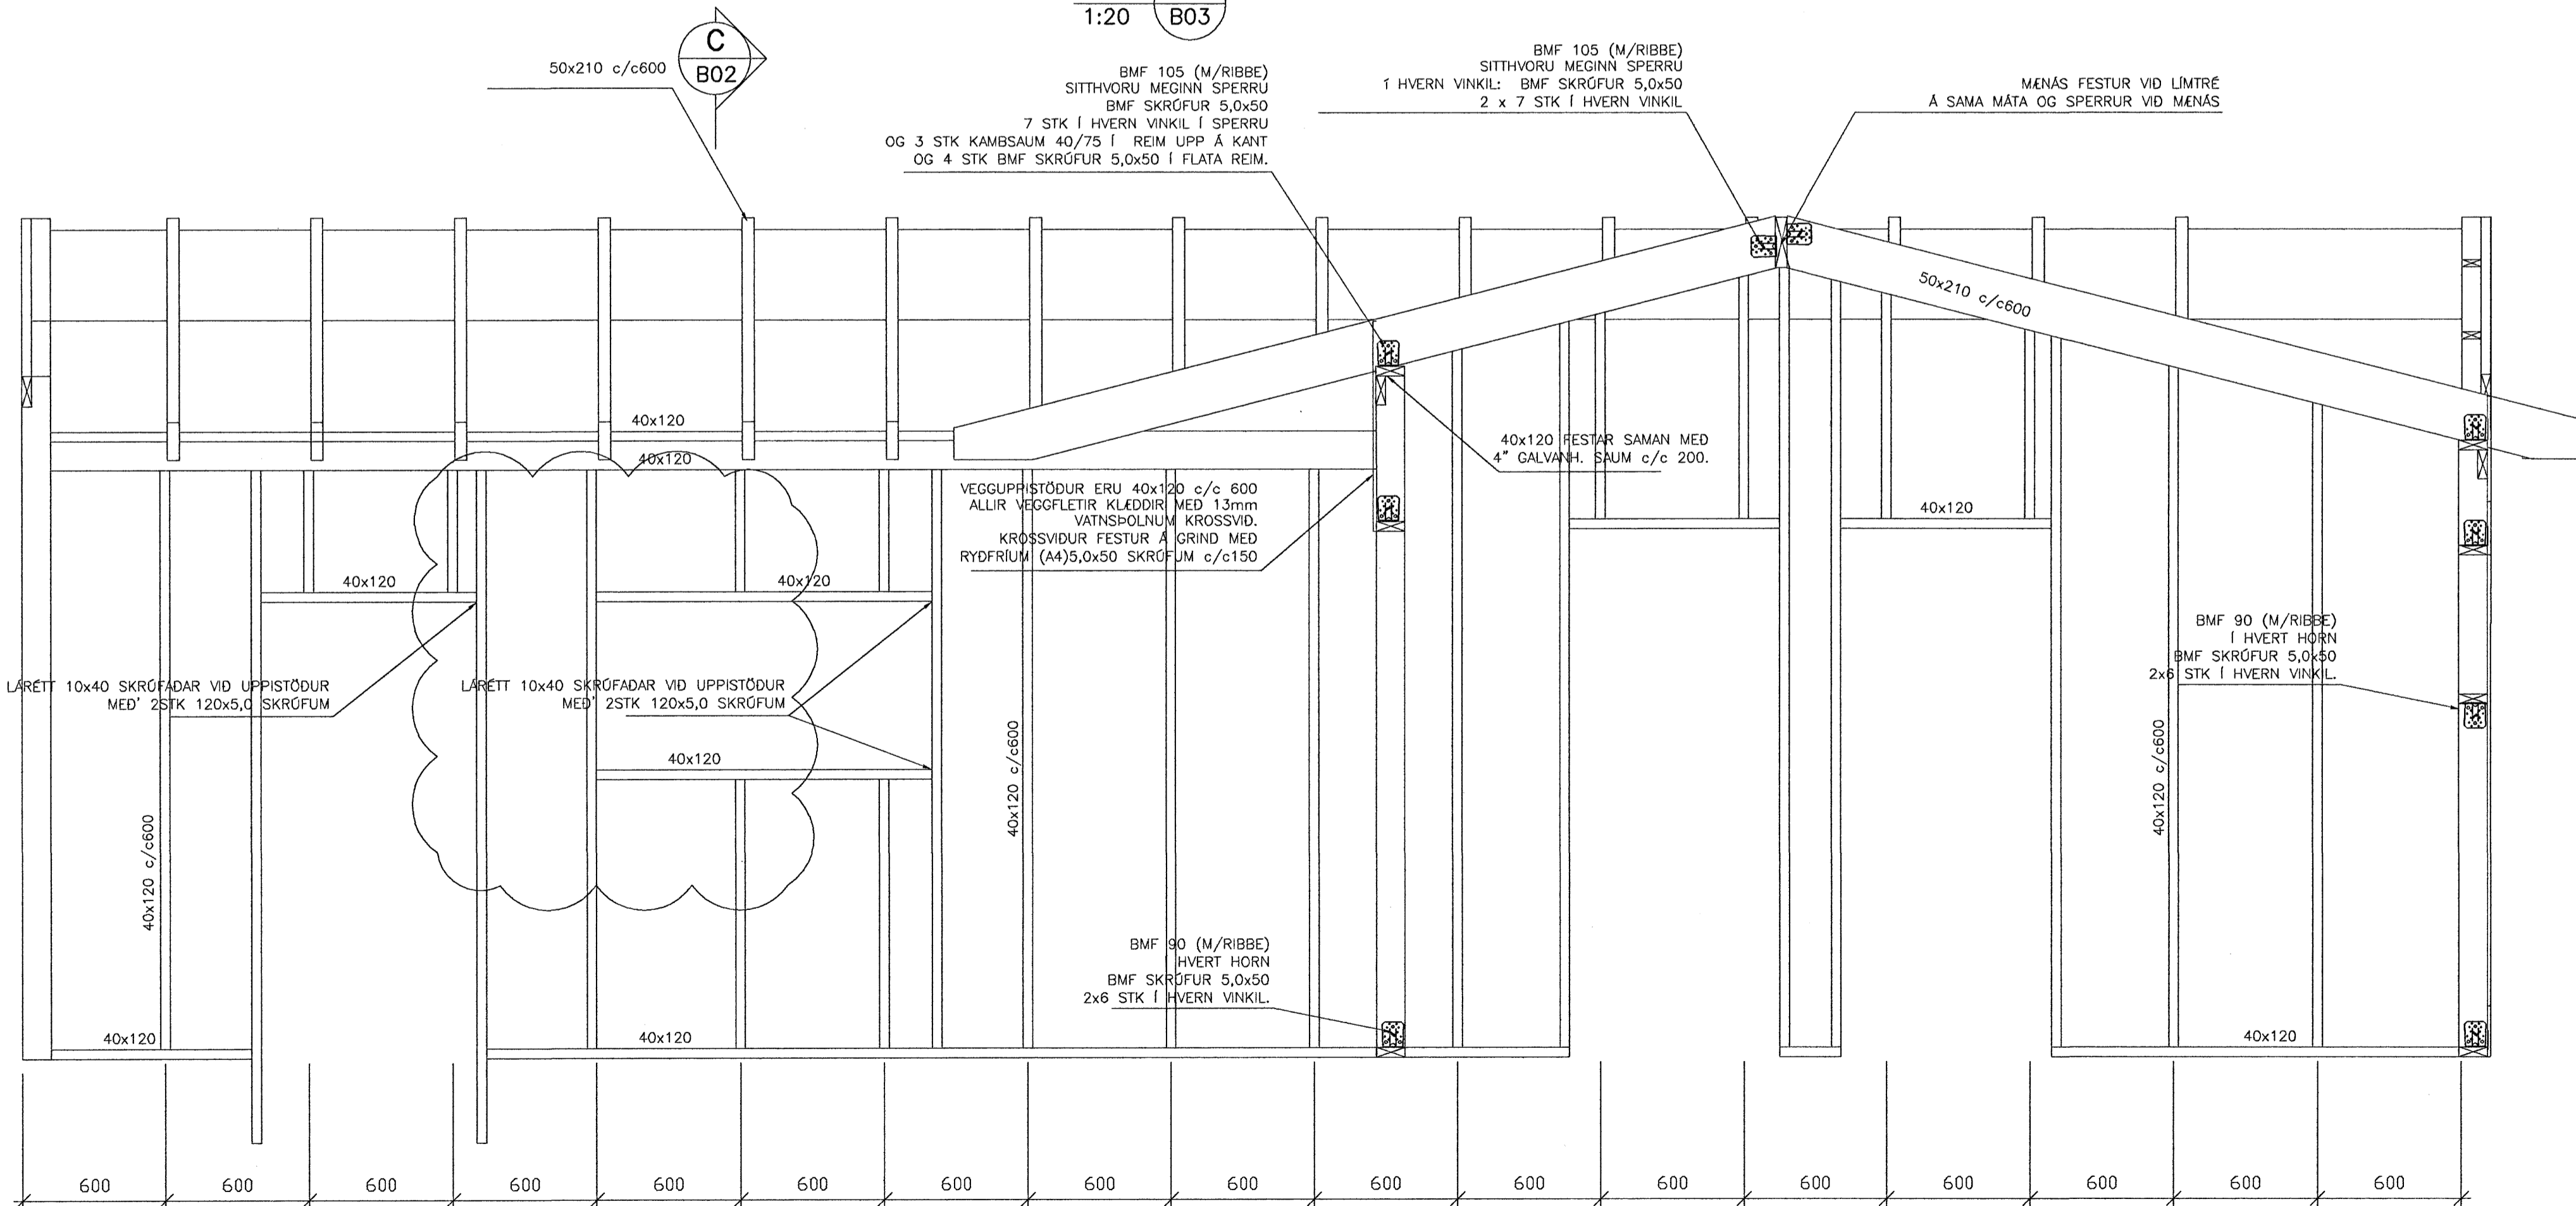

D
B02

A 24.03.06 STODUM OG FESTINGUM BREYTT. HJ/BG
Útg. Dags. Skýring Hannad/Yfirfarid

VS

VERKFRÆÐISTOFA
BÆJARHRAUNI 20 · 220 HAFNARFJÖRÐUR · KENNIT. 710796-2899

| | | |
|--------------------|---|-------------|
| Áritun séðhöfundar | BJÖRN GUSTAFSSON | 180550-4889 |
| Verkefni | HEIÐVANGUR 18 HAFNARFIRDI | |
| Verktali | BURDARVIRKI VEGGIR OG ÞAKVIRKI HLIÐARMYNNIR OG SNID | |
| Hannad | Teiknað | Yfirfarid |
| HJ | HJ | BG |
| Dags | Verkefni | Teikning |
| 21.08.2005 | 05793 | B02 |
| | Kvaðid | Stöð |
| | /A1 | Útgáfa |
| | | A |

Byggingafráttíð Hafnarfjarðar
Alfreitt barn
04 APR. 2006
VPS.