


REYKJAVÍKURVEGUR 74

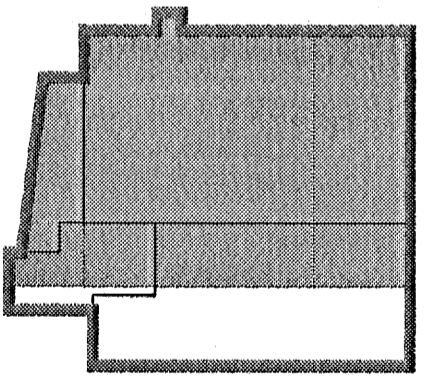

3h
2h
1h
kj

B	13.03.06	GREINAR SETTAR INNÁ LÖGN	JÓR/SÁS
A	13.12.05	BREYTINGAR Á FRÆNNISLI	JÓR/SÁS
Útg. Daga	Skýring	Hannað/Yfirfarð	

50 07070 5069



VERKFRÆÐISTOFA

BÆJARHRAUN 20 • 220 HAFNARFJÖRÐUR • KENNIT. 710709-2899
 veb@vsb.is • Sími 585 8600 • Fax 585 8610 www.vsb.is

Aritun sérhönnuðar SVEINN ÁKI SVERRISSON Kt: 230855 5809

Verkefni: REYKJAVÍKURVEGUR 74 HAFNARFIRÐI

Verkefni: LAGNIR FRÁVEITULAGNIR GRUNNMÝND

Hannað	Teiknað	Yfirfarð	Kvarði	Síða
KMJ	KMJ/JJR		1:50	/A1
Daga:	Verkefni	Teikning	Útgáfa	
18.10.2005	03796	P202	B	

Byggingafræðingur
 Alfreitt barn
 05 APR. 2006
 V.S.