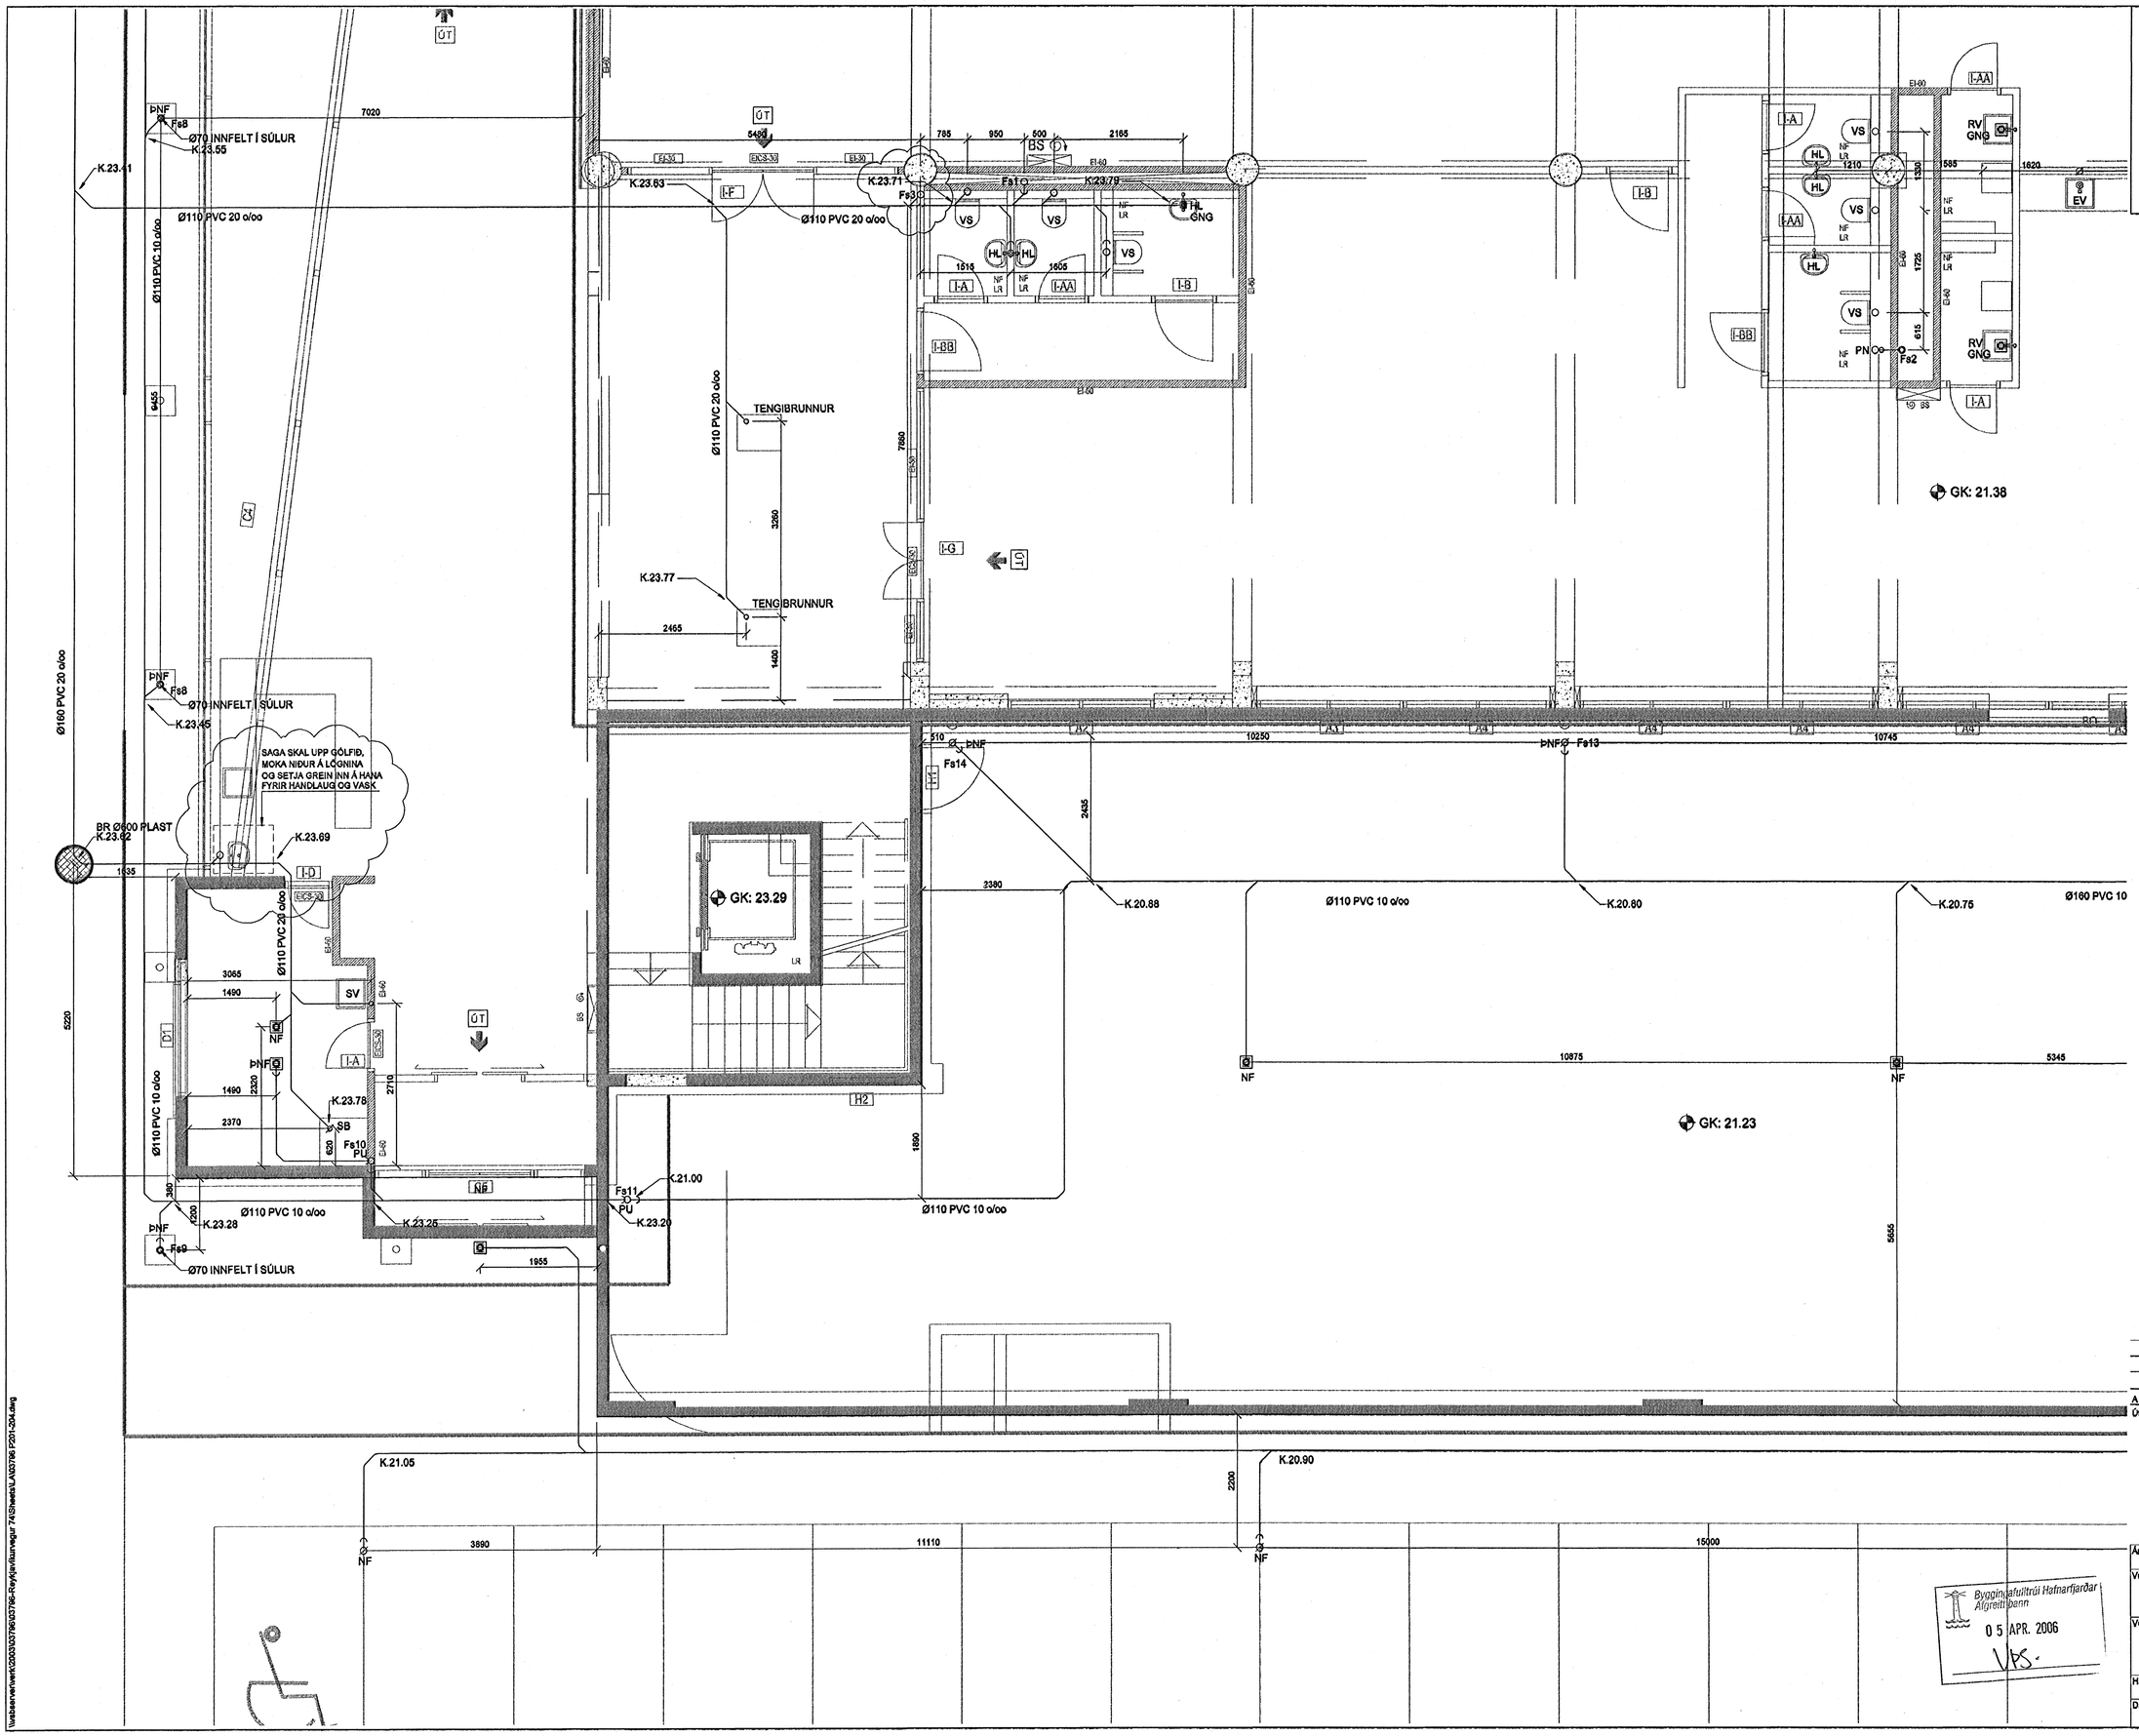

REYKJAVÍKURVEGUR 74

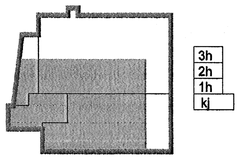

Útg.	Dags.	Skýring	Hannað/Yfirfarið
A	13.03.06	GREINAR SETTAR INN Á LÓGN	JGR/SÁS

SÓ 071070-5069

VSB

VERKFRÆÐISTOFA

BÆJARHRAUN 20 · 220 HAFNARFJÖRÐUR · KENNIT. 710796-2899
vsb@vsb.is · Sími 585 8600 · Fax 585 8610 · www.vsb.is

Áritun sérhönnuðar
SVEINN ÁKI SVERRISSON Kt: 230855 5609

Verkheiti
REYKJAVÍKURVEGUR 74
HAFNARFIRÐI

Verkhluti
LAGNIR
FRÁVEITULAGNIR
GRUNNMYND

Hannað	Teiknað	Yfirfarið	Kvarði	Síða
KMJ	KMJ/JJR		1:50 / A1	-

Dags.	Verkeiní	Teikning	Útgáfa
18.10.2005	03796	P203	A

Byggingafulltrúi Hafnarfjarðar
Afgreitt bann
05 APR. 2006
VPS.

\\vsbserver\verk\2003\03796\03796-Reykjavíkurvegur 74\Sheets\LA\03796 P201-204.dwg