


SKÝRINGAR:
FRÁ WC-DÆLU SKAL NOTA LÍMDAN SKOLP FITTINGS OG SETJA ÞJÓNUSTUOKA VIÐ DÆLU.

REYKJAVÍKURVEGUR 74

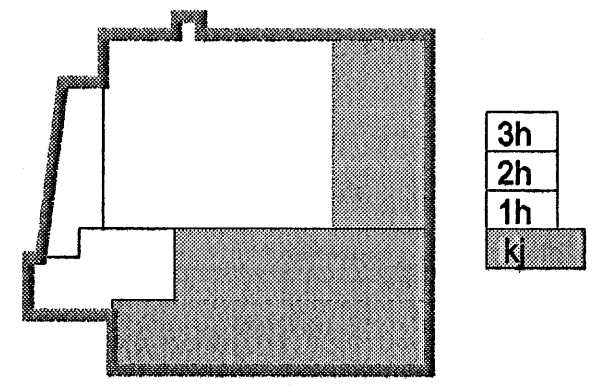

A 13.03.06 BREYTING Á LÖGNUM OG GÖTÍ GEGNUM BITA JGR/SÁS
Dag. Daga. Skýring Hannab/Yfirfarir

50 071070 5003



VERKFRÆÐISTOFA

BÆJARHRAUN 20 · 220 HAFNARFJÓRDUR · KENNIT. 710796-2909
web@vsa.is · Sími 565 8600 · Fax 565 8610 www.vsa.is

Artun sérhönnuðar SVEINN AKI SVERRISSON Kt: 230855 5609

Verkefni
REYKJAVÍKURVEGUR 74
HAFNARFIRDI

Verkefni
LAGNIR
FRÁVEITULAGNIR KJALLARI
GRUNNMYND

Hannað	Tekmið	Yfirfarir	Kvarði	Síða
KMJ/JGR	JGR	SÁS	1:50	/A1
Daga.	Verkefni	Tekning	Útgáfa	
13.12.2005	03796	P205	A	

Byggingafræðingur Hafnarfjarðar
Alfreitt barn
05 APR. 2006
VPS