




GRUNNMYND
1:50

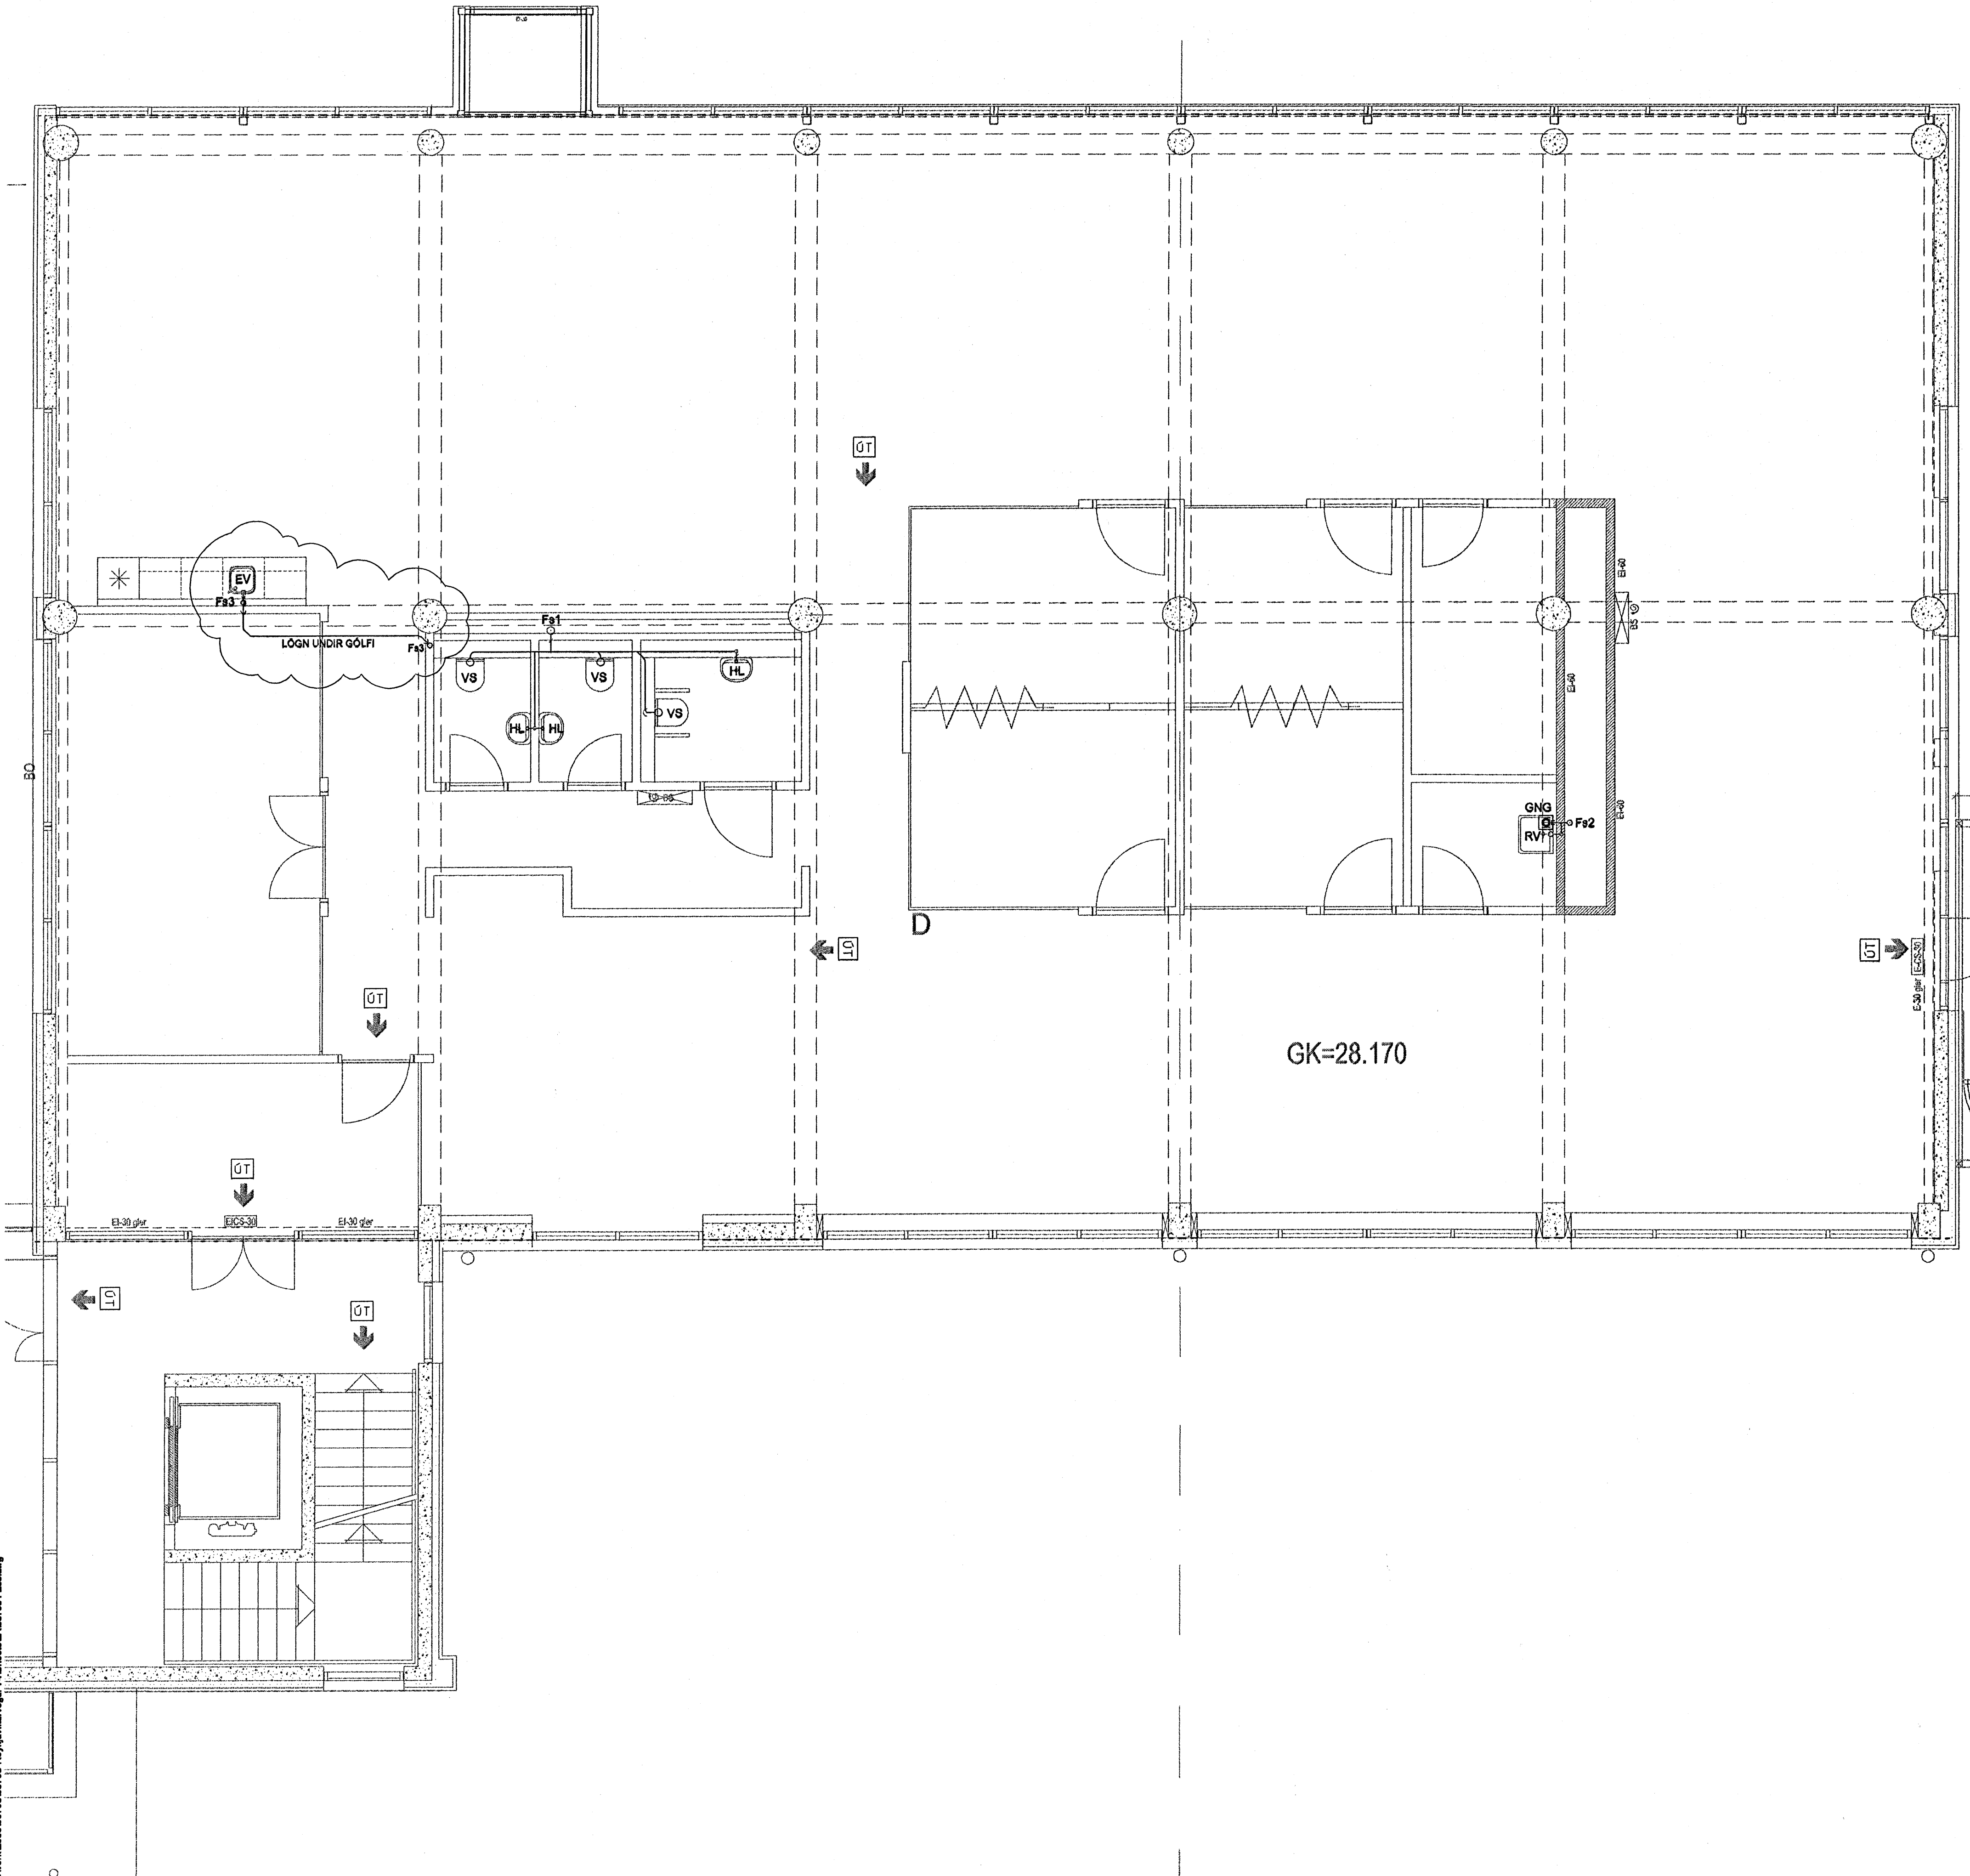

RÚMMYND
1:50

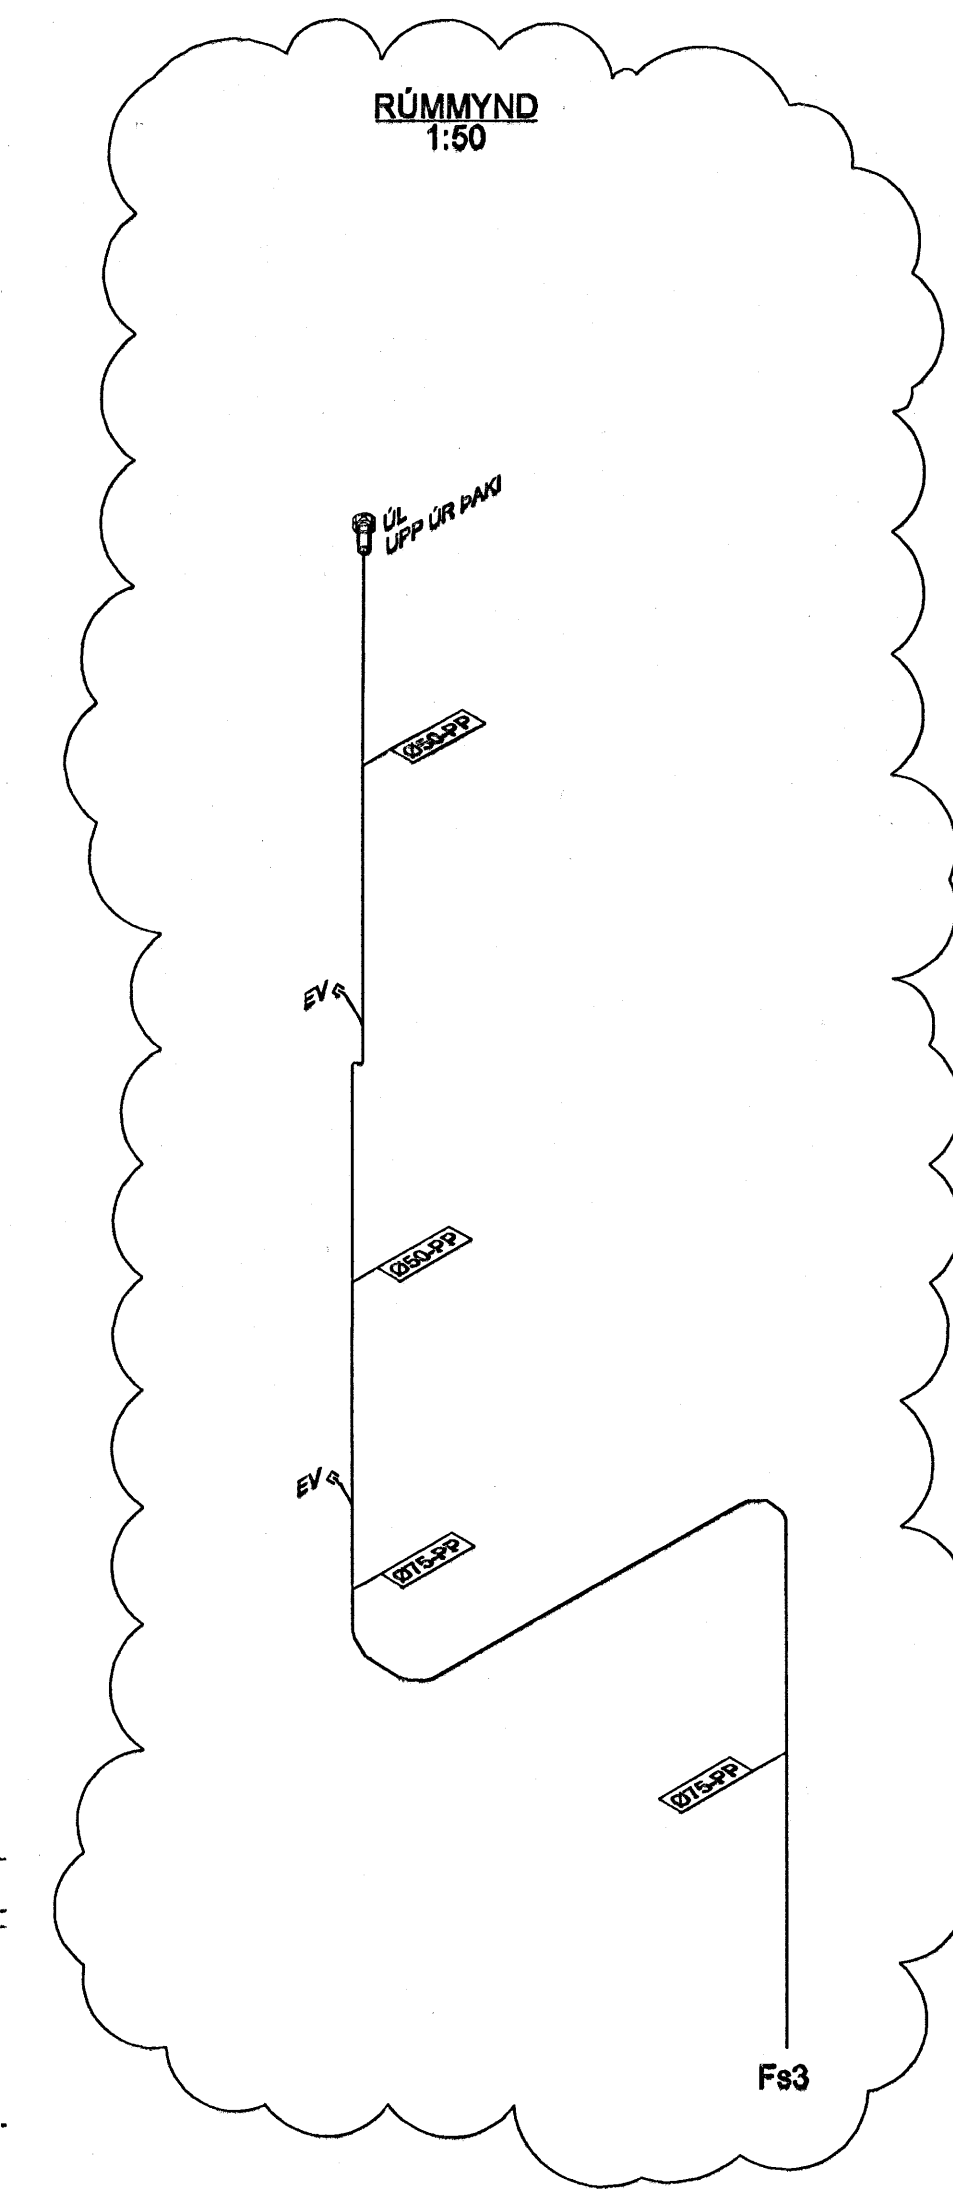

REYKJAVÍKURVEGUR 74

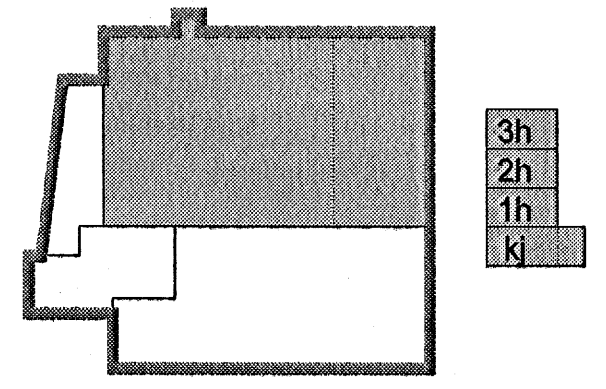

A 13.03.06 FRÁRENSLI FYRIR ELDHÚSVASK JGR/SÁS
Útg. Daga. Skýring Hannað/Yfirfarð

56 01070-5069 **VSB**
VERKFRÆÐISTOFA

BÆIARHRAUN 20 • 220 HAFNARFJÓRDUR • KENNIT. 710795-2899
web@vsb.is • Sími 585 8600 • Fax 585 8610 www.vsb.is

Artun sérhönnuðar
SVEINN ÁKI SVERRISSON Kt: 230855 5609
Verkefni
REYKJAVÍKURVEGUR 74
HAFNARFIRDI

Byggingafræðistofa Hafnarfjarðar
Alfreitt Benn
05 APR. 2006
VPS

Verkefni		Kvarði		Síða	
Hannað	Talkefni	Yfirfarð	SÁS	1:50	/A1
JGR	JGR	Verkefni	Teikning	13.12.2005	03796 P206
Daga.	Verkefni	Teikning	Útgáfa		A

Undirbúið verkefni 2003/03/07 18:03:786 Reykjavíkurvegur 74 SÁS-hennil LA03796 P206.dwg