




GRUNNMYND
1:50

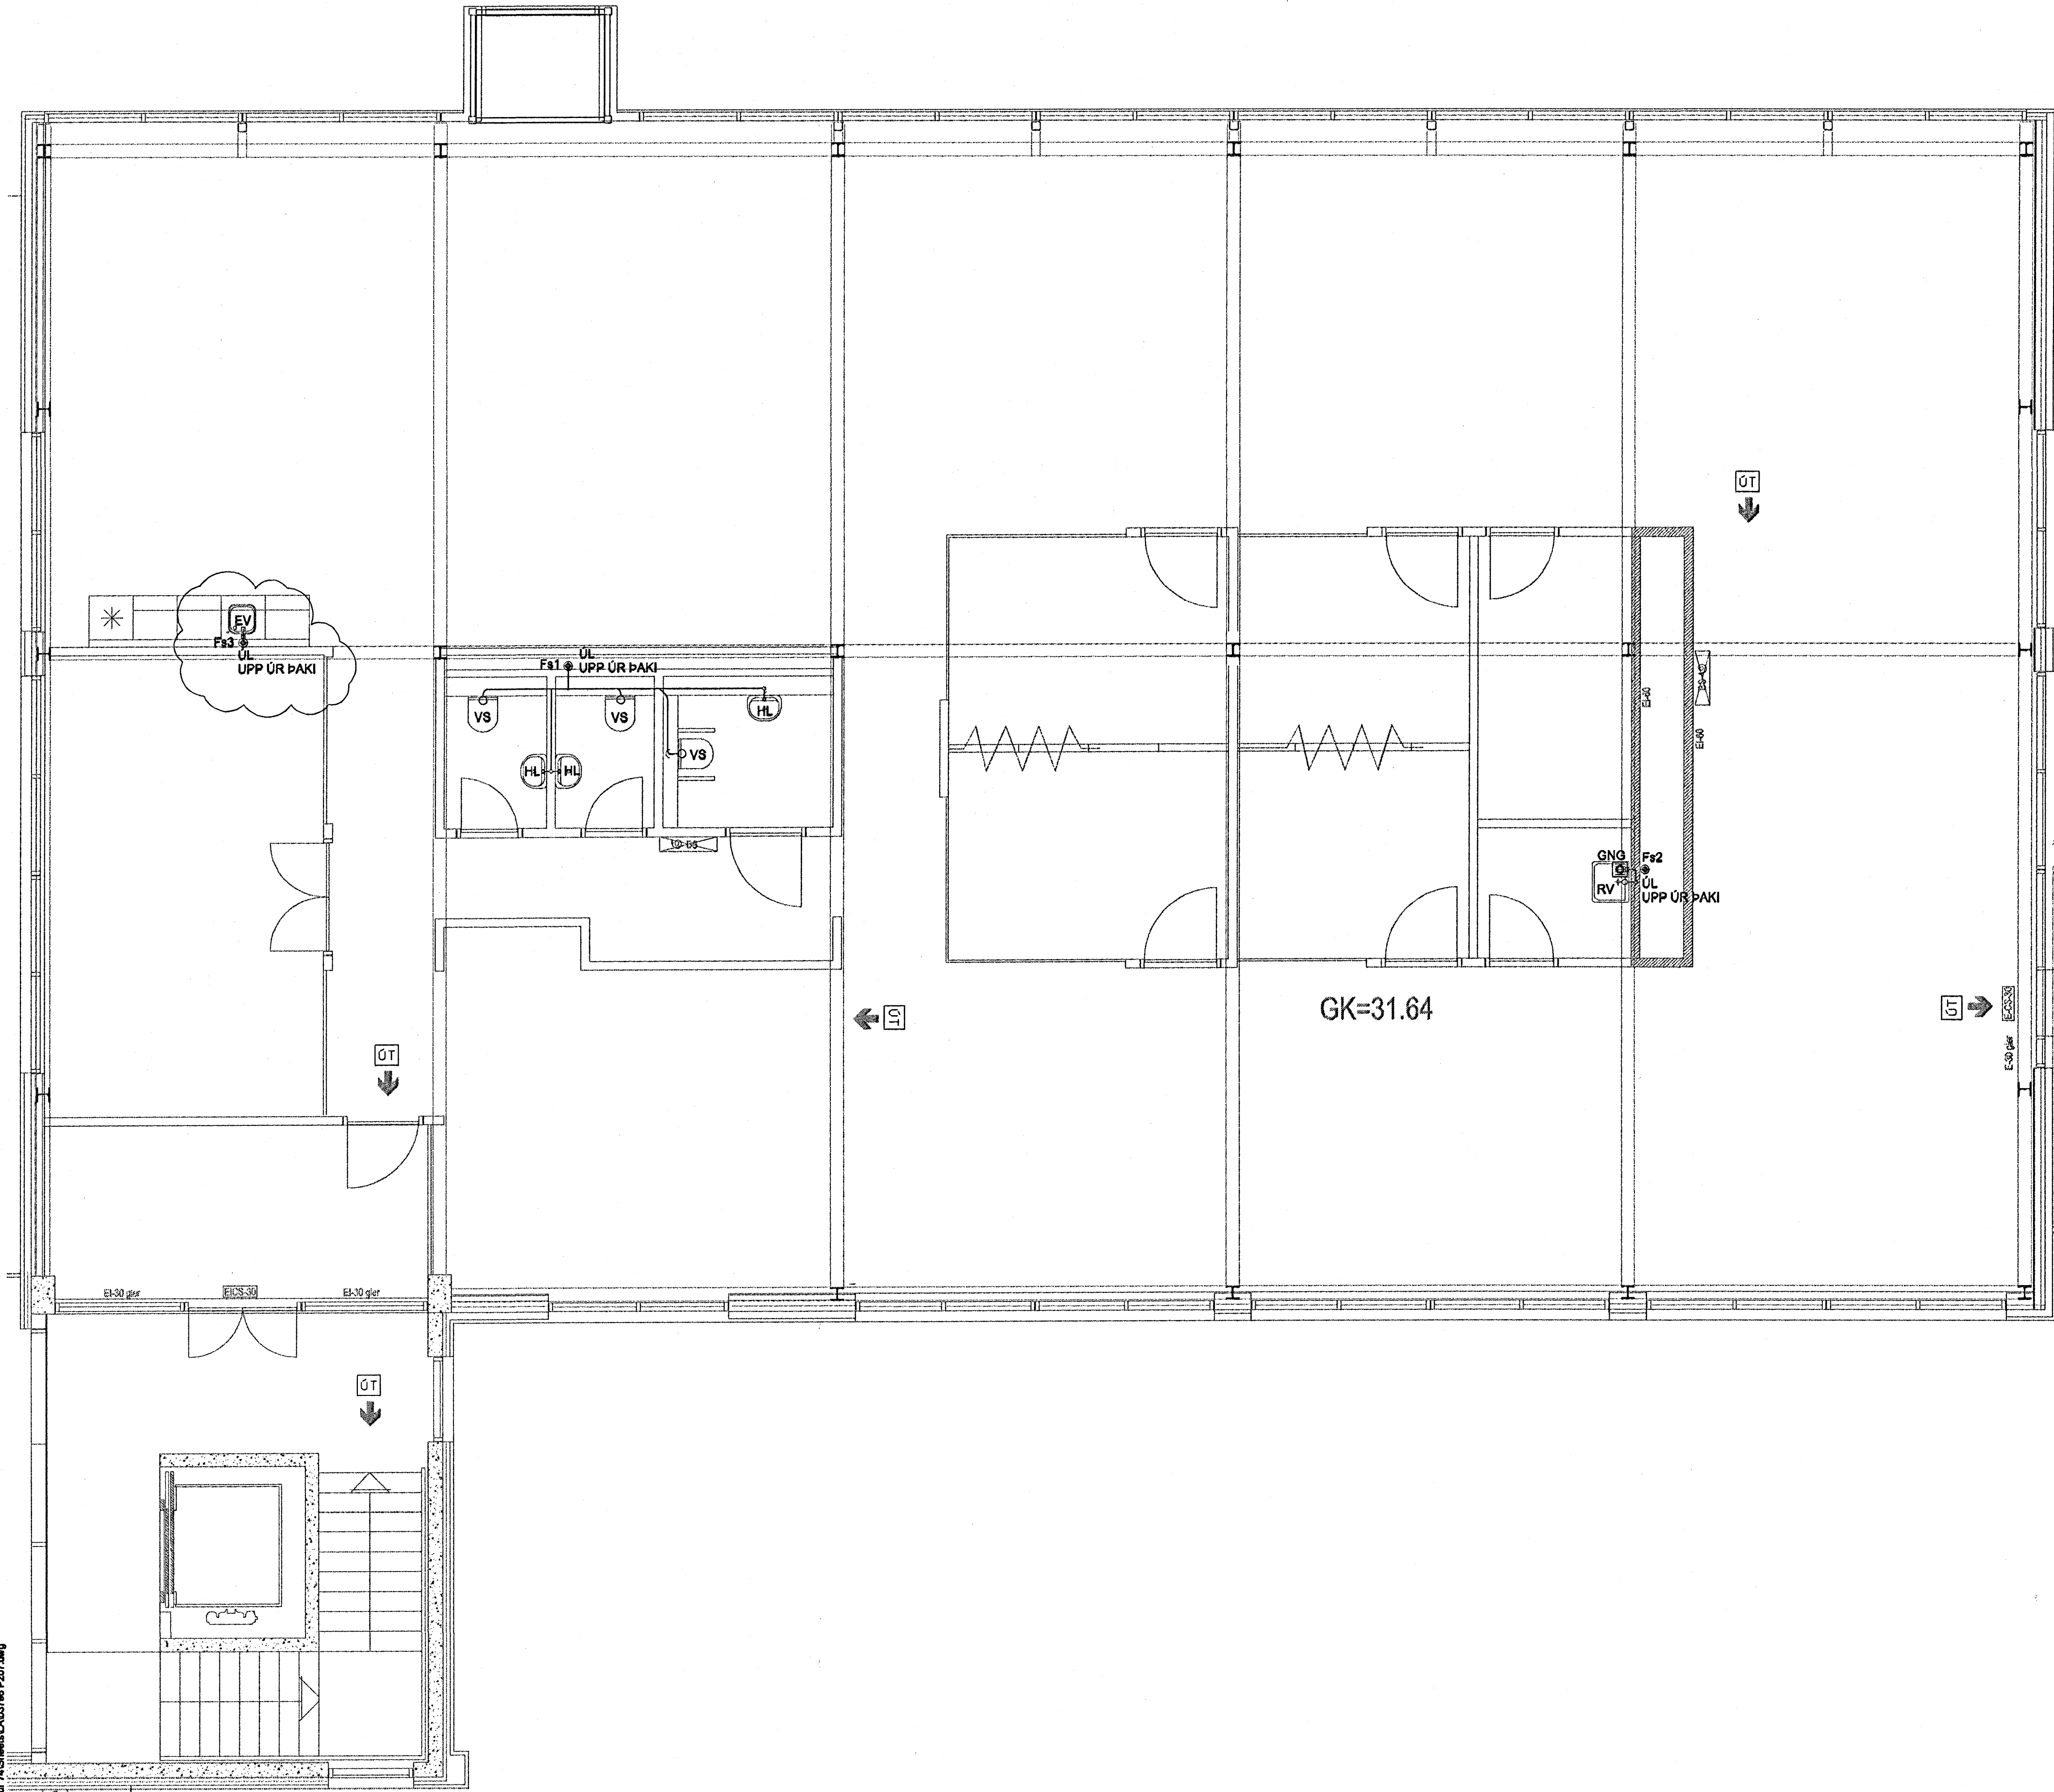

RÚMMYND
1:50

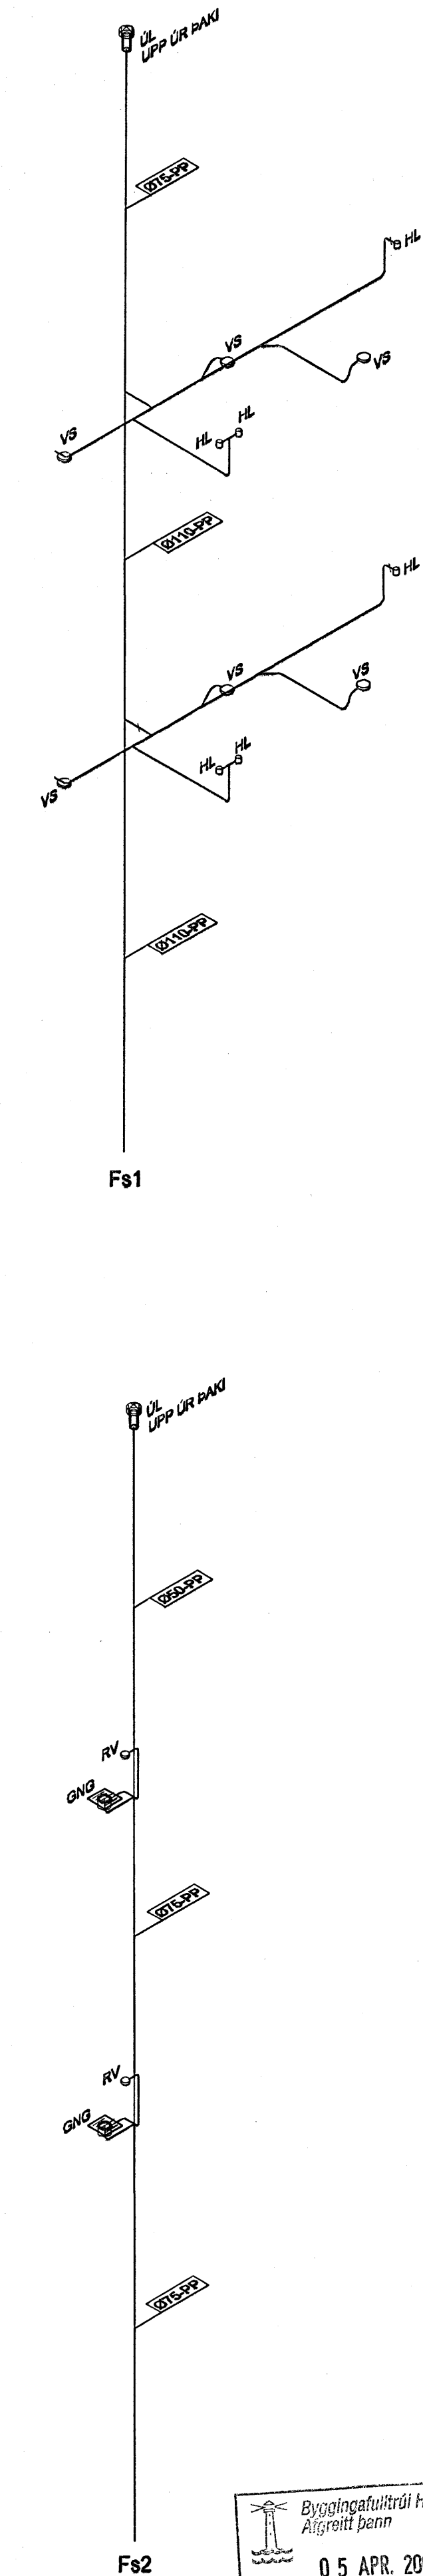

REYKJAVÍKURVEGUR 74

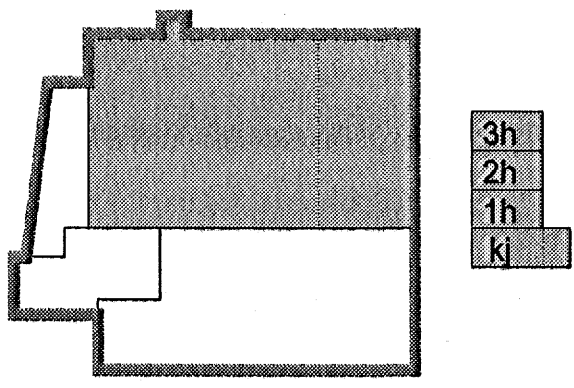

A 13.03.06 FRÆNNISLI FYRIR ELDHÚSVASK JGR/SÁS
Útg. Dags. Skýring Hannsólf Yfirfarð

06 07070 5063 VSB
VERKFRÆÐISTOFA

BEIARHRAUN 20 - 220 HAFNARFJÖRÐUR - KENNT 10706-200
vsb@vsb.is Sími 585 8600 Fax 585 8610 www.vsb.is

Artan sérhönnuðir
SVEINN ÁKI SVERRISSON Kt: 230855 5609

Verkefni
REYKJAVÍKURVEGUR 74
HAFNARFIRÐI

Verkefni
LAGNIR
FRÁVEITA 3.HÆÐ GRUNNMYND
STAMMAR RÚMMYND

Hannsólf JGR	Teiknad JGR	Yfirfarð SÁS	Kvarði 1:50	/A1	Síða -
Dags. 12.12.2005	Verkefni 03796	Teikning P207			Utgáfa A

Byggingafræðistofa Hafnarfjarðar
Alfreidd Þenn
05 APR. 2006
VPS

teikningarnúmer: 03796 P207 dsg