


REYKJAVÍKURVEGUR 74

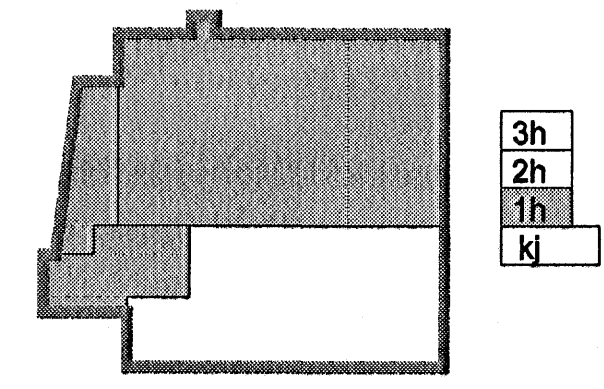

A 13.03.06 BREYTINGAR OG VÍÐBÆTUR Á LÖGNUM JGR/SÁS
 Útg. Dags. Skýring Hannadýrfríð

36 071070-5069 **VSB**
 VERKFRÆÐISTOFA

BÆJARHRAUN 20 · 220 HAFNARFJÖRÐUR · KENNIT. 710706-2899
 vsb@vsb.is · Sími 585 8600 · Fax 585 8610 · www.vsb.is

Áritun sérhönnuðar
 SVEINN ÁKI SVERRISSON Kt: 230855 5609

Verkefni:
**REYKJAVÍKURVEGUR 74
 HAFNARFIRÐI**

Verkið:
**LAGNIR
 NEYSLUVATNSLAGNIR 1.HÆÐ
 GRUNNMYND**

Hannad	Teiknad	Yfirfarj	Kvarði	Síða
KMJ	KMJ/JGR	SÁS	1:50	/ A1
Dags.	Verkefni	Teikning	Útgáfa	
28.11.05	03796	P302	A	

Byggingafræðingur
 Alfreitt barn
 05 APR. 2006
 VES

