


REYKJAVÍKURVEGUR 74

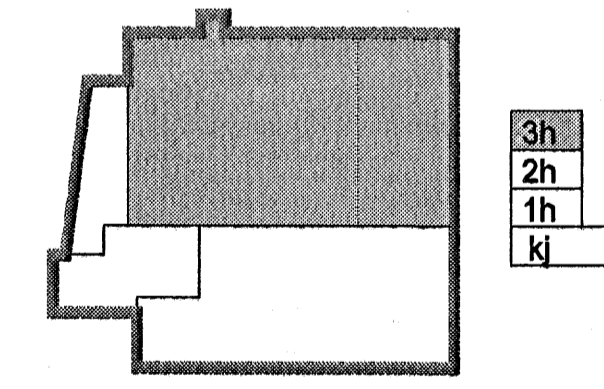

A 13.03.08 ELDHÚS FERT TIL JGR/SÁS
Útg. Daga. Skýring Hannab/Yfirfarir

SO 071070 5069 **VSB**
VERKFRÆDISTOFA

BÆJARHRAUN 20 • 220 HAFNARFJÖRÐUR • KENNIT. 710709-2899
vsb@vsb.is • Sími 585 8600 • Fax 585 8610 www.vsb.is

Artun sérhönnuðar
SVEINN ÁKI SVERRISSON Kt: 230855 5609

Verkið
REYKJAVÍKURVEGUR 74
HAFNARFIRÐI

Verkið
LAGNIR
NEYSLUVATNSLAGNIR 3.HÆÐ
GRUNNMYND

Hannab	KMJ	Taknað	Yfirfarir	Kvarði	Síða
	KMJ/JGR	SÁS	1:50	/ A1	-
Daga.	Verkefni	Talning	Útgáfa		
28.11.05	03796	P304	A		

Þyngingafulltrúi Hafnarfjarða
05 APR. 2006
VPS

