



SNID SNJÓBRÆÐSLA

MKV. 1:10


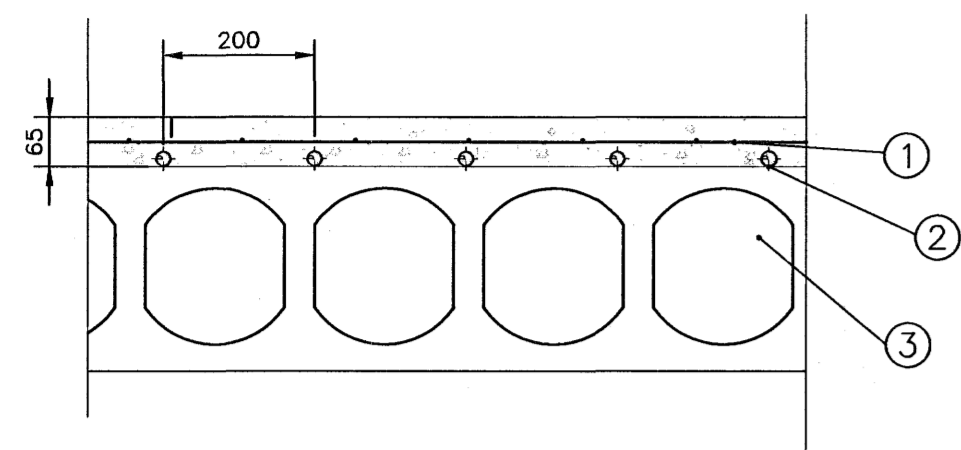


- ① Ø 20 mm SNJÓBRÆDSLULAGNIR
- ② JÄRNABINDING Í ÁSTEYPULAGI
- ③ HOLPLÖTUR


DREIFIKISTA SNJÓBRÆÐSLU Í SKÁP
INNFELDUR Í KLÆÐNINGU

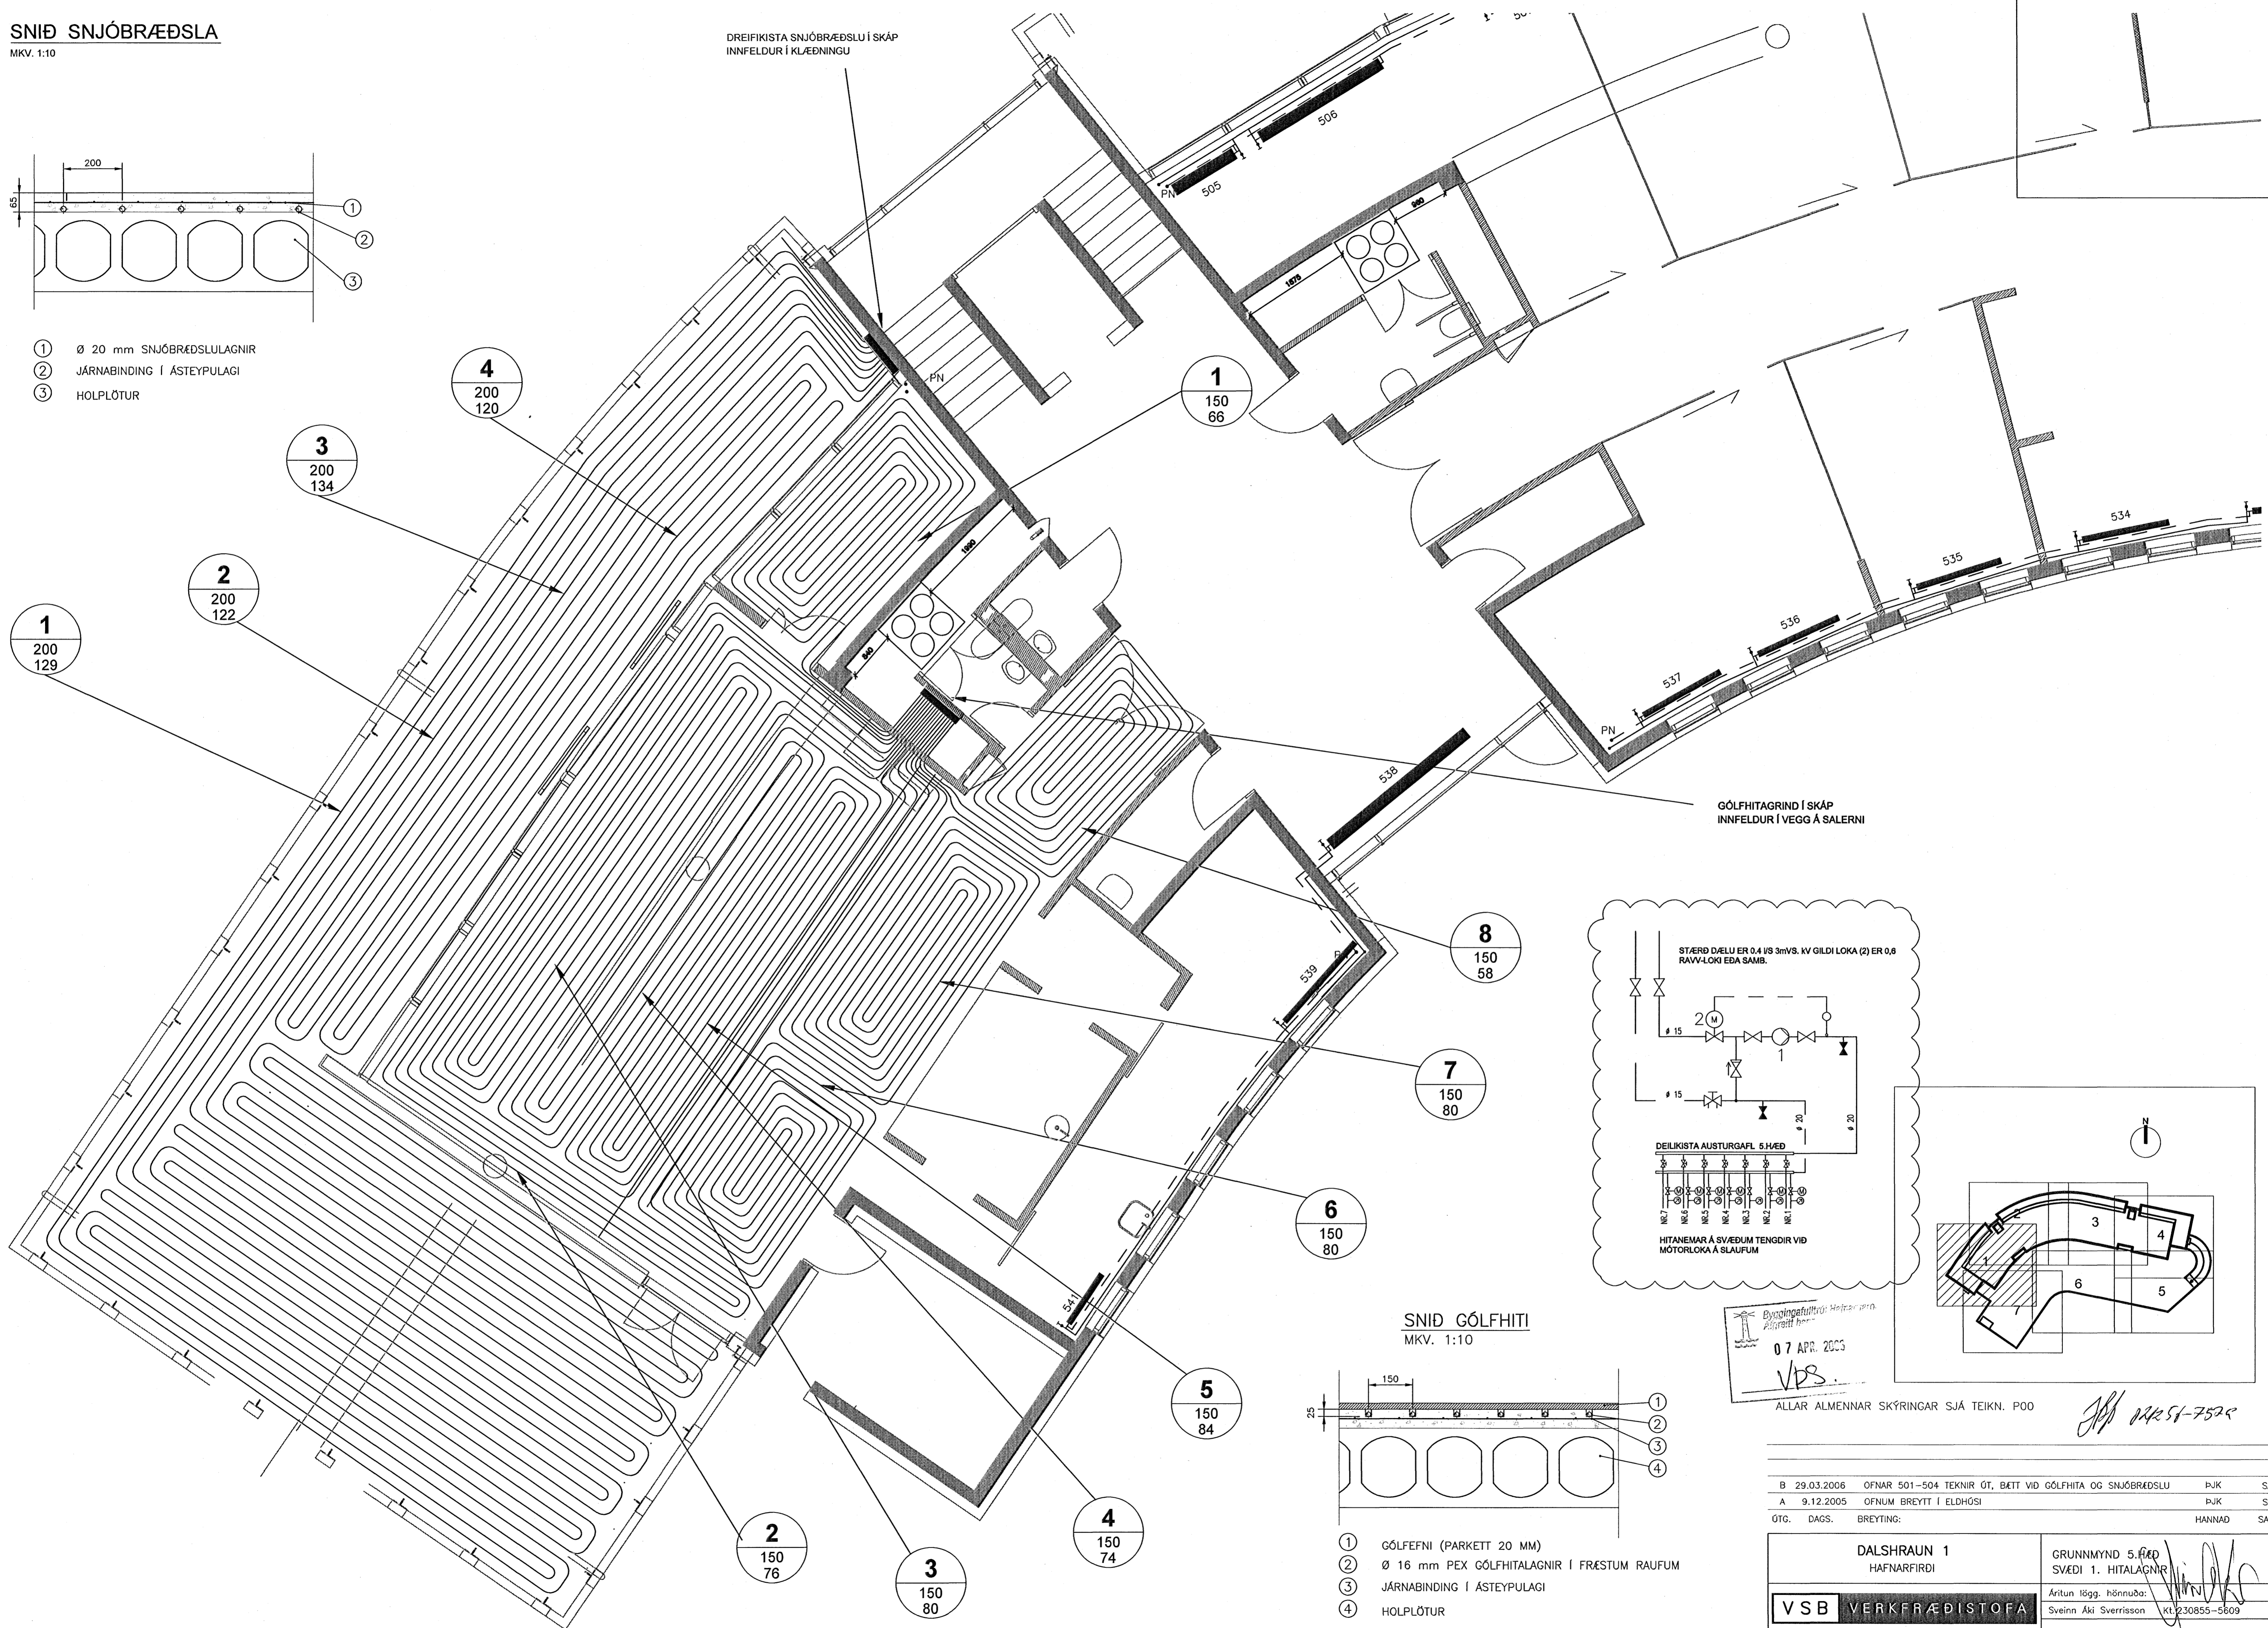

GÓLFHITAGRIND Í SKÁP
INNFELDUR Í VEGG Á SALERNI

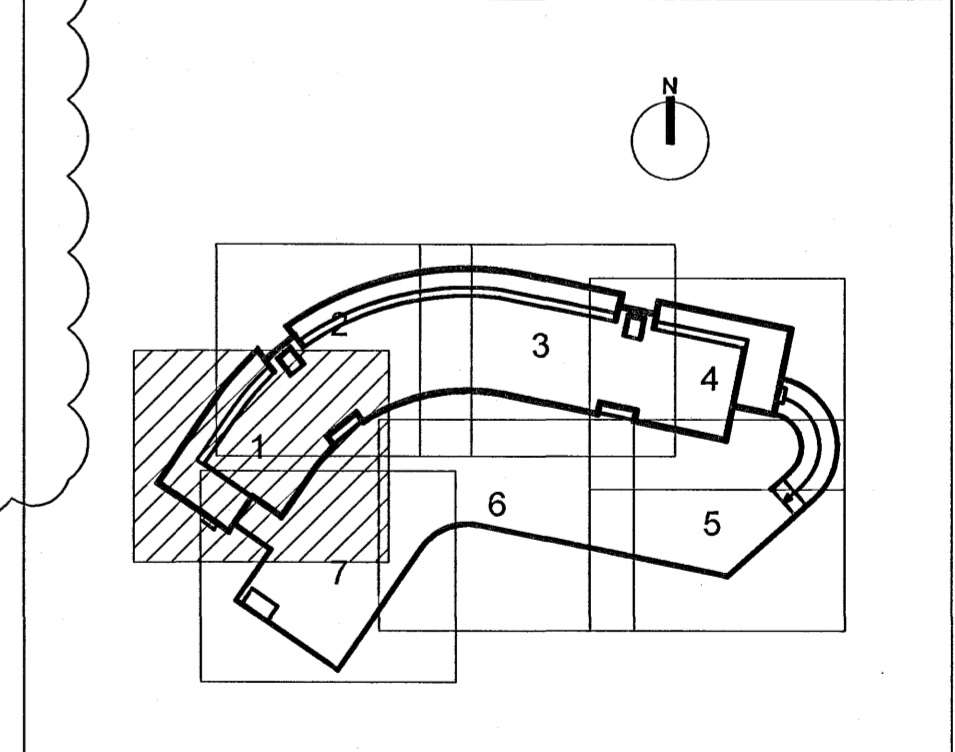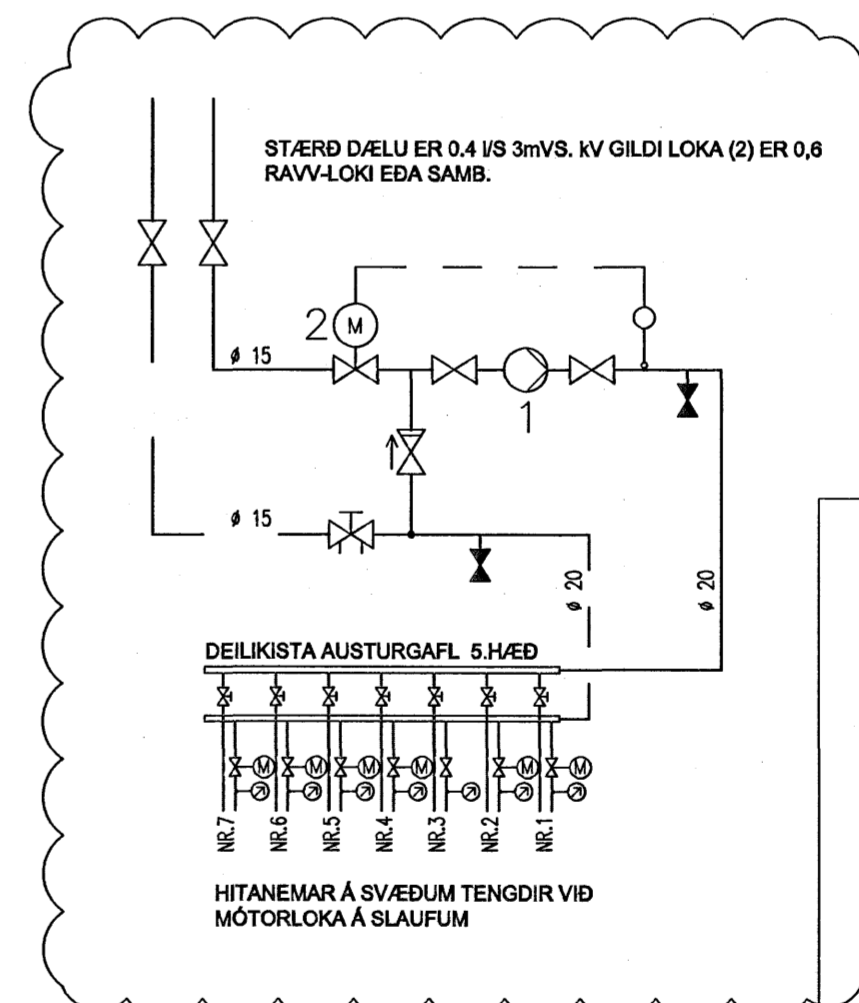

SNID GÓLFHITI
MKV. 1:10

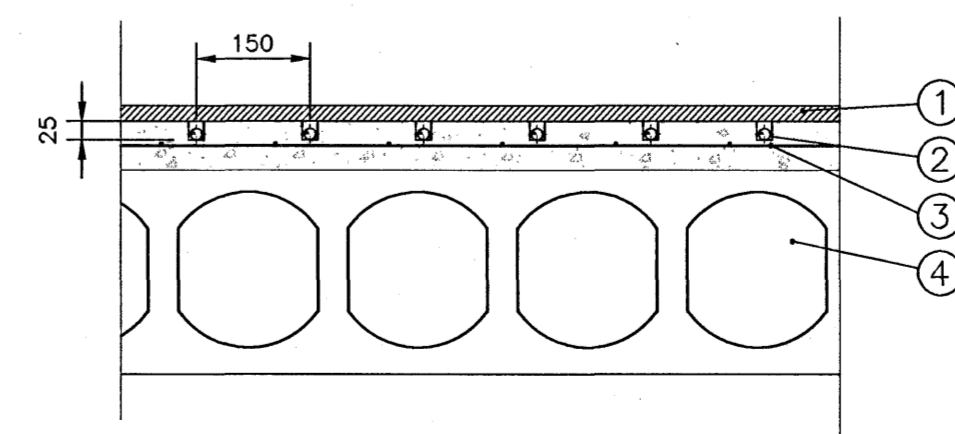

- ① GÓLFEFNI (PARKETT 20 MM)
- ② Ø 16 mm PEX GÓLFHITALAGNIR Í FRÆSTUM RAUFUM
- ③ JÄRNABINDING Í ÁSTEYPULAGI
- ④ HOLPLÖTUR

Byggingafræðingur
07 APR. 2005
VBS.

ALLAR ALMENNAR SKÝRINGAR SJÁ TEIKN. P00

| | | | | |
|-----------------------------------|---------------|---|---|-------|
| B 29.03.2006 | OFNAR 501-504 | TEKNIR ÓT, BÉTT VÍÐ GÓLFHITA OG SNJÓBRÆÐSLU | PJK | SÁS |
| A 9.12.2005 | OFNUM | BREYTT Í ELDHÓSI | PJK | SÁS |
| ÓTG. | DAGS. | BREYTING: | HANNAÐ | SAMP. |
| DALSHRAUN 1 HAFNARFIRDI | | | GRUNNMYND 5.HÆÐ SVÆÐI 1. HITALAGNIR | |
| VSB VERKFRÆÐISTOFA | | | Áritun lögg. hönnuðo: Sveinn Áki Sverrisson KT.230855-5809 | |
| Hönnuð: SÁS/Áp | | Teiknuð: Áp | | |
| Máli: 1:50 | | Yfirfarið: SÁS | | |
| Dags: 12.01.05 | | Nr: 03841-P57 B | | |

BEJARHRAUN 20-220 HAFNARFJÖRDUR
Heimasíða: www.vsb.is • Netfang: vsb@vsb.is
Sími: 585-8600 Fax: 585-8610 • KT: 710796-2899