

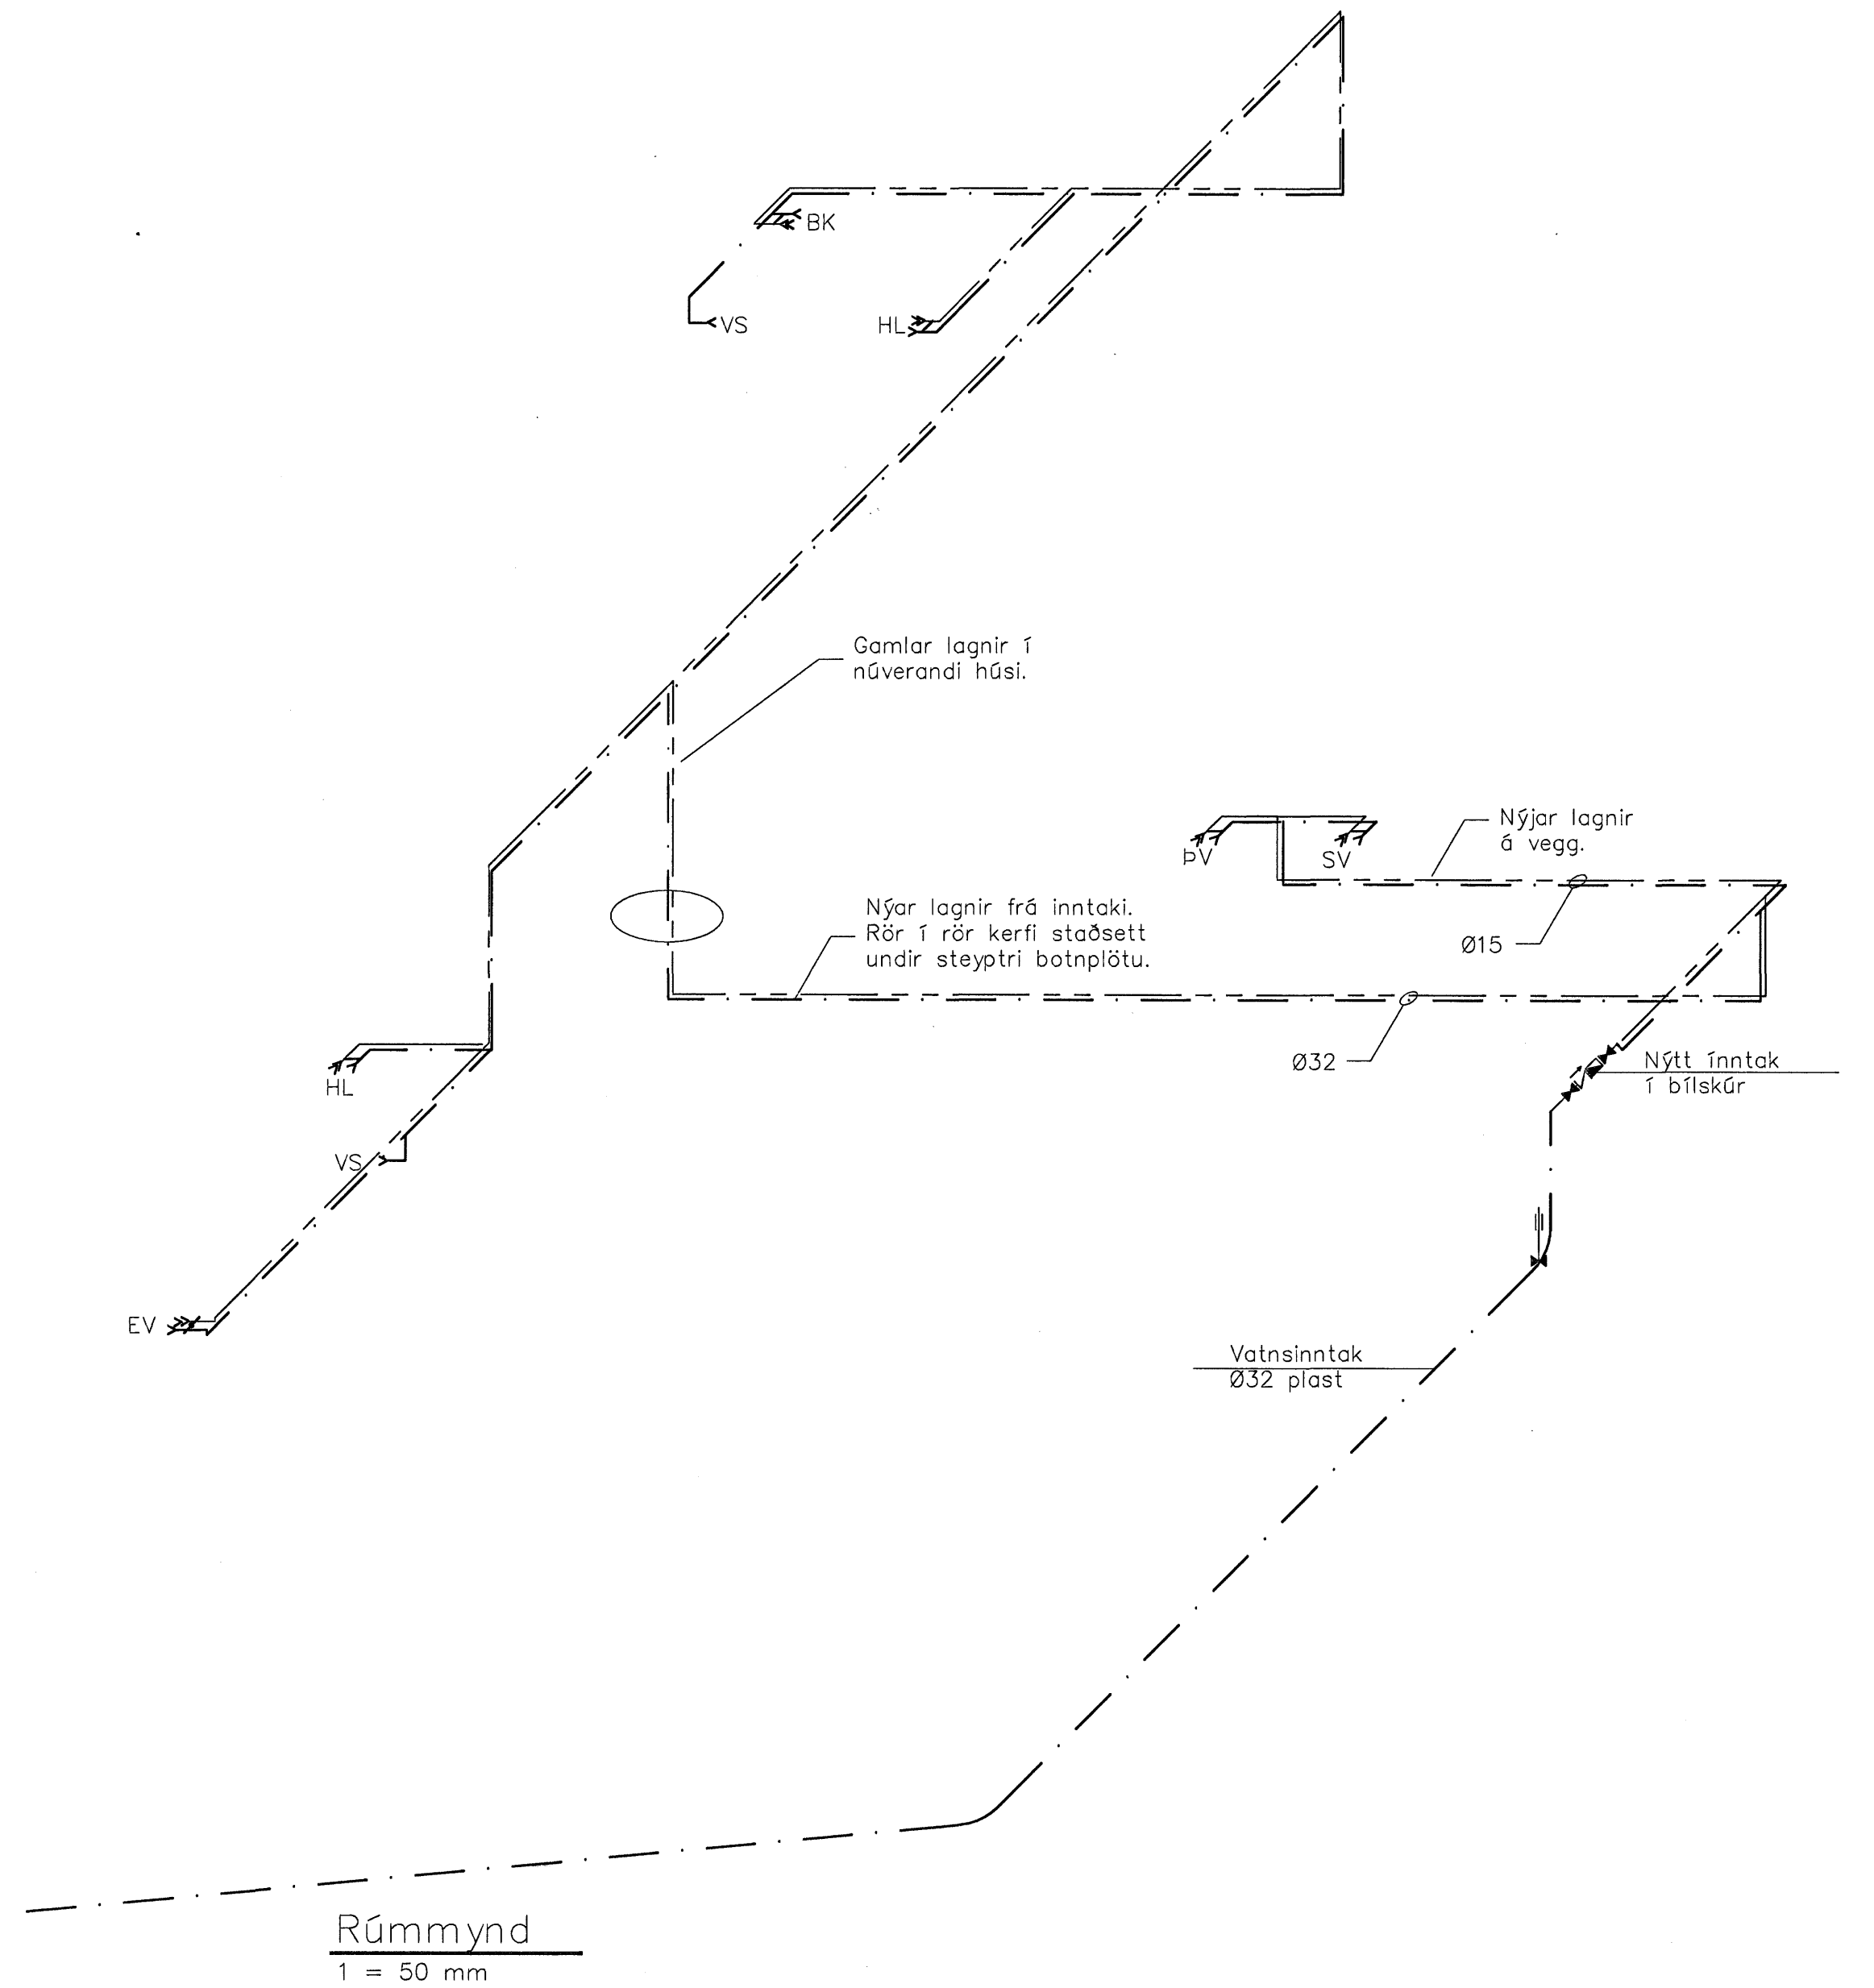


Grunnmynd
1 = 50 mm

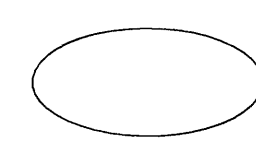


Rúmmynd
1 = 50 mm

Teiknað upp eftir teikningum Sveinbjörns Sigurðssonar, samþykktum af byggingafulltrúa Hafnarfjarðar 10. júlí 1975.

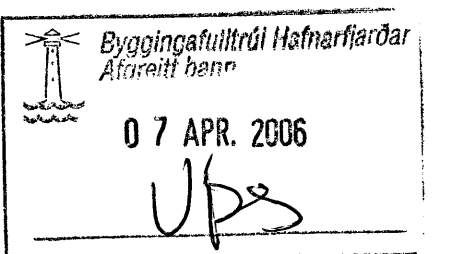

Merkir tengingar á gömlum lögnum úr húsi við nýja lögna að þvottavél og skolvaski.

Skýringar sjá teikningu nr.300

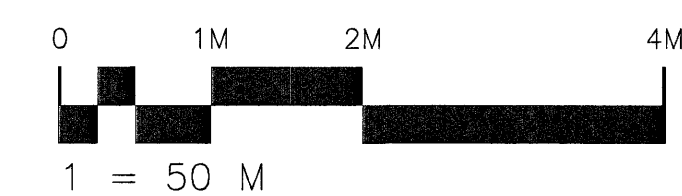

A	Staðset. vatnsinntaks breytt	PVG	05.04.2006
Ölg.	Nr.	Breytingar	Höfundur Daga

Verkteikning

Vesturvangur 14, Hafnarfirði			
Strendingur ehf. Verkfræðingustofa Fjarlægata 20-23 220 Hafnarfjarður Sími 565 5646, fax 565 5644		Vatnslögn Grunnmynd og rúmmynd	
Daga	maars 2006	Teknað / Höfundur af	PP/PVG
Malkvarði	1:50	Númer teikningar	302
		Örgálf	A