


Grunnmynd undirstaða

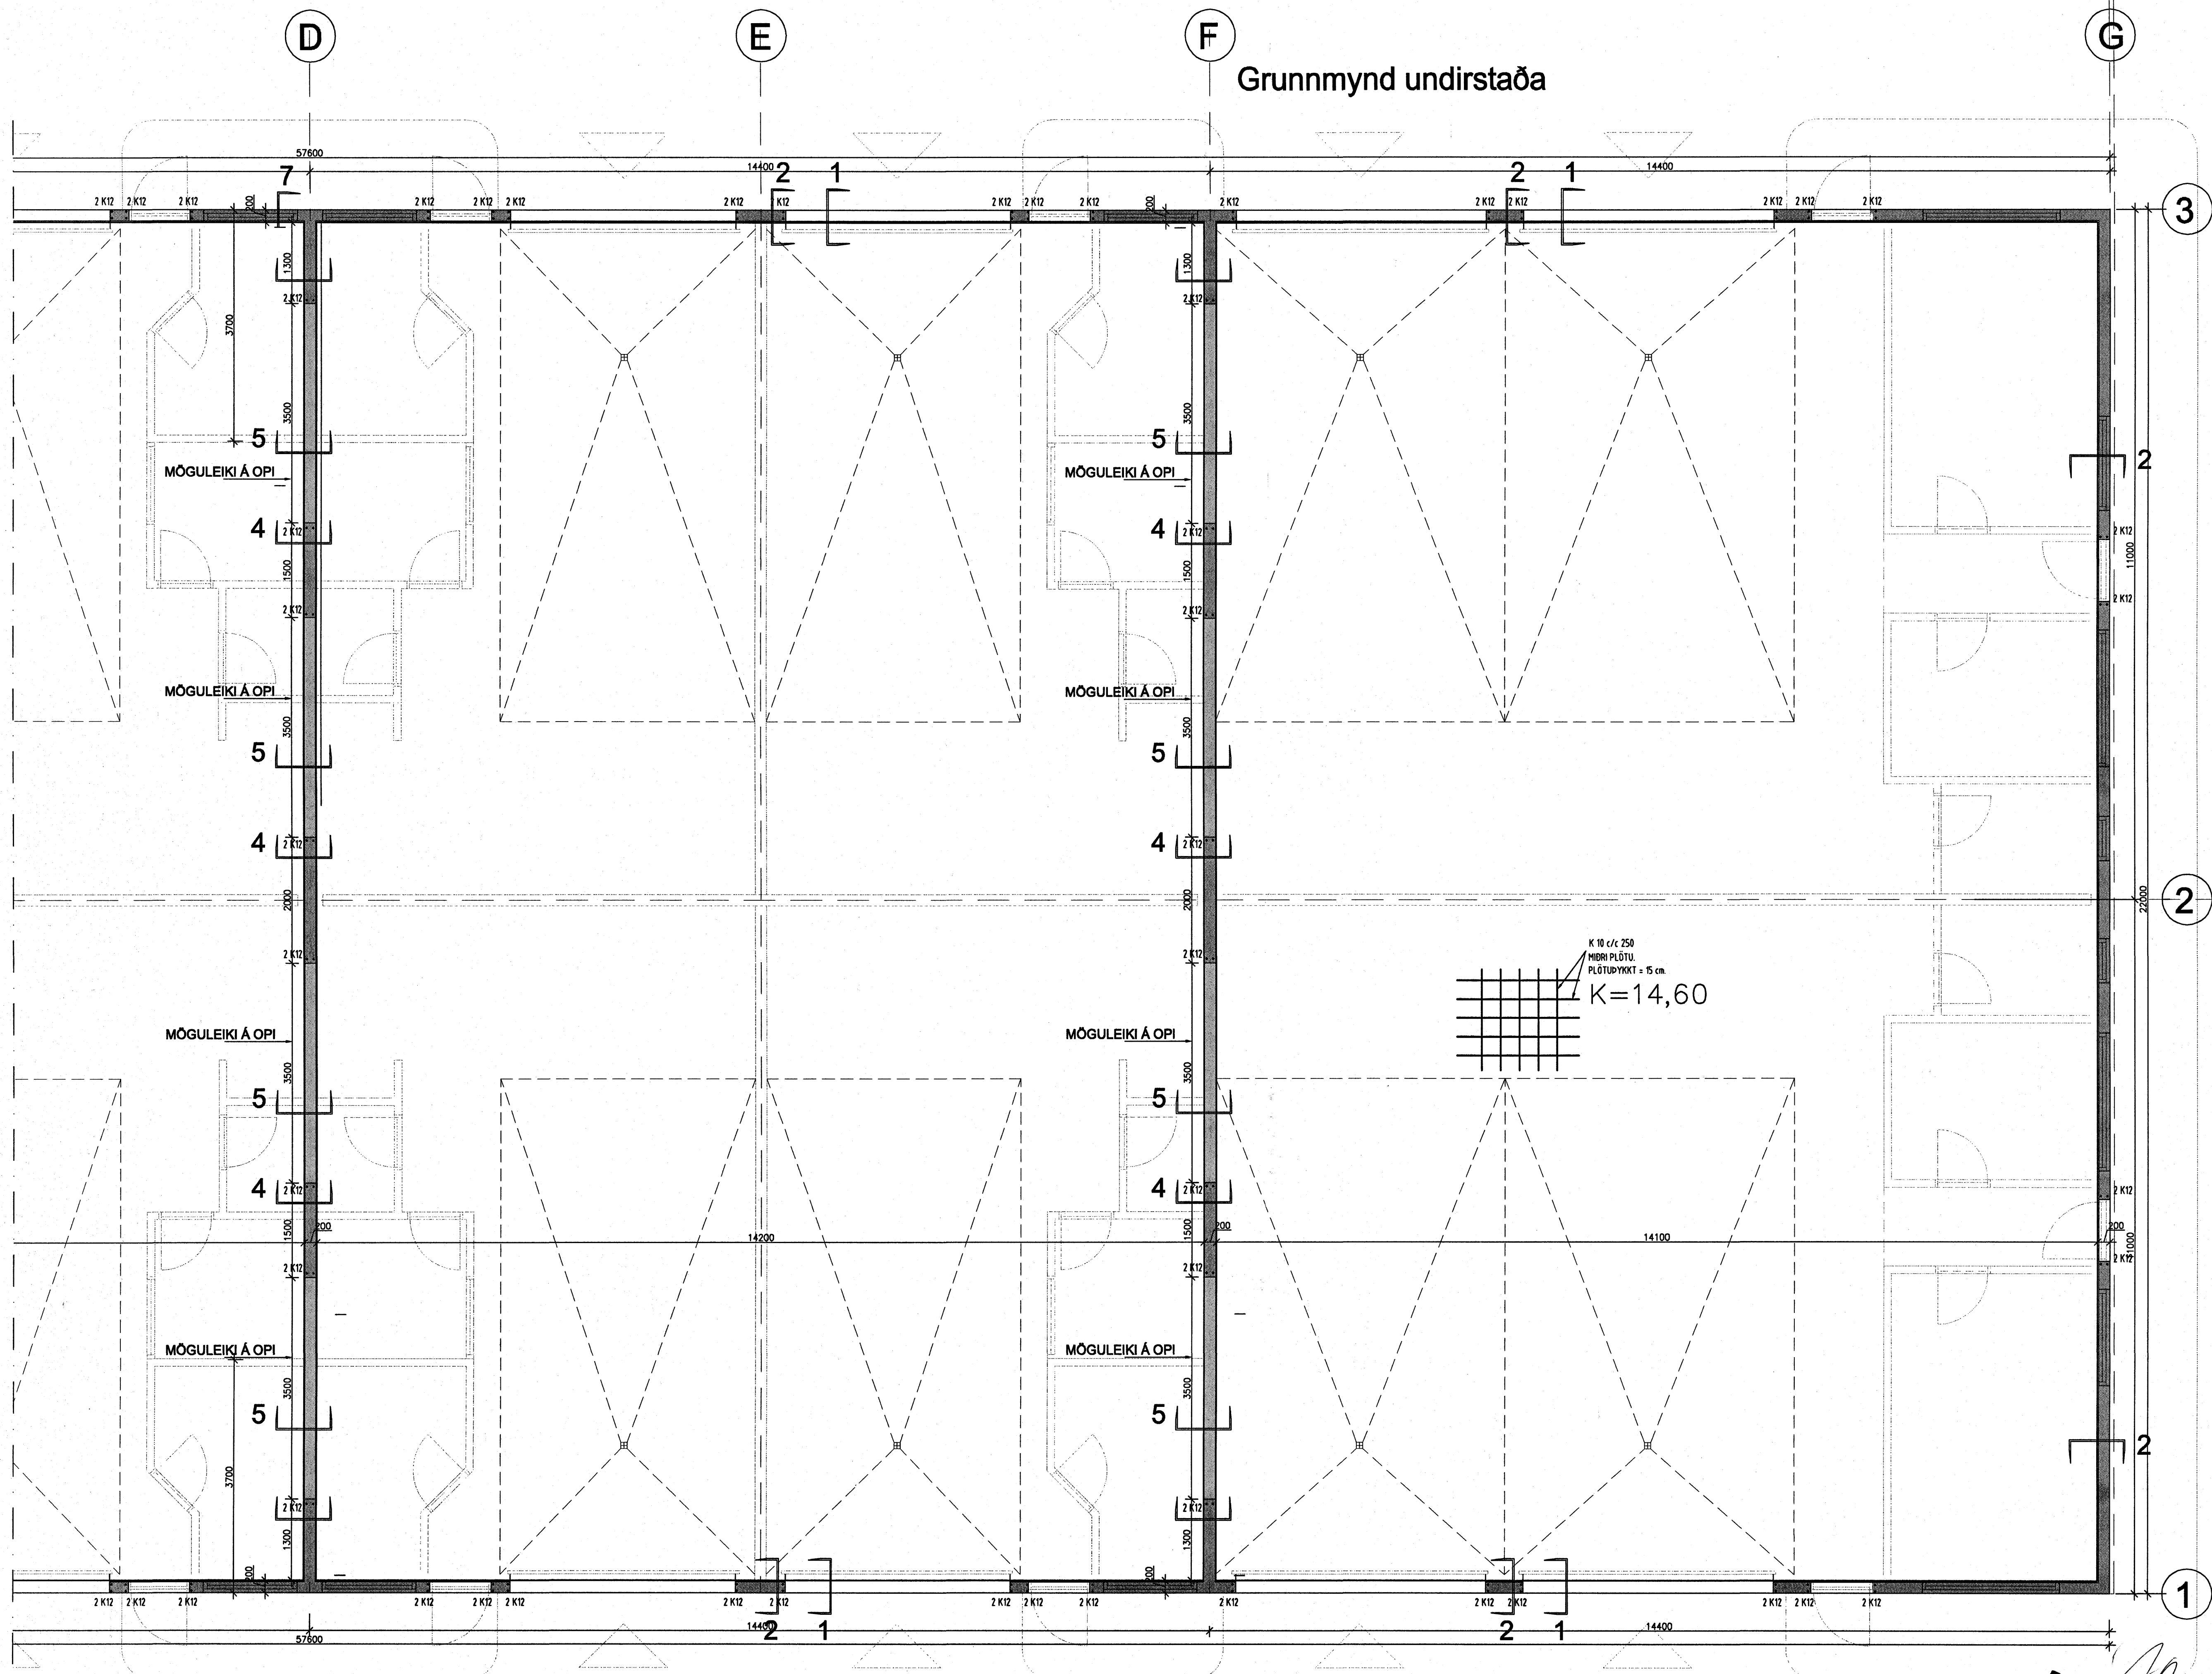

Byggingaulltrúi Hafnarfjarðar
Algrætt þann
10 APR. 2006
VPS

B

Breytt 30.03.2006 Kári Leifur, Steypir verða þrjúveggja þráð steyptu ramma.

Ágúst Birgisson ehf. verk: Rauðhella 11
Tölvustofa kt. 631298-3979 Hafnarbrú
Bjarlægind 14, 201 Kópavogur ágúst@ishoff.is ehf. Burðarvirki grunnmynd undirstaða
Sími 666 2220 / 664 7997 Fax 666 2227 Ágúst Birgisson tekiðfræðingur kt. 180557-4198 mállyr: 1/50 dags: 01.08.2005
Hannað: AB tekiðing nr. B-01-2