



Yfirlitsmynd lagna í jörð 1/200

Afstöðumynd 1/500

RAUÐHELLA

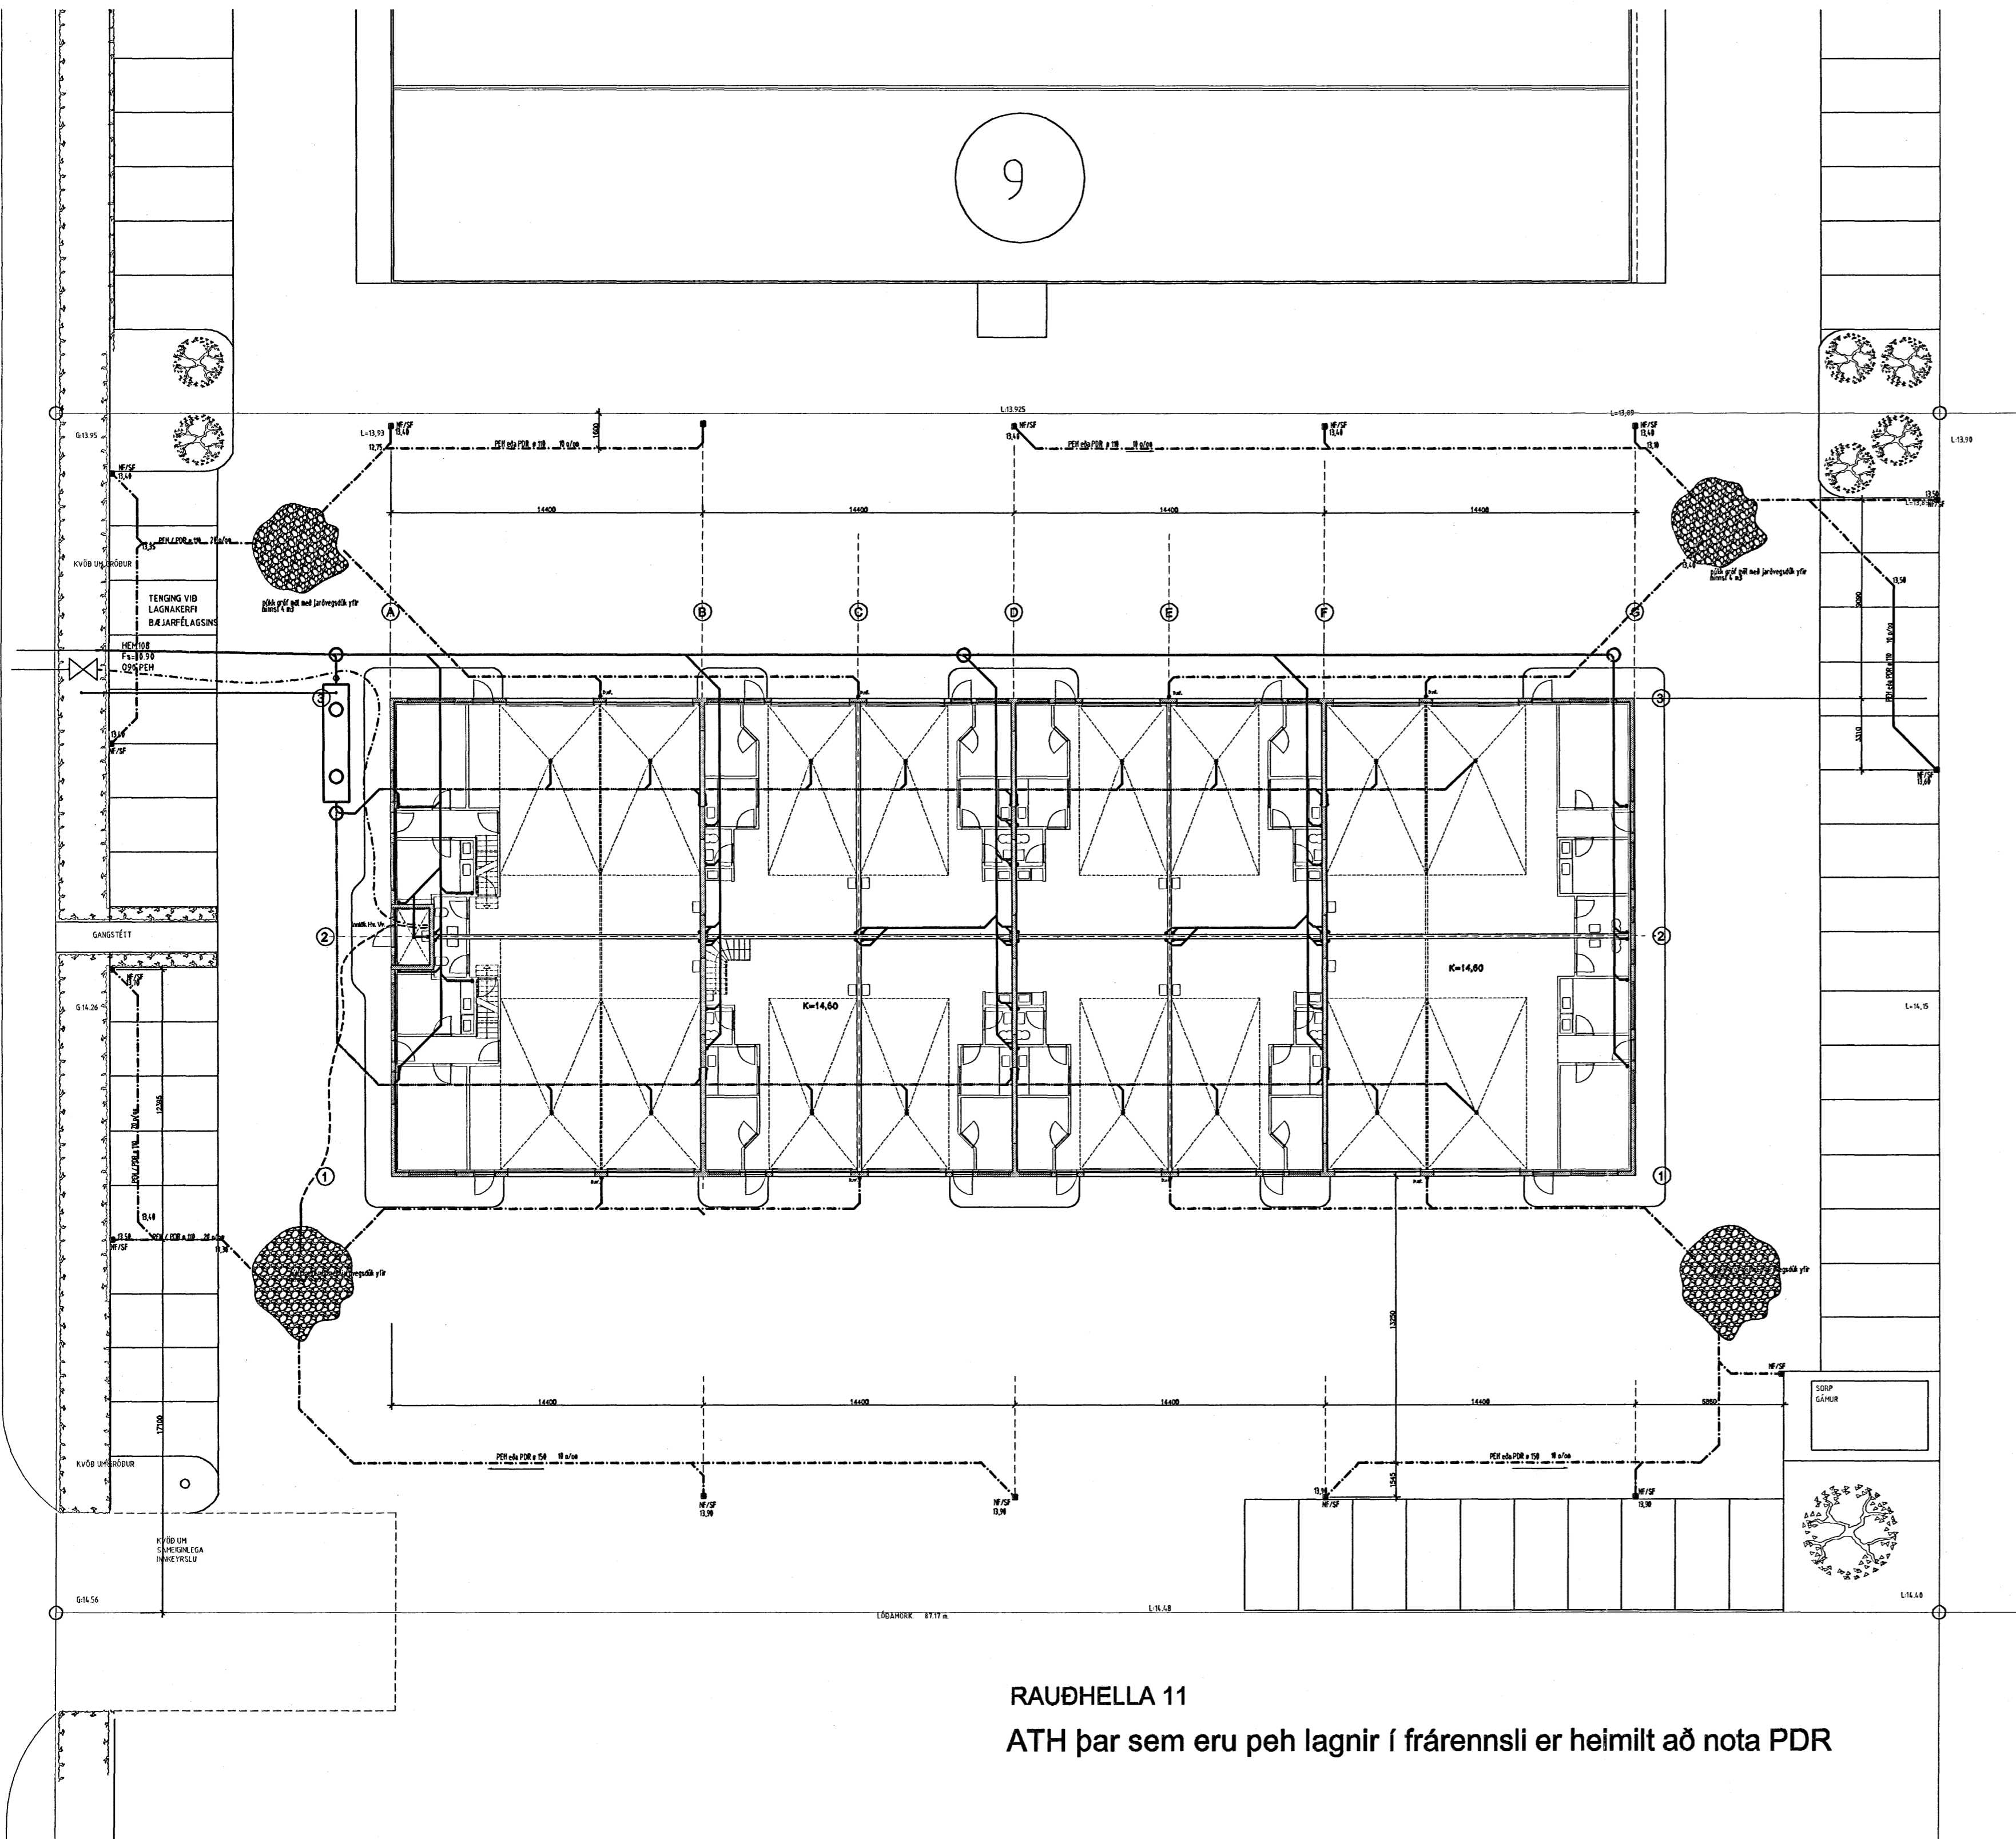

RAUÐHELLA 11  
ATH þar sem eru þeh lagnir í frárennsli er heimilt að nota PDR

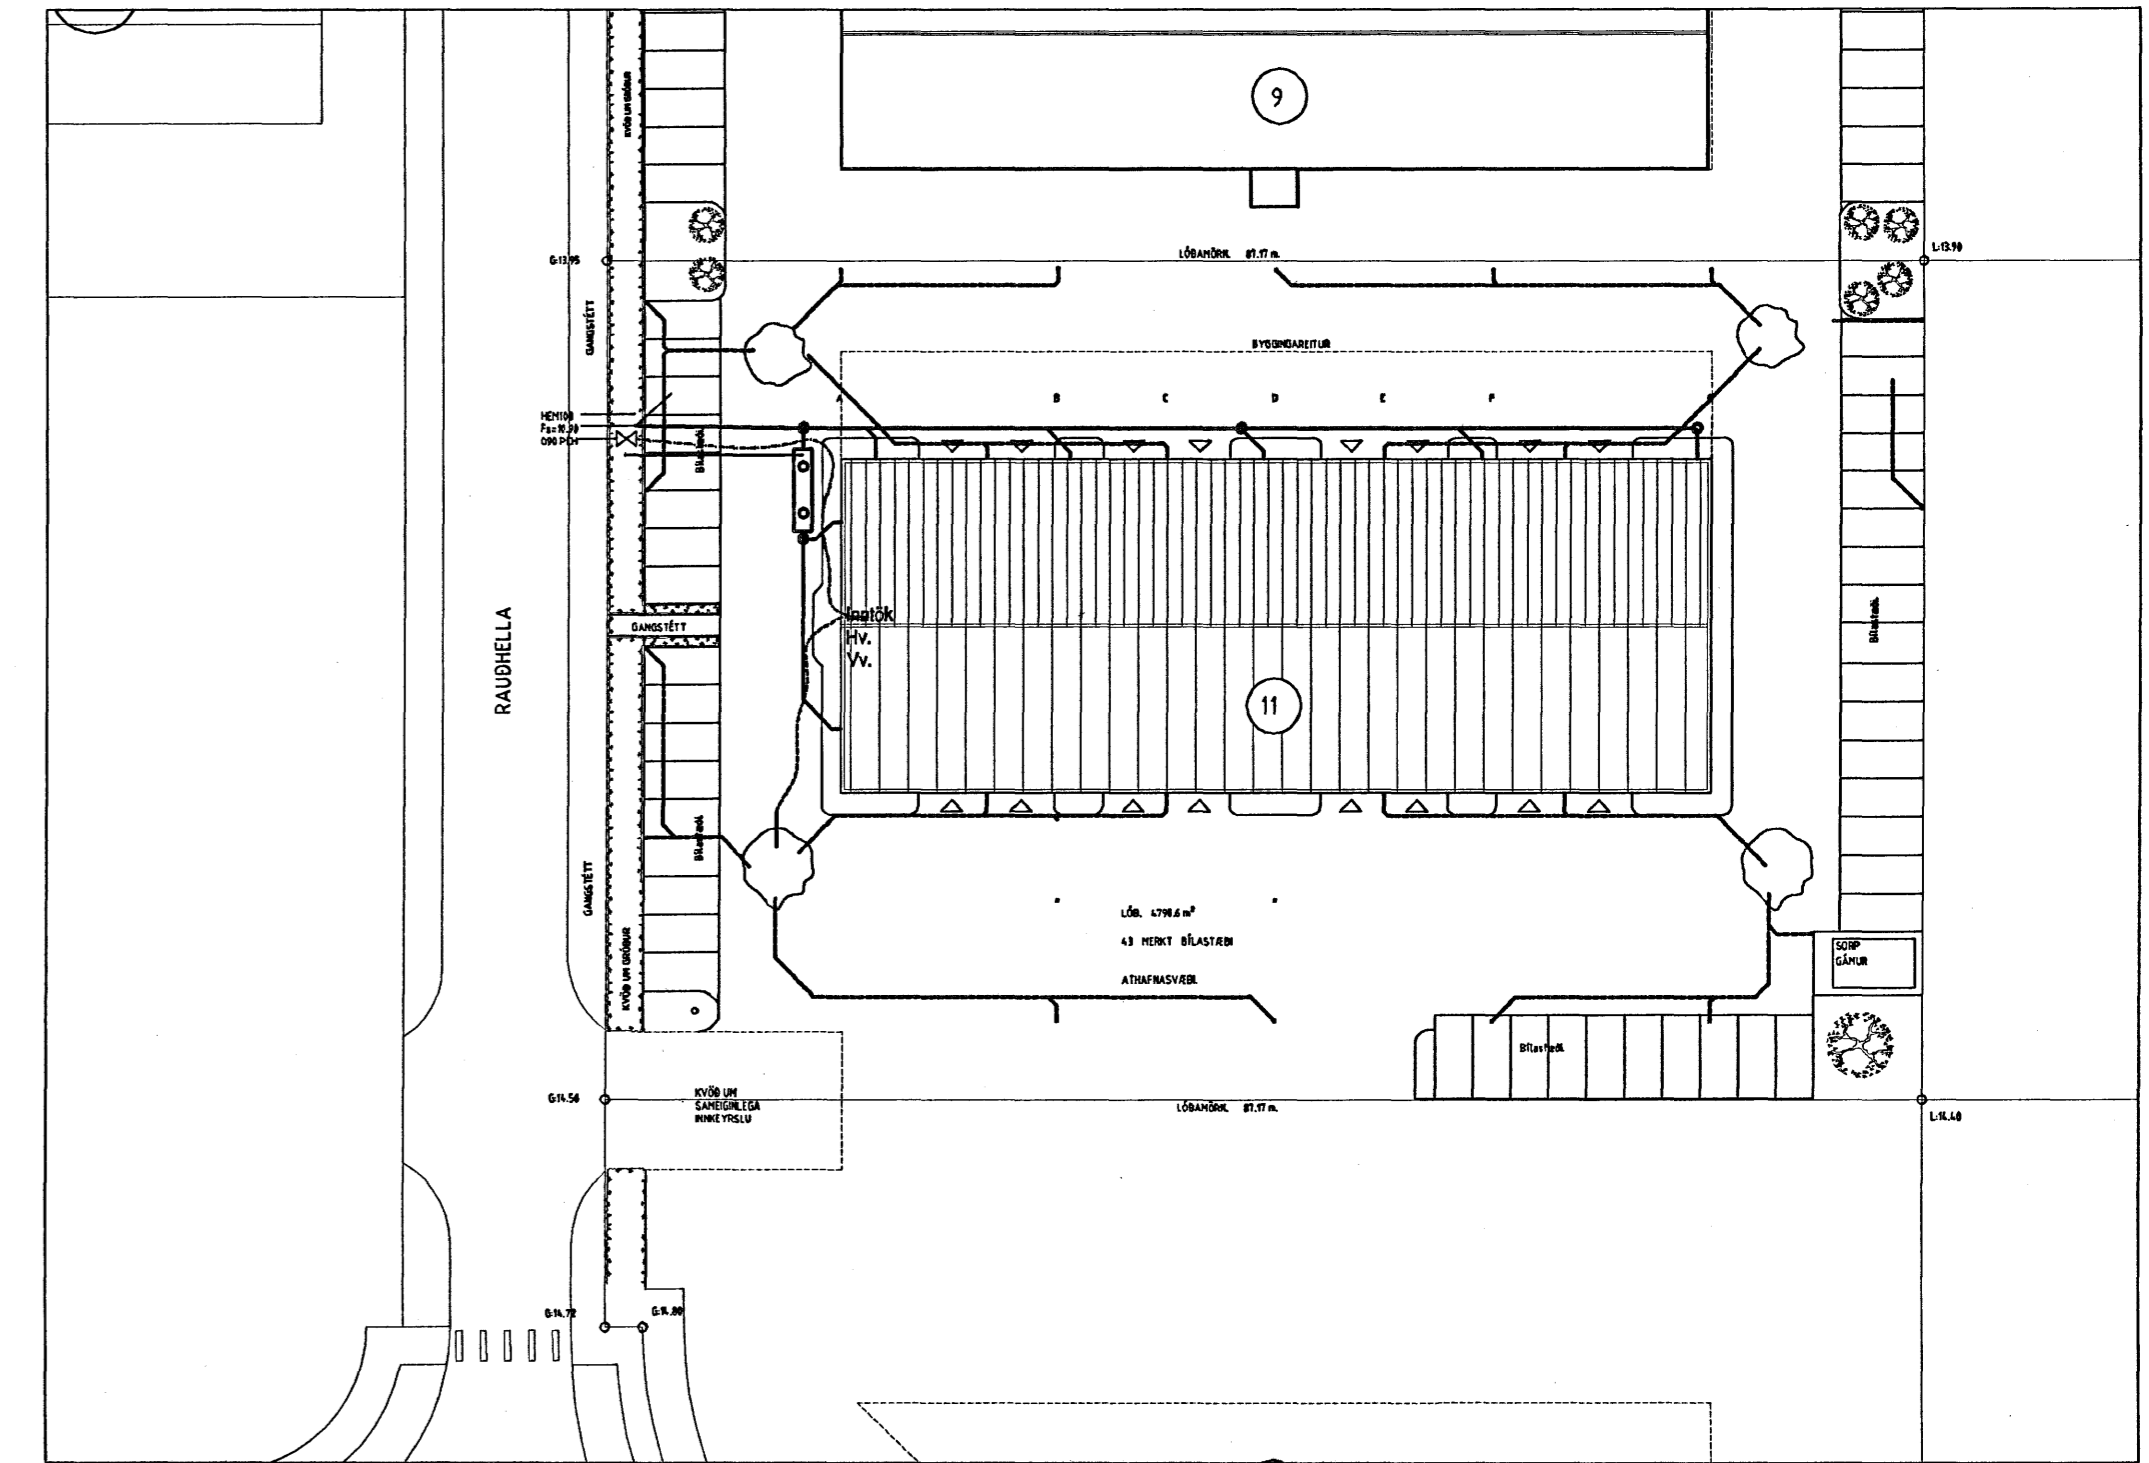

SKÝRINGAR

SKOLPLÖGN Í JÖRD

SKOLPLAGNIR ÚTANHÚSS OG Í GRUNNI ERU ÚR IMIST ÚR PVC OG PEH EÐA PDR - PLASTPIPUM MED GÜMMIÞÉTTIRINGJUM.  
UNDIR PÍPUR SKAL LEGGJA 150 mm JÖFNUNARLAG ÚR SANDI SEM ÞIAPFAST VANDLEGA. HLED JÖFNUNARLAGSINS SKAL HEFA BELG PÍPNANNA OG SKAL TAKA ÚR FYRIR MUFFUM EFTIR ÞIÖPPUN DESS.  
LÖGNIN SKAL VERA BEIN MILLI STEFNUBREYTINGA.  
EFTIR AD PÍPUR HAFI VERID LAGÐAR SKAL FYLJA AD ÞEIM OG YFIR MED SANDI. ÞYKKT SANDLAGSINS SKAL VERA AD MINNSTA KOSTI 200 mm MELT Á PÍPUHYGG.  
GRUNNLOGN (UPPBEYGJUR) AD STÚTUM TÆKJA SKAL GERA ÚR TVEIMUR 45° BEYGJUM ASAMT MINNKUN, EF MED ÞARF ÞANNIG AD STÚTHLED VERDI 200 mm UNDIR GÖLFYRIBORDI.

REGNVATNSLÖGN

REGNVATNSLAGNIR ÚTANHÚSS ERU ÚR PVC EÐA PEH/PDR - PLASTPIPUM MED GÜMMIÞÉTTIRINGJUM.  
REGNVATNSLÖGN Í GRUNNI ER ÚR PVC - PLASTPIPUM MED GÜMMIÞÉTTIRINGJUM.  
UNDIR PÍPUR SKAL LEGGJA 150 mm JÖFNUNARLAG ÚR SANDI SEM ÞIAPFAST VANDLEGA. HLED JÖFNUNARLAGSINS SKAL HEFA BELG PÍPNANNA OG SKAL TAKA ÚR FYRIR MUFFUM EFTIR ÞIÖPPUN DESS.  
LÖGNIN SKAL VERA BEIN MILLI STEFNUBREYTINGA.  
EFTIR AD PÍPUR HAFI VERID LAGÐAR SKAL FYLJA AD ÞEIM OG YFIR MED SANDI. ÞYKKT SANDLAGSINS SKAL VERA AD MINNSTA KOSTI 200 mm MELT Á PÍPUHYGG.  
GRUNNLOGN (UPPBEYGJUR) AD ÞAKNIDURFALLSPÍPUM SKAL GERA ÚR TVEIMUR 45° BEYGJUM ASAMT MINNKUN, EF MED ÞARF ÞANNIG AD STÚTHLED VERDI 200 mm UNDIR IAR DYFRIBORDI.

TÁKN

- FRÁVEITULAGNIR
- SKOLPLÖGN
  - - - - - REGNVATNSLÖGN
  - · - · - · - JARÐVATNSLÖGN
  - · - · - · - OLJUMENGADVATN
  - - - - - FRÁRENNSLI HITAVEITU
  - - - - - VATNSLÖGN FYRIR KALINEYSLUVATN

- ST STEINSTEYPT RÖR
- PEH POLYPROPYLEN PLASTRÖR
- PEH POLYETYLEN PLASTRÖR
- PVCG POLYVINYLORID GATAD
- J STEYPUJARNSPÍPUR
- BR FREINSBRUNNUR
- EV ELDHÚSVASKUR
- HL HANDLAUG (HL-GN50 HANDLAUG TENGIDNURFALL)
- VS VATNSALERNI
- DF DRYKKJARTONTUR
- PV ÞVOTTIVÆL
- UPV UPPÞVOTTIVÆL
- RV RASTIVASKUR
- PS ÞVAGSKÁL
- FP FALLPIPA
- GN GÖLFNIDURFALL 450-70, RYDFR/PLAST RIST, VATNSLÁS 60 mm DJÚPUR
- BN ÞAKNIDURFALLSPÍPA
- GNF GÖTUNIDURFALLSBRUNNUR (d 250 MED POTT KARMI OG RIST)
- SK SLÖNGUKRANI
- BRS BRUNASLANGA
- ST STURTA

Byggingafráttir Hafnarfjarða  
Alfrótt benn  
10 APR. 2006  
VFS

7.3.06  
HEILBRIGDISEFTIRLITS  
HAFNARFJARÐAR-  
OG KÖPAVÖGSSVÆDIS  
Gæðadangi 7 210 Gardabæ  
Kau Stefánsson

Breytt 02.04.2006 Kötum breytt í samræmi við hækkun húsa ím 4/1 cm, Þökkum Ráða og veitni í 1999.

**Agúst Birgisson** ehf. verk: **Rauðhella 11**  
Hafnarfjörður  
Tel: 688 2220 / 894 7997 fax: 688 2227  
Sími: 688 2220 / 894 7997 fax: 688 2227  
Agúst Birgisson tæknifélagur kt. 180557-4199 mæltkv: 1/200 1/500 daga: 01.09.2005  
Hannað: AB teikning nr. **P01**