


# Grunnmynd lagna í jörð 1/100 LAGNIRI PLANI

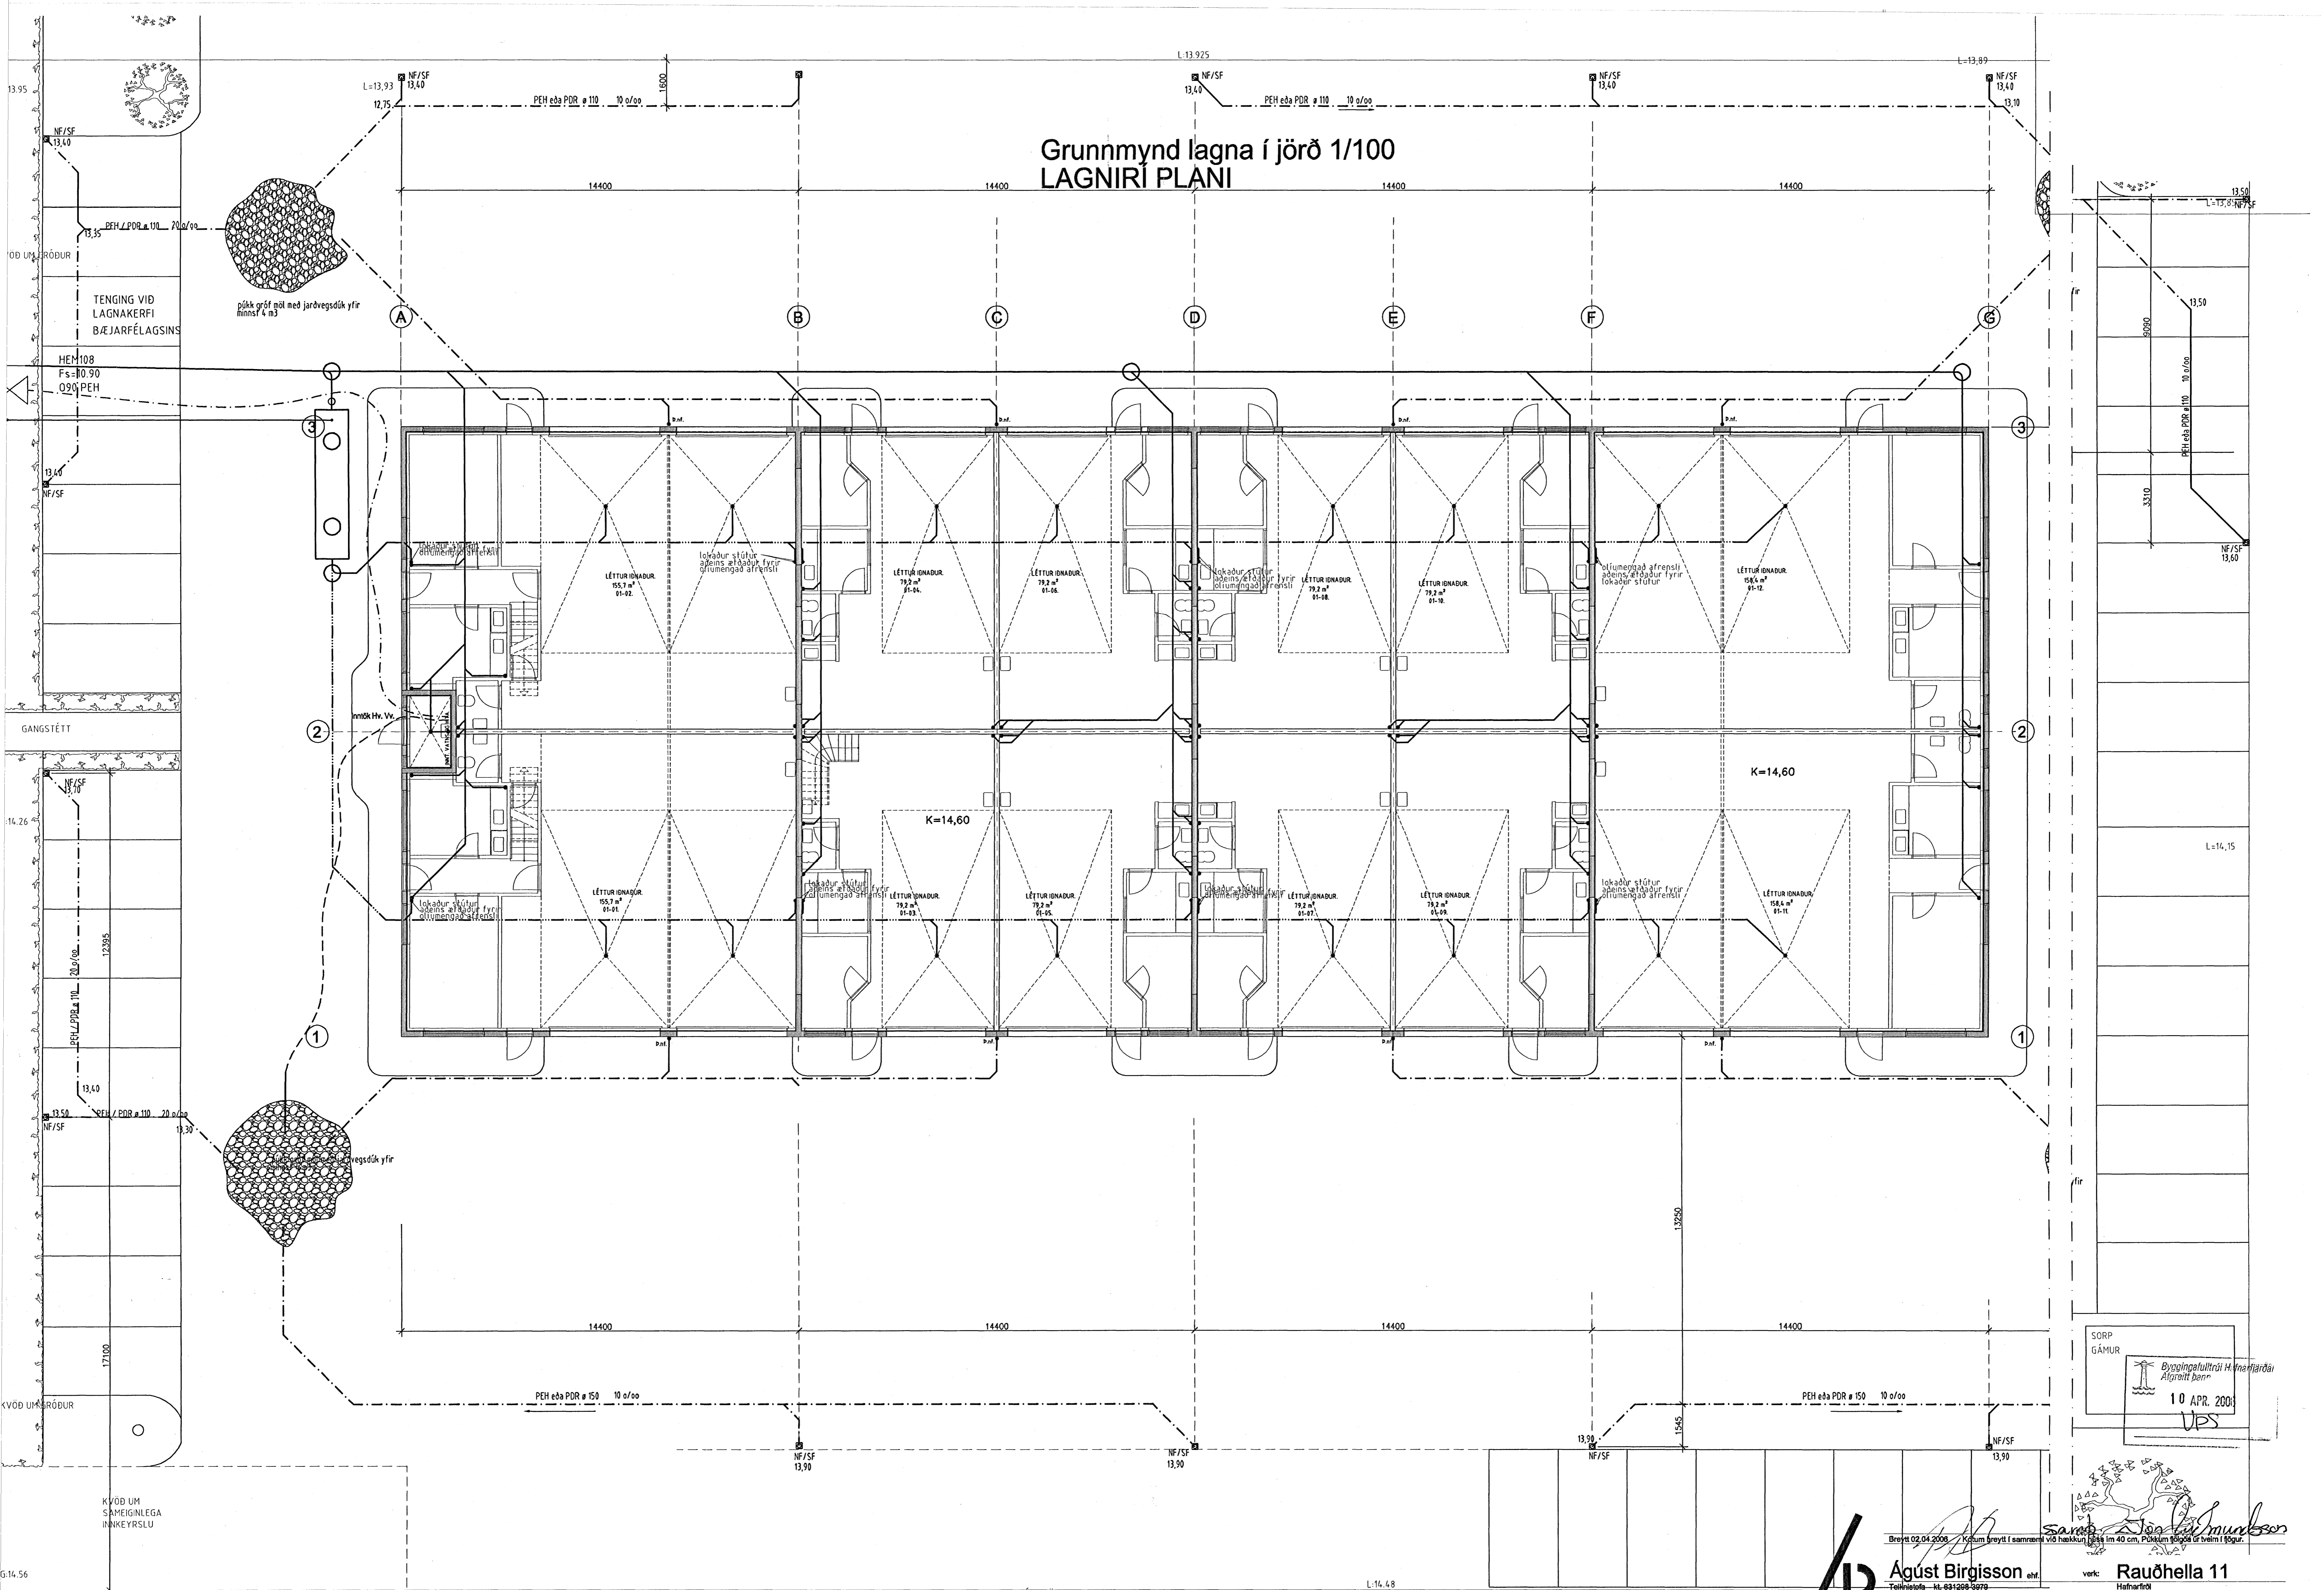

SÖRP  
GÁMUR


Byggingatillit H. Hnefjörðar  
Alvarett benn  
10 APR. 2003  
VPS

*Samr. Jón Þ. Gunnarsson*

Breyt 02.04.2006 / Kopum freytt í samræmi við hækkun þess ím 40 cm, þúkelum 10000 úr tvílm í 90gur.

**Agust Birgisson** ehf.  
Hafnarfjörður, kt. 631208-2079  
Bjarlind 14, 201 Kópavogur, agustb@ishof.is  
Sími 588 2220 / 894 7997, fax 588 2227  
Agust Birgisson tækniráðgjafur, kt. 160557-4199

verk: **Rauðhella 11**  
Hafnarfjörður  
Hita og briflagagnir, Lagirnir í jörð 1/100  
Skýringar  
mælikv. 1/100  
dags: 01.09.2005  
Hannað: AB  
teikning nr.: **P02**

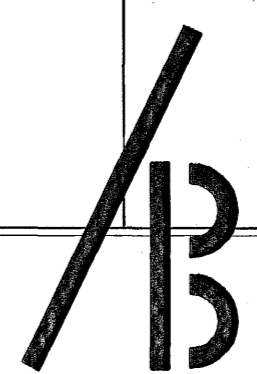

LÖDAMÖRK: 87,17 m L:14,48