


Grunnmynd lagna í jörð 1/50

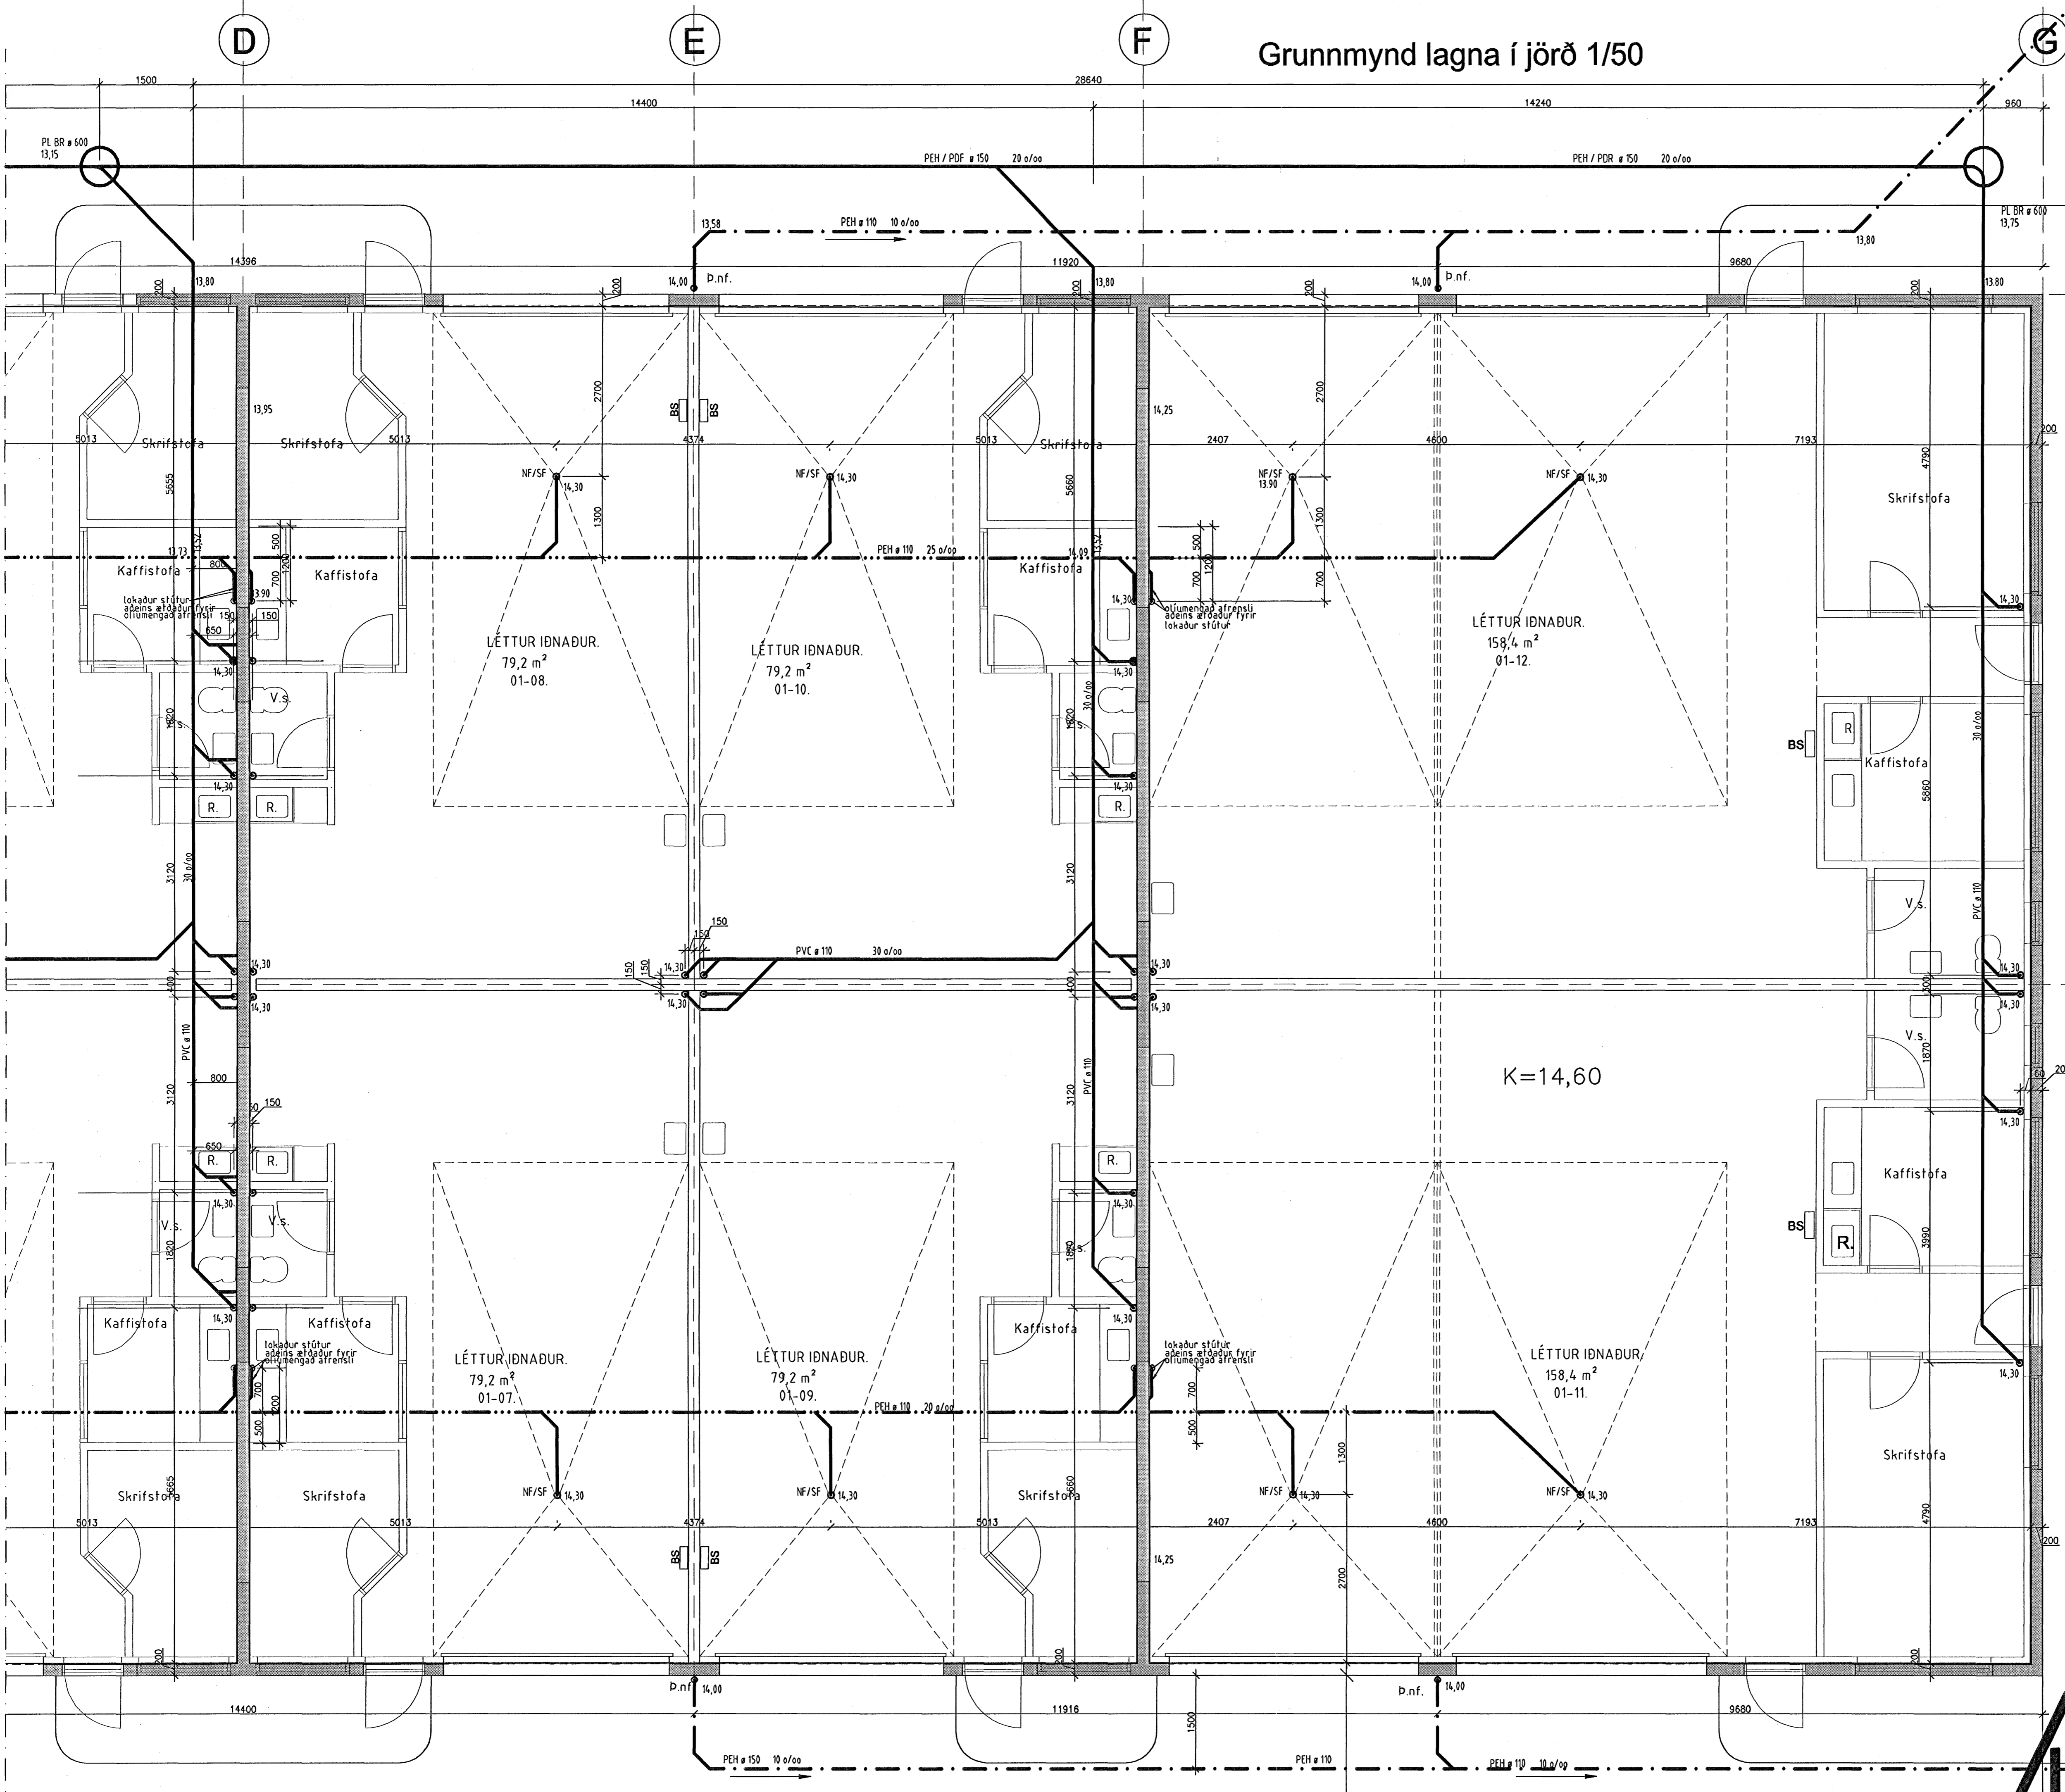

Byggingafræðiráðgjafi
 10 APR. 2006
 VPS

1
 Breytt 02.04.2006 Höfum breytt í samræmi við hækkun höllar í 40 cm, Þökkum fögum úr veim í högun.

Agúst Birgisson ehf. vsk Rauðhella 11
 Tölkristofa kt. 831298-3979 Hamarfiörð
 Gæjarland 14 201 Kópavogur águstib@tahoaf.is efn: Hita og þjálagnir: Lagriförð
 Sími 588 2220 / 894 7997 fax 588 2227
 Agúst Birgisson tækniráðgjafi kt. 180597-4199 málfr: 1/50 daga: 01.09.2005
 Hannast: AB tæknirg. P03-2