


GRUNNMYND 1:50

7270

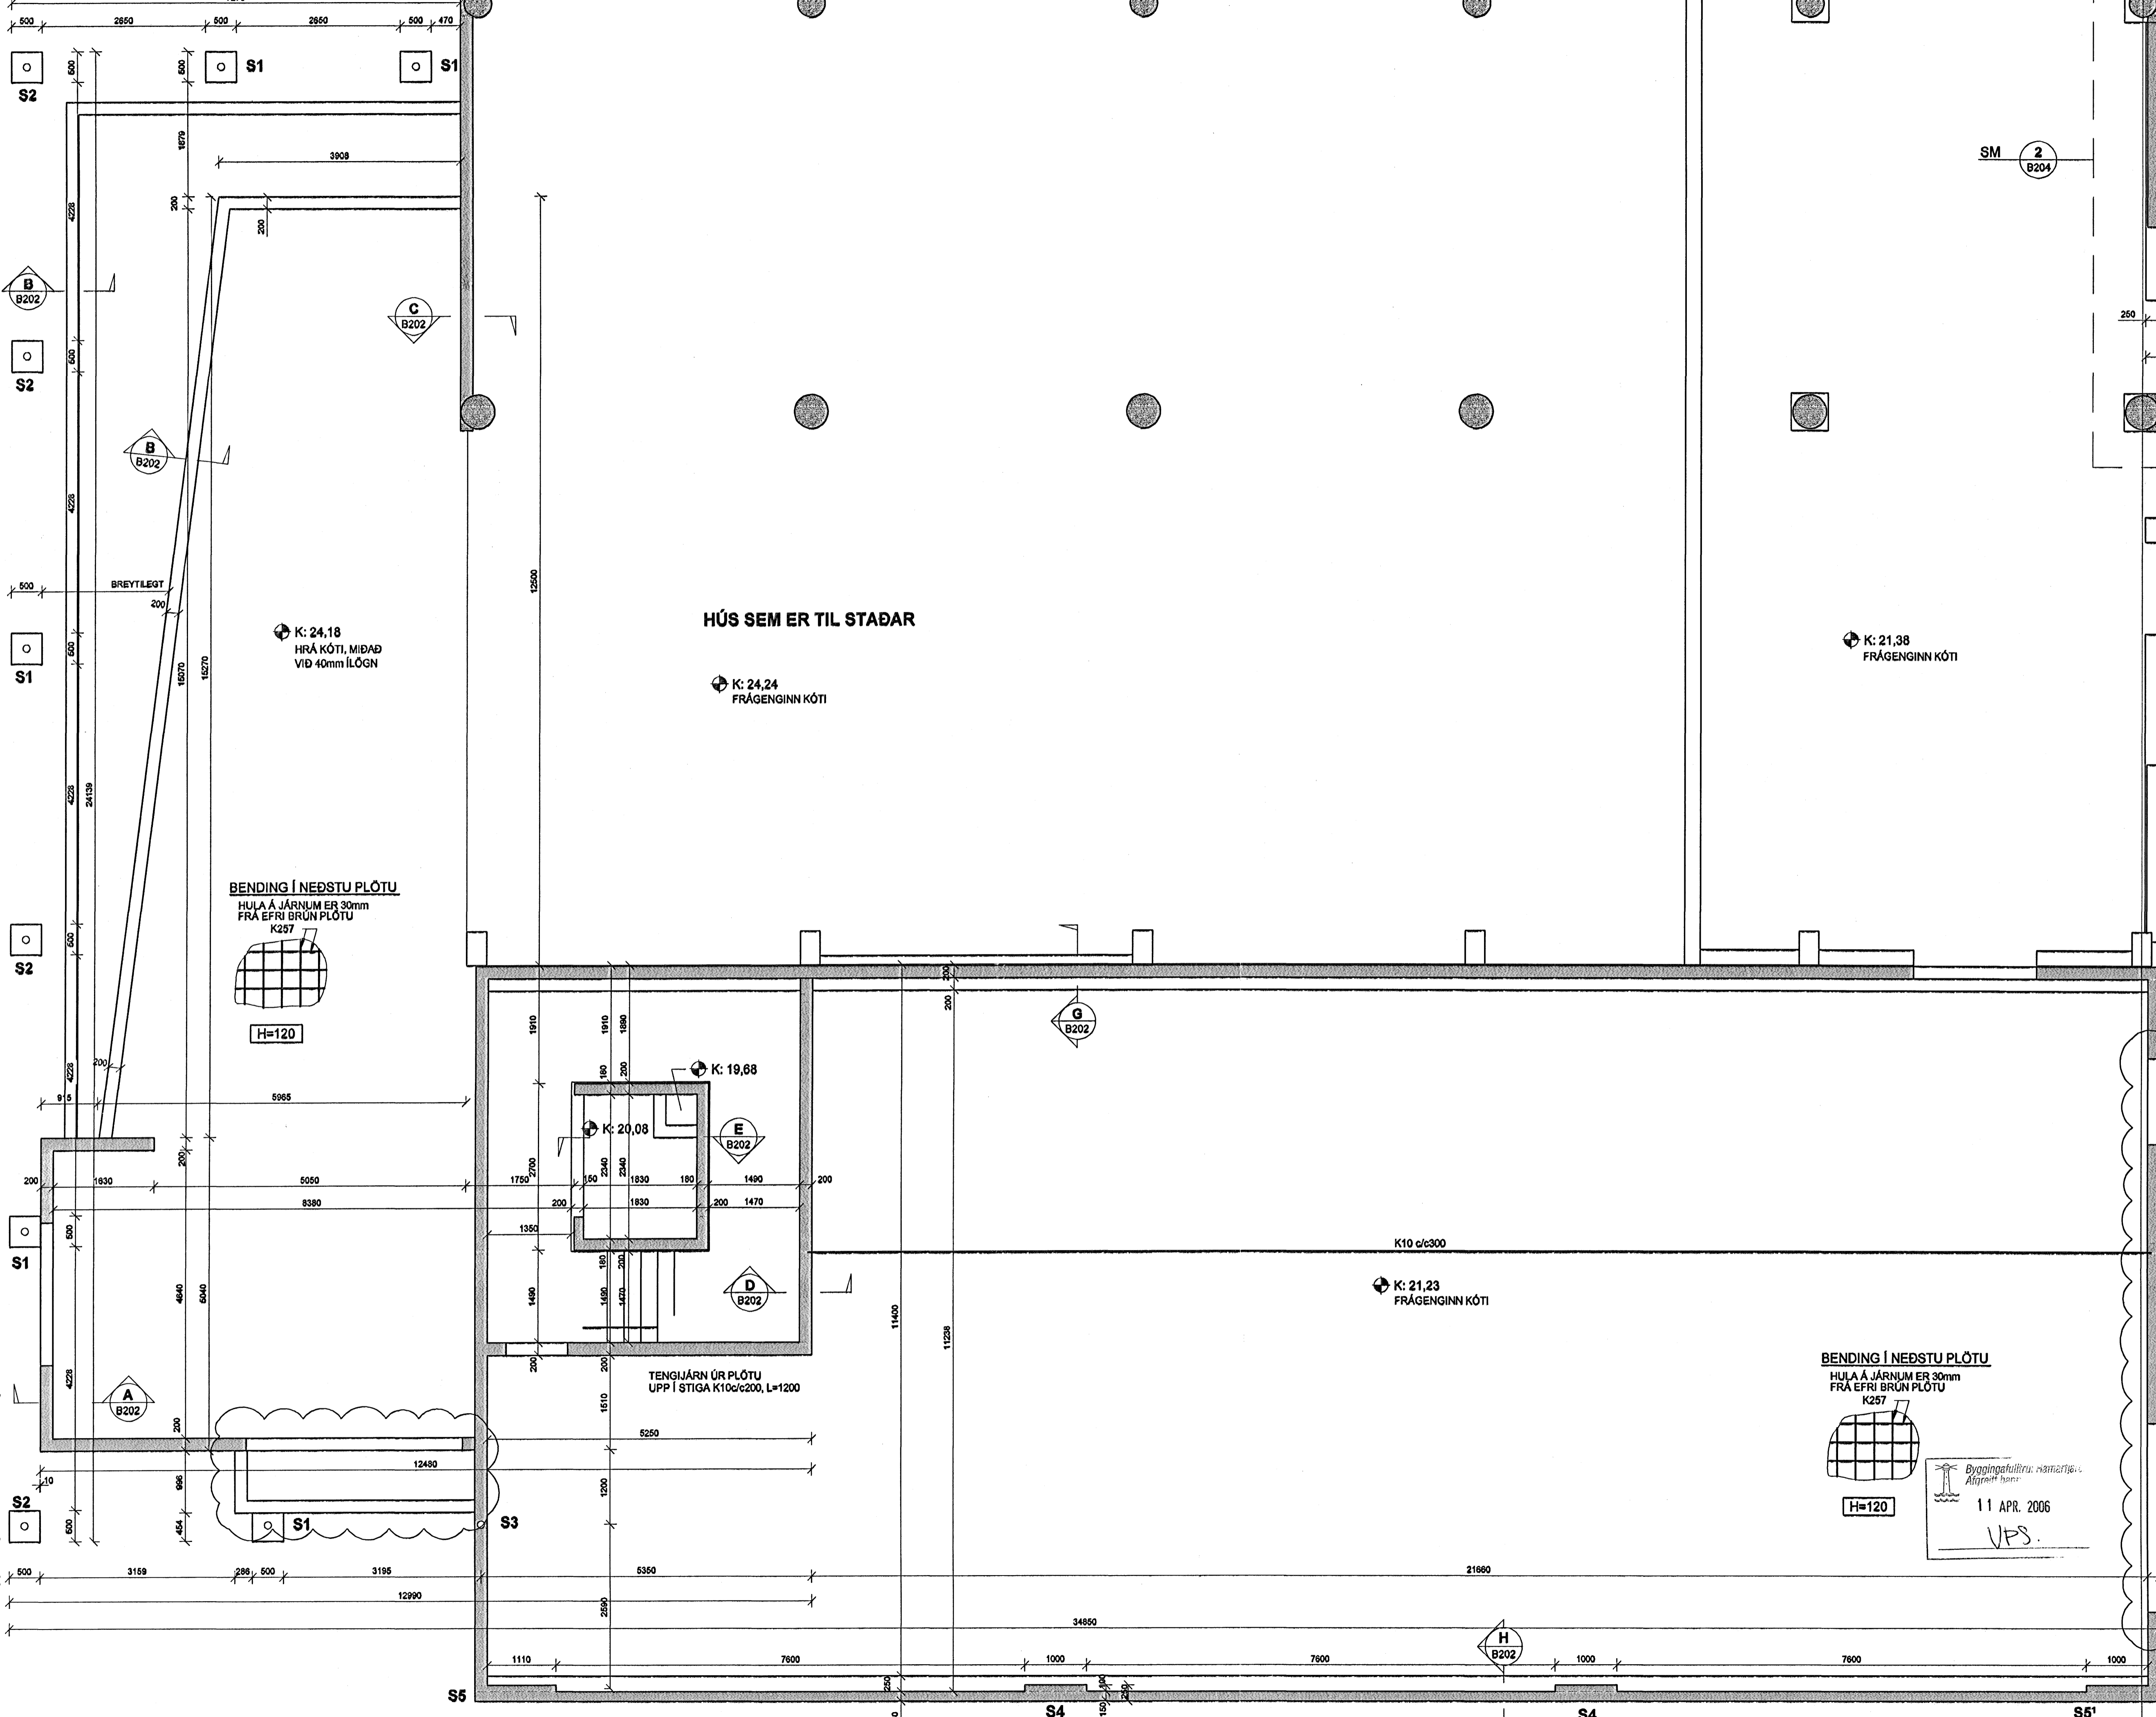


HÚS SEM ER TIL STAÐAR

K: 24,18  
HRÁ KÓTI, MIDAD  
VID 40mm ÍLÖGN

K: 24,24  
FRÁGENGINN KÓTI

K: 21,38  
FRÁGENGINN KÓTI

BENDING Í NEÐSTU PLÖTU  
HULA Á JARNUM ER 30mm  
FRÁ EFRI BRÚN PLÖTU  
K257

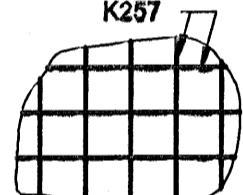

H=120


K: 19,68

K: 20,08

TENGIJARN ÚR PLÖTU  
UPP Í STIGA K10c/200, L=1200

BENDING Í NEÐSTU PLÖTU

HULA Á JARNUM ER 30mm  
FRÁ EFRI BRÚN PLÖTU  
K257

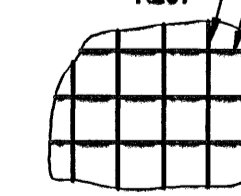

H=120

11 APR. 2006  
VPS.

SKÝRINGAR


HREINSA SKAL FYRIR UNDIRSTÖÐUM NIÐUR Á KLÖPP.  
UNÐAN BOTNPLÖTUM SKAL HREINSA NIÐUR Á KLÖPP  
EÐA FASTAN BURÐARHEFAN JARÐVEG.  
UNDIR BOTNPLÖTU SKAL FYLLA NED ÓLÍFRÆNNI  
FROSTFRÝRRI FYLINGU OG ÞJAPPA Í LÖGUM  
ÞANNIG AÐ ÞJÖPPUN SAMSVARI 98% STANDARD  
PROCTOR.

BROTPOLSFLOKKUR STEYPU C25  
GÆÐI BENDINGAR Ks 500

TILVÍSUN

AUSTURVEGGIR BÍLAKJALLARA SJÁ RL.NR.

REYKJAVÍKURVEGUR 74

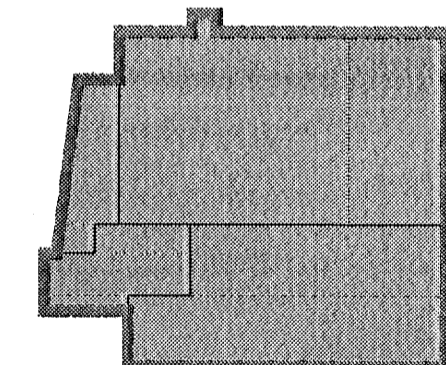

3h  
2h  
1h  
kj

D	05.04.06	Breytingar á sökkul (ek?)	BG
C	03.04.06	Breytingar á sökkul	BG
B	23.02.06	Breytingar á undirstöðum, SM-1 almáð, SM-2 innsett	BG
A	18.10.05	Bílaakjallari, stígaheiti	BG

VERKFRÆÐISTOFA

BEIARHRAUN 20 · 220 HAFNARFJÖRÐUR · KENNIT. 710796-2899  
vab@vab.is · Sími 585 9600 · Fax 585 9610 · www.vab.is

BJÖRN GÚSTAFSSON Kt: 180550 4889

Verkið  
**REYKJAVÍKURVEGUR 74**  
HAFNARFIRÐI

Verkið  
**BURÐARVIRKI**  
UNDIRSTÖÐUR  
GRUNNMYND

Hannad	BG	Teknas	BG/JJR	Yfirfar	Kvarð	1:50	/ A1	Síða	-
Dags.	30.09.2005	Verkið	03796	Tekning	B201			Útgáfa	D