| | | |
|---|---|---|
| 05.04.06 | 1 | BRUNASLÖNGU BÆTT VIÐ |

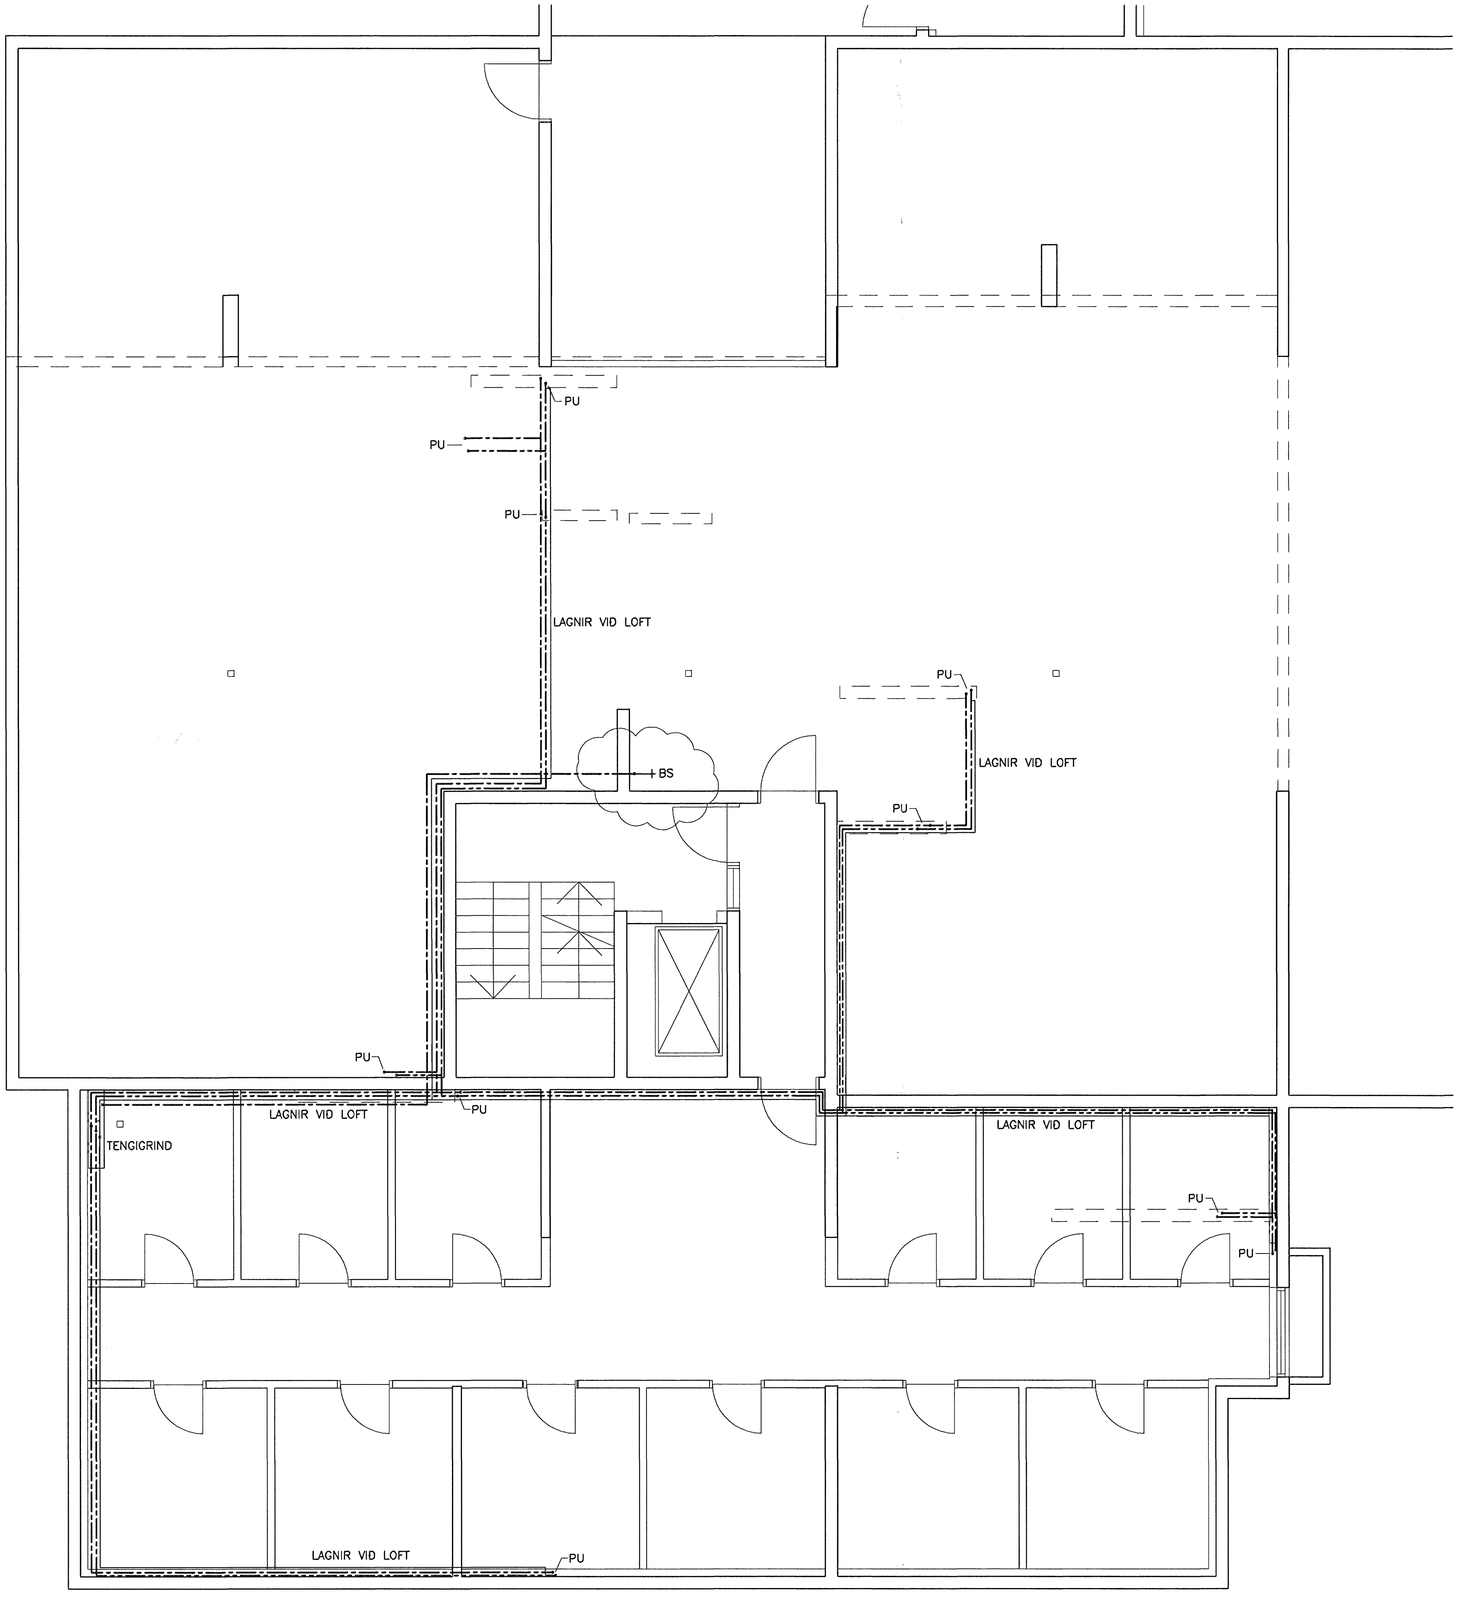


GRUNNMYND KJALLARA, 1:50

0 1000 2000 3000 4000 5000

1:50 mm

Byggingafulltrúi Hafnarfjarðar
Afgreitt bann
12 APR. 2006
VPS.

SKÝRINGAR SJÁ TEIKN 421

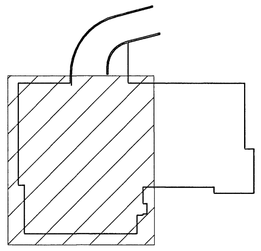

LYKILMYND

Mælikvarði: A1

Samp.: 10.04.06

VERKFRÆÐIÞJÓNUSTAN EHF

GRENSÁSVEGUR 3 · 108 REYKJAVÍK · SÍMI: 520 9950 · NETFANG: jong@teknik.is ghan@teknik.is

| | | | |
|---|---|---|---|
| HEITI VERKS: KIRKJUVELLIR 7 HAFNARFIRÐI | VERKNÚMER: 05.01 | DAGS: 31.08.05 | |
| | RÓSAGERÐ: STEYPT HÚS | BEYGLUNR.: 411 | |
| HEITI TEIKNINGAR: NEYSLUVATNSKERFI: GRUNNMYND KJALLARA | SAMÞYKKT: Jón Guðmundsson 280255-4329 | ÚTGÁFA: FRUMÚTGÁFA | |
| | | MÆLIKV.: 1:50 | |
| HANNAÐ: GH | TEIKNAÐ: RR | MÆLT: | YFIRFARIÐ: JG |
| SAMÞYKKT: | | TEIKNING: 411 | |