

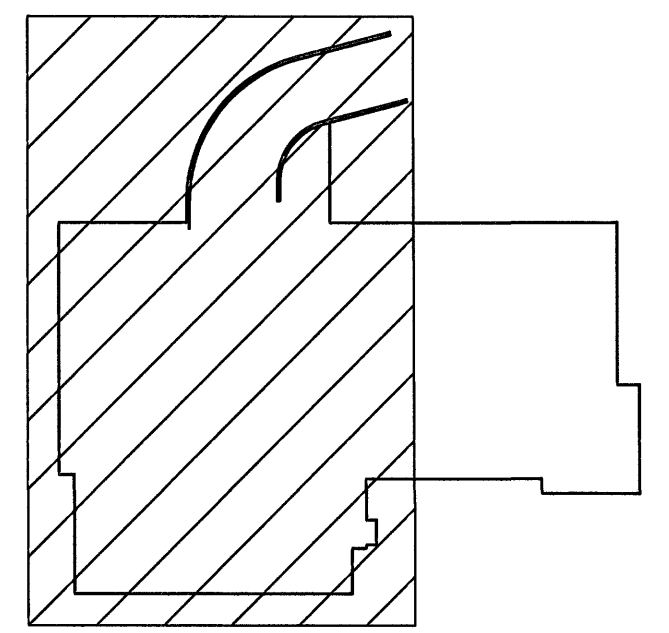
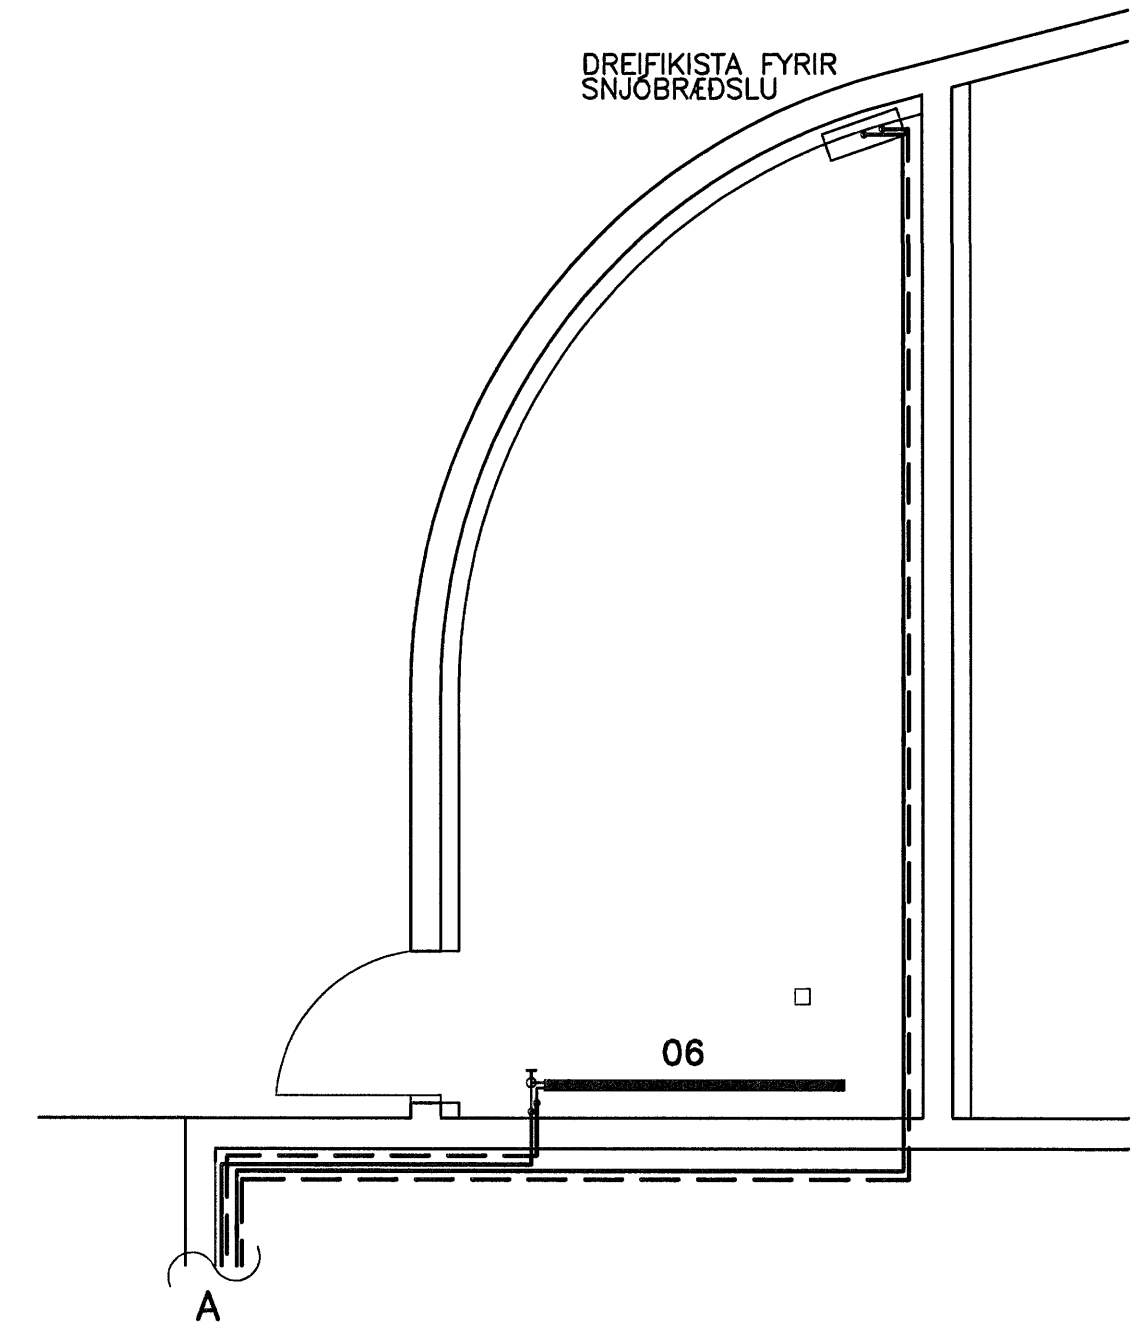


15.11.05	△	Hitabíðsurum batt við
03.04.06		Stofniðgn fyrir snjóbræðslu

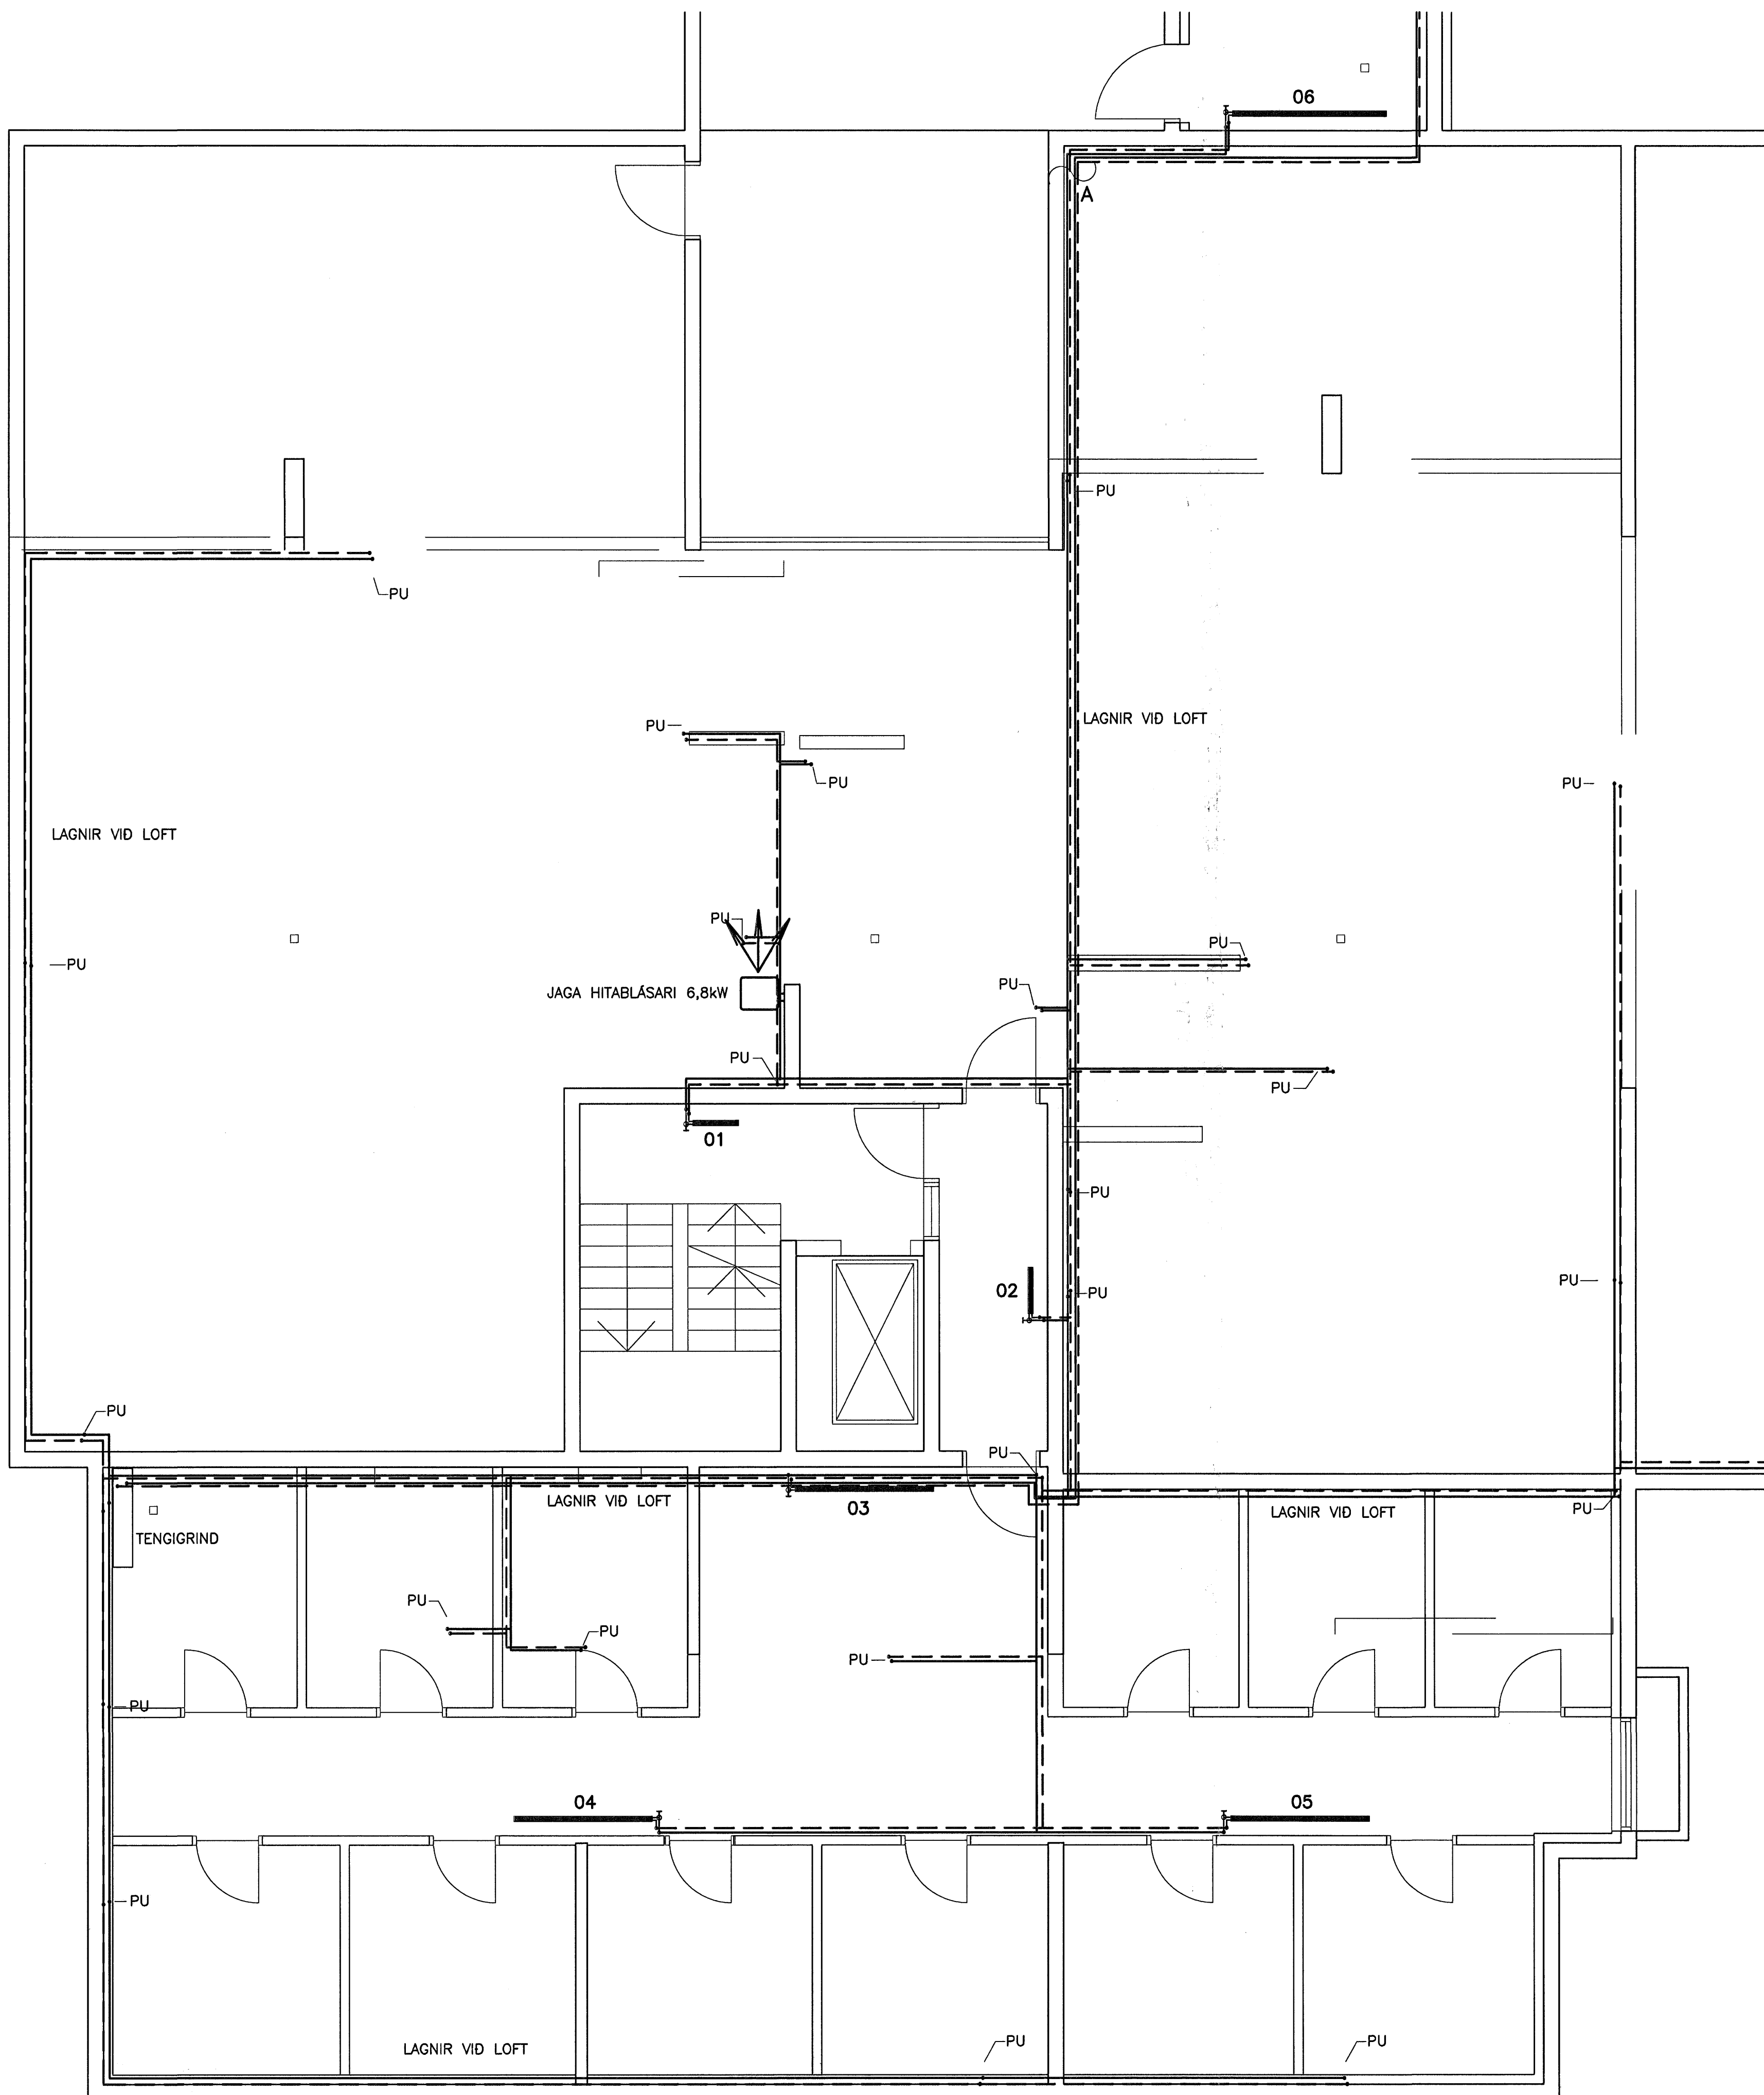

Byggingeignarfráttir  
12 APR. 2006  
VBS.

GRUNNMYND KJALLARA. 1:50

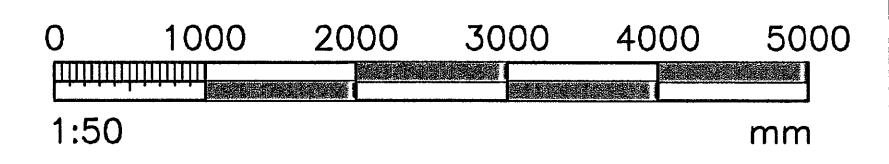

SKYRNINGAR SJÁ TEIKN 521

**VERKFRÆÐIÞJÓNUSTAN EHF**



Mötefni: 10.4.06