


05.04.06	BRUNASLONGU BETT VÖ

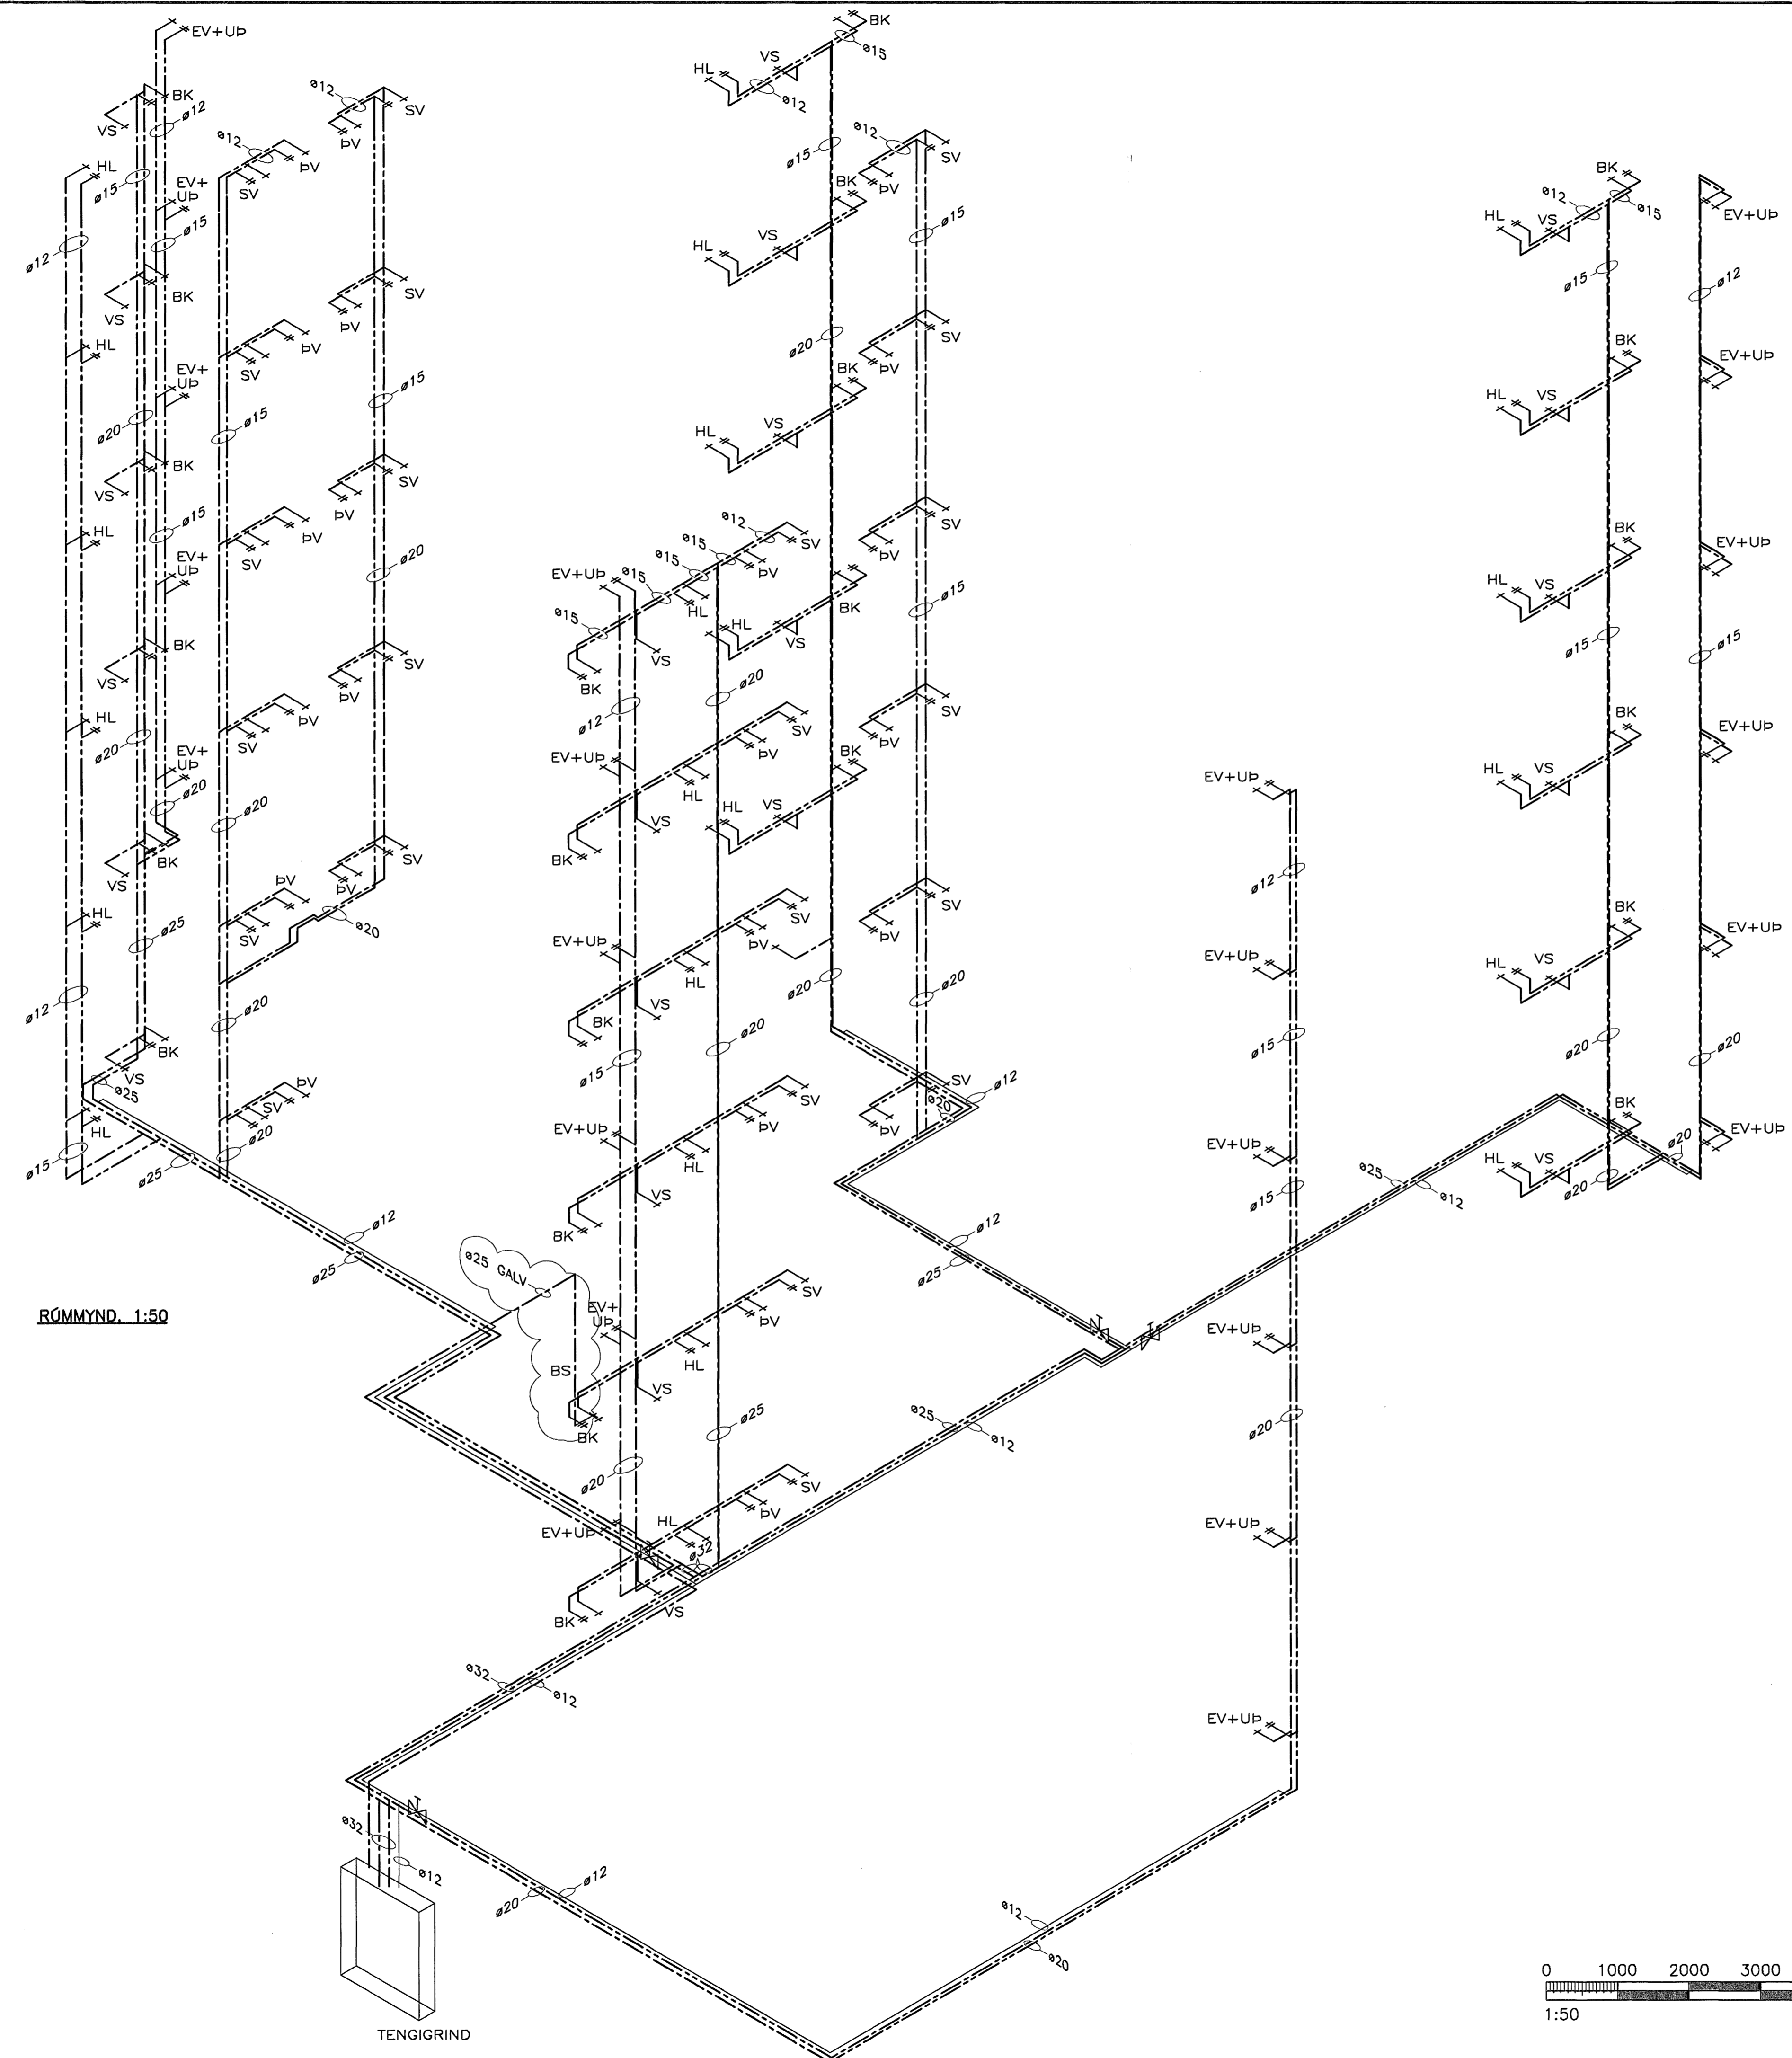

RÖMMYND 1:50


**SKÝRINGAR**  
 STÆRD ENDALAGNA ø12 NEMA ANNAD SÉ  
 TEKID FRAM  
 NAFNMÁL ø40 SAMSVARAR ø50X5,0 ALPEX  
 NAFNMÁL ø32 SAMSVARAR ø40X4,0 ALPEX  
 NAFNMÁL ø25 SAMSVARAR ø32X3,0 ALPEX  
 NAFNMÁL ø20 SAMSVARAR ø25X2,5 ALPEX  
 NAFNMÁL ø15 SAMSVARAR ø20X2,25 ALPEX  
 NAFNMÁL ø12 SAMSVARAR ø16X2,0 ALPEX  
 FRÁ UNIPPIPE EDA SAMBERILEGT

Byggingafræðingur  
 12 APR. 2006  
 VPS

Móttaki:  
 KIRKJUVEILLIR 7  
 Samþ. 10.04.06  
 Kinn

SKÝRINGAR SJÁ TEIKN 421

VERKFRÆÐIÞJÓNUSTAN EHF

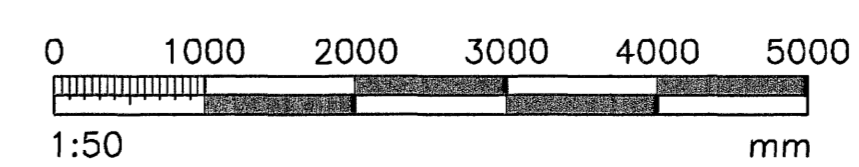

