


Snið S.1 1:50

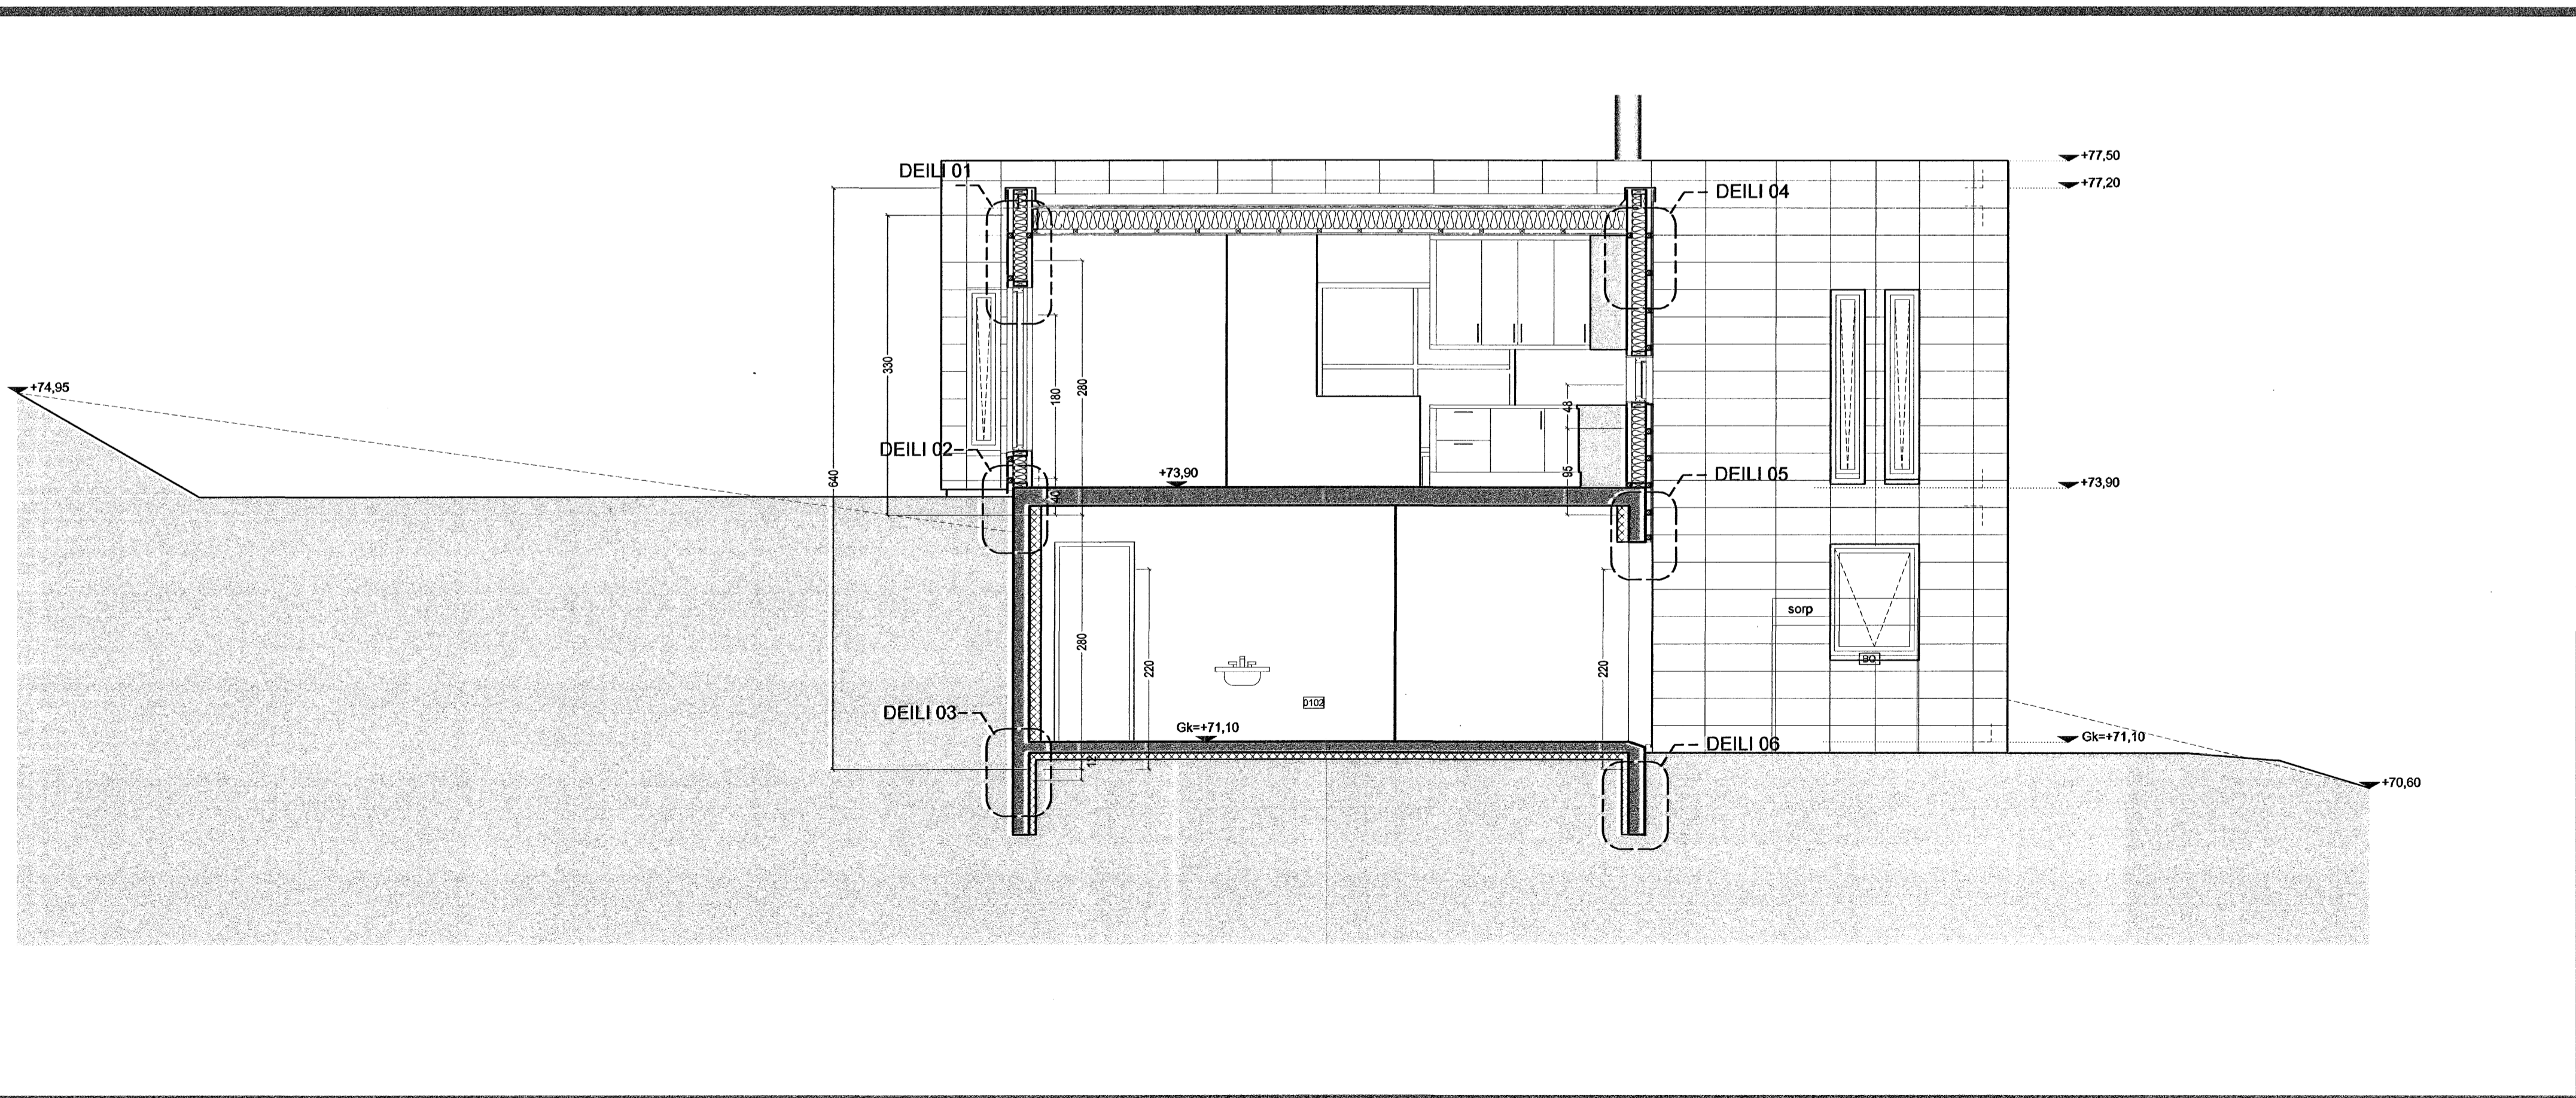

Snið S.1 1:50

TÁKN


- GN = Gólfhurðill
- HN = Þröskufurill
- LR = Loftþræsing
- VLR = Vöskun loftþræsing
- PK = Plöskassar
- NL = Neykjúrja
- BO = Stjórnunarp
- R = Reykjstjóri
- HSL = Handstökuvaski
- UT = Merktur útgangur
- BR = Brunnelanga
- SA = Stigslóða
- OS = Stigslóða út
- SM = StjórnaðM brunavörðunarkerfis
- INTAK = Inntak
- DI = Dilestaköfl fyrir fatöða
- EI60 = Veggir og hæðaskil
- EI90 = A-EI60
- A-EI120 = REI60
- REI120 = A-REI120
- E-CS30 = Hurðir
- EI-CS30 = EI-CS60
- E30 = Gloggar

BREYTING

Breyting	Dagsetning	Teiknað	Yfirfað
1	26.02.2007	MML	KR

Hækkun á gólfhæðum um 30 sm.

Sampýkkð teikning
18. MAÍ 2007
Bygginguvaldtrúnaður í Hafnarfirði
Eh. Sigurbjartur Halldórsson

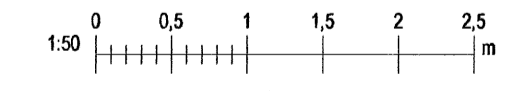

KRark Kristinn Ragnarsson arkitekt ehf.
Suðurlandsbratt 4a - 3.hæð, 108 Reykjavík, Ísland
S. 554.2255, Fax. 544.4225
tlf. 581298.3559, www.krark.is, krark@krark.is

Fjólúas 24 Haf

Hafnarfjörður

Snið

Verknúmer: 06072IE	Verkefnastjóri: MML
Hönnun: KR	Teiknað: MES
Yfirfarið: KR.MML	Sampýkkð: Kristinn Ragnarsson tlf. 120944.2669
Mælikvarði: 1:50	Dagsetning: 10.10.2006
Skra: 06072IE-ST-A405.dwg	Blað: A405