



Grunnmynd Kjallari 1:20

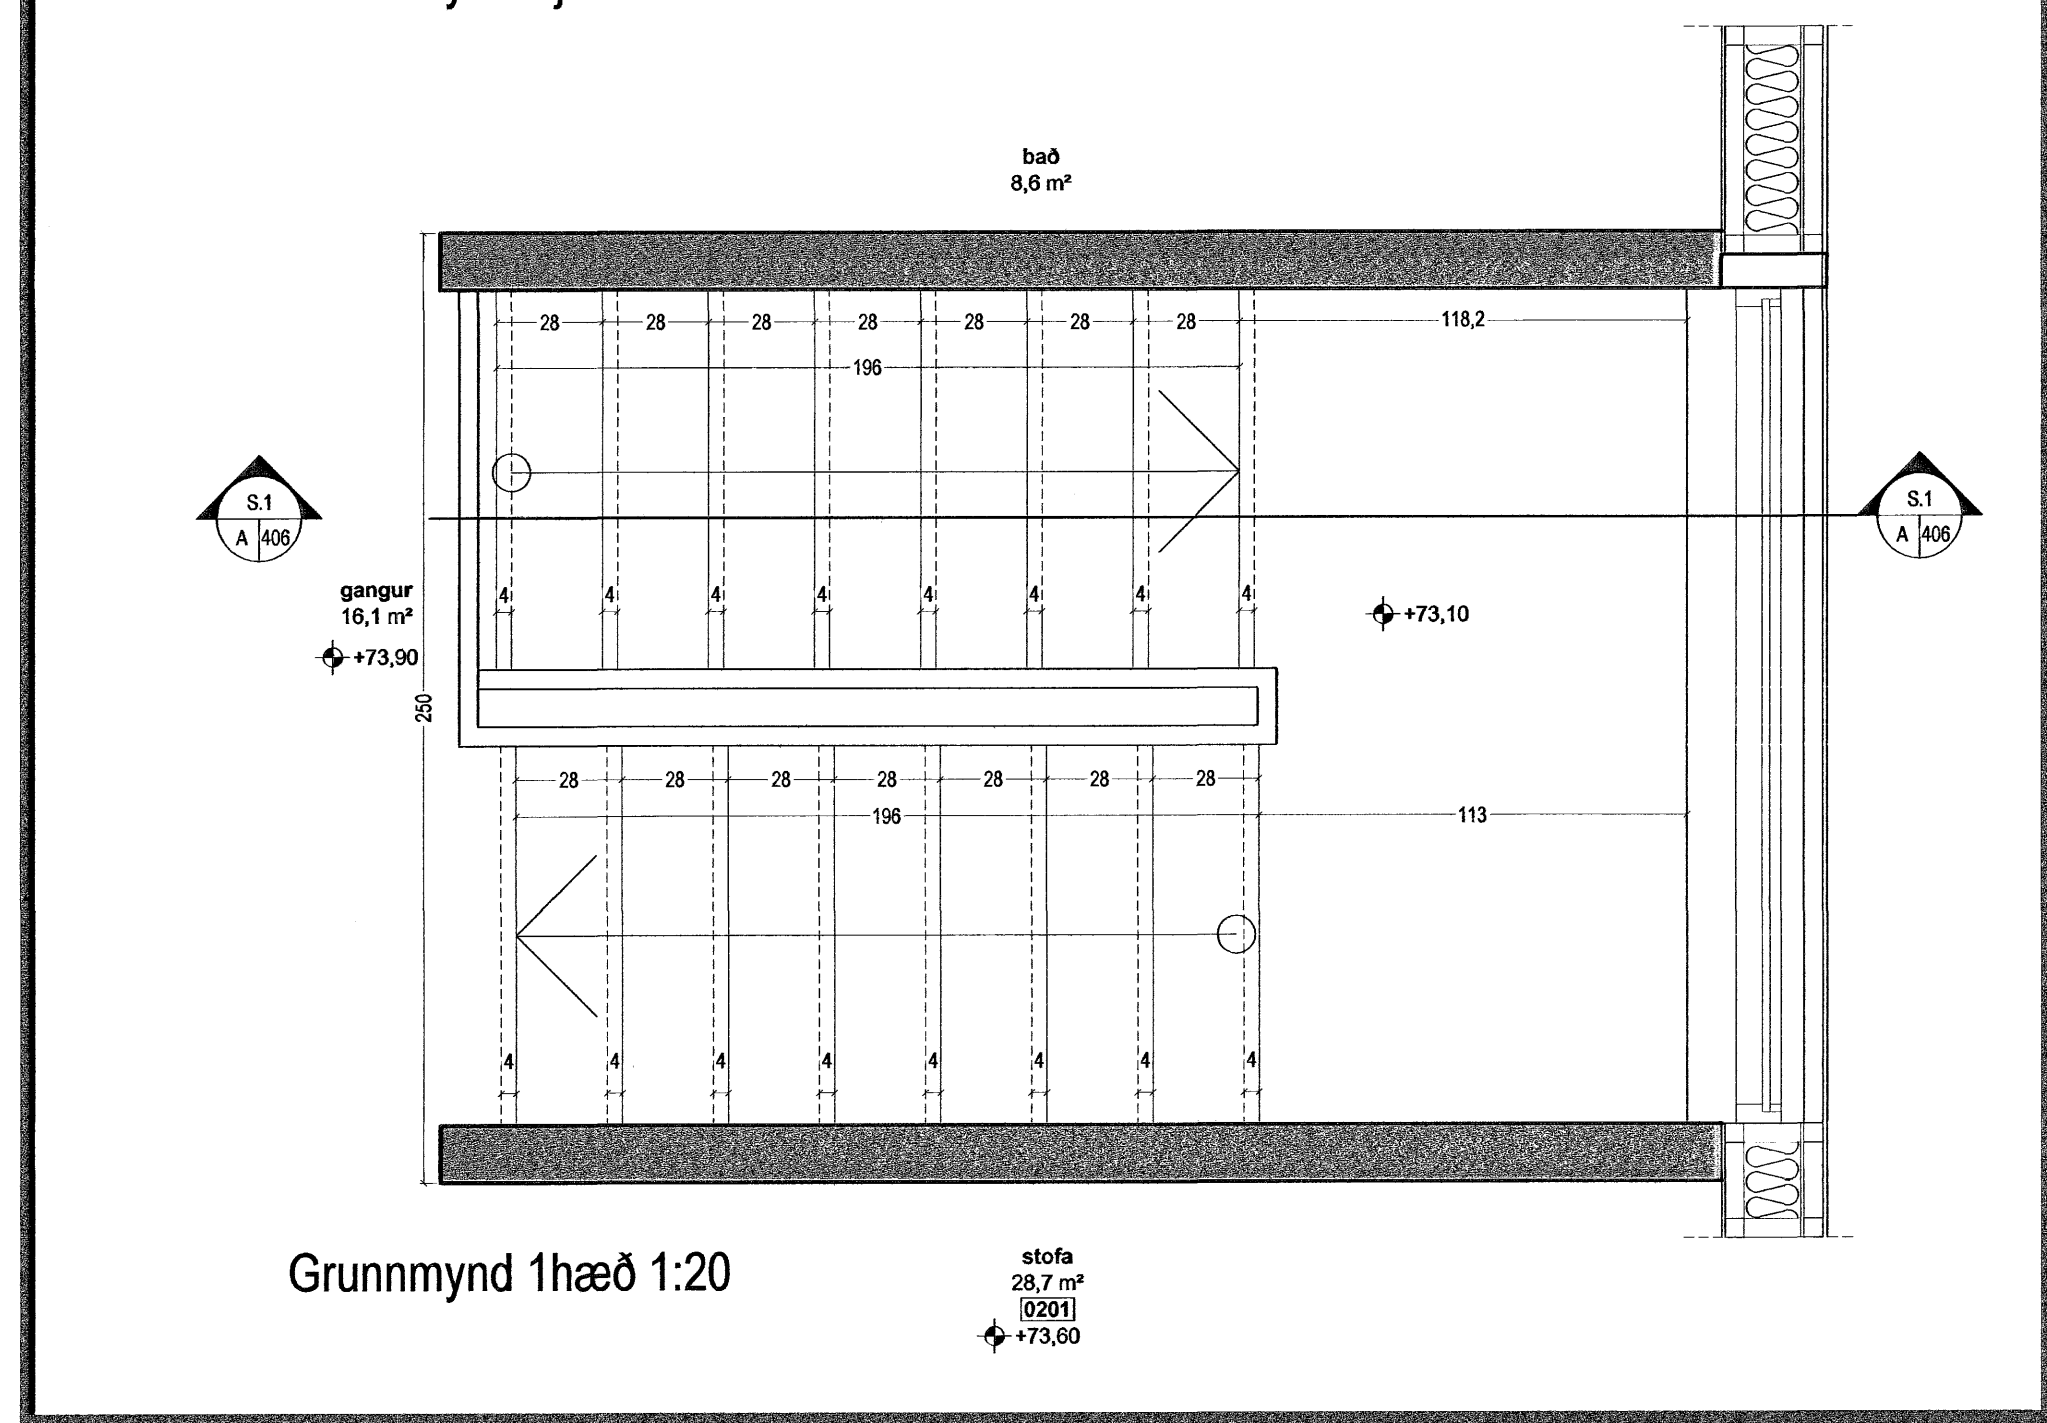

Grunnmynd 1 hæð 1:20

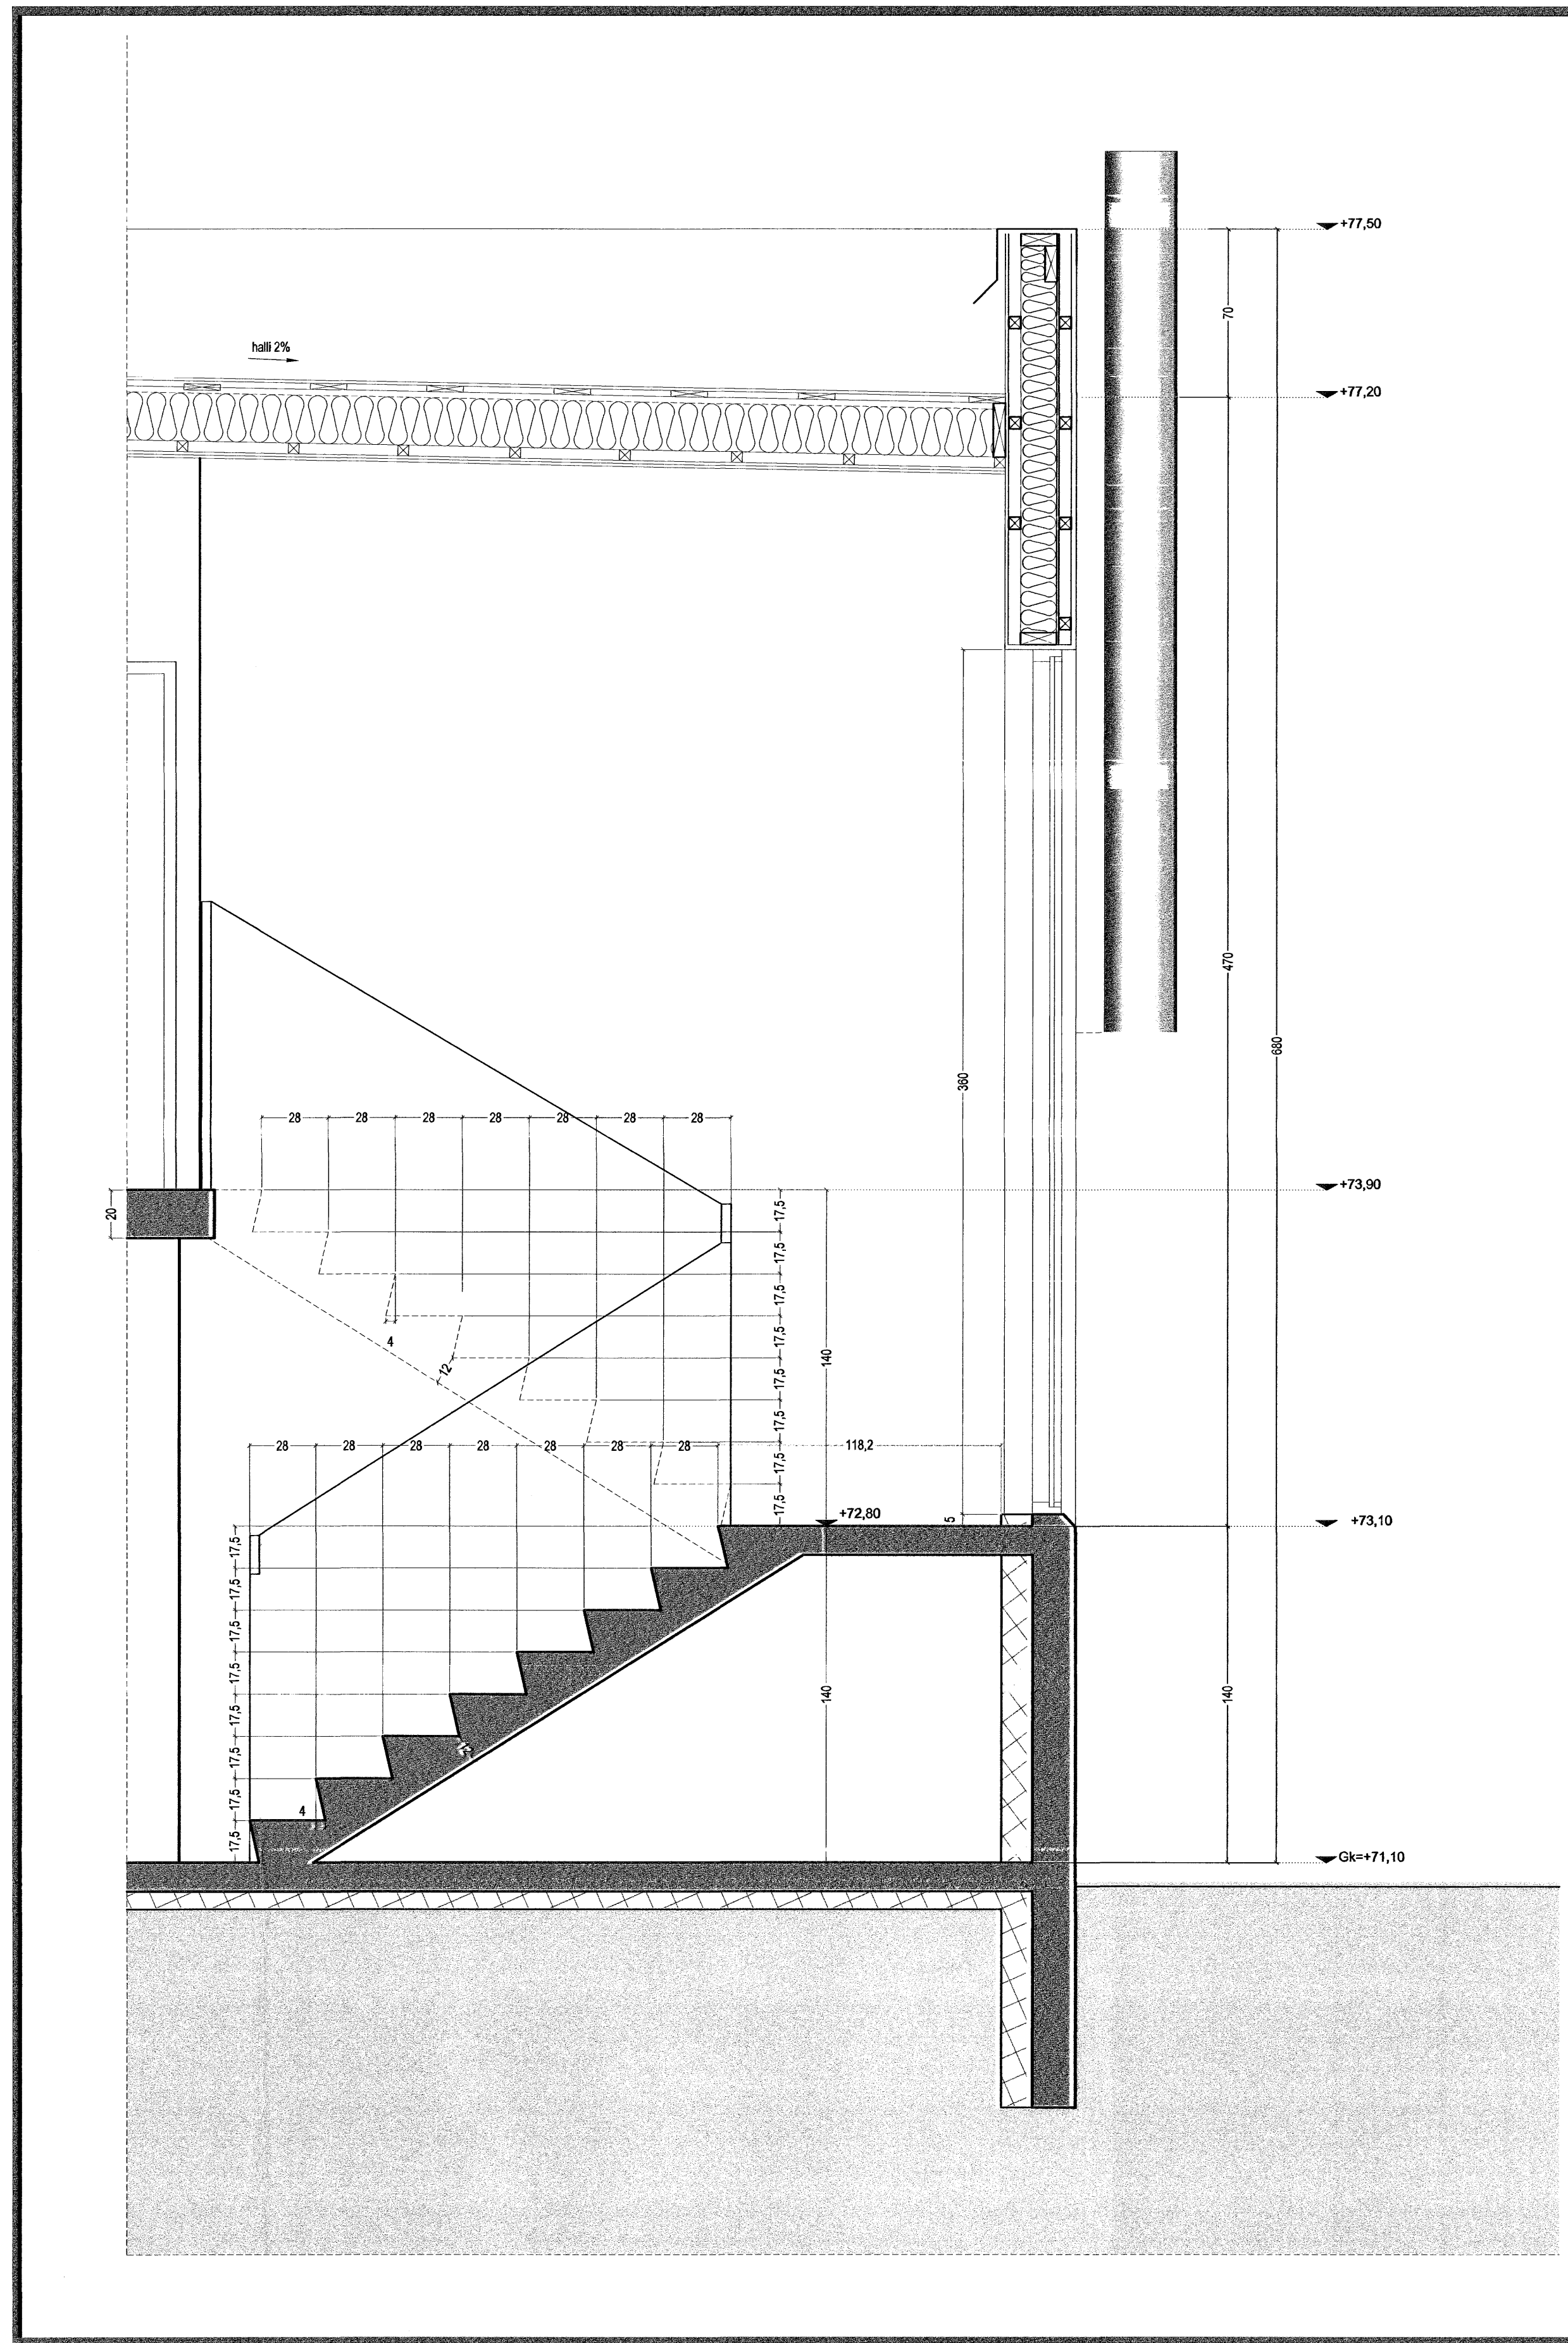

Snið S.1 1:20

- TAKN**
- GN = Gólfúrill
 - BN = Þakúrill
 - LR = Loftrásing
 - VLR = Vökn loftrásing
 - PK = Þakassar
 - NL = Neyðarfa
 - BO = Björgunarp
 - R = Reykskygjar
 - HSL = Handskóttviki
 - ÚT = Merkur útgangur
 - [Symbol] = Fellið vö björgunarp
 - [Symbol] = Brunaslöng
 - [Symbol] = Stigabata
 - [Symbol] = Stigabata út
 - [Symbol] = Stigabata brunavörðunarkerfis
 - [Symbol] = Inntak
 - [Symbol] = Bilstæði fyrir loftbata
 - [Symbol] = Veggir og hæðskál
 - EI60 =
 - EI90 =
 - A-EI60 =
 - A-EI120 =
 - REI60 =
 - REI120 =
 - A-REI120 =
 - E-CS30 = Handr
 - EI-CS30 =
 - EI-CS60 =
 - E30 = Gluggar

BREYTING

Breyting	Dagsetning	Teiknað	Yfirfarið
1	28.02.2007	MML	KR

Hækkun á gólfótum um 30 sm.

Samþykkt
18 MAÍ 2007
Byggingafræðingur í Hafnarförðum
E.h. Sigurbjartur Halldórsson

1:100 0 1 2 3 4 5 m

KRark Kristinn Ragnarsson arkitekt ehf.
Suðurlandsbraut 4a - 3. hæð, 108 Reykjavík, Ísland
S. 554 2255, Fax 544 4225
KL 581288 3689, www.krark.is, krark@krark.is

Fjólúas 24 Haf

Hafnarfjörður

Stigateikning

Verknúmer: 06072IE	Verkefnastjóri: MML
Hönnun: KR	Teiknað: MES
Yfirfarið: KR.MML	Samþykkt: Kristinn Ragnarsson KL 120844 2889
Mælikvarði: 1:20	Dagsetning: 10.10.2006
Skrá: 06072IE-Stig-A406.dwg	Blað: A406