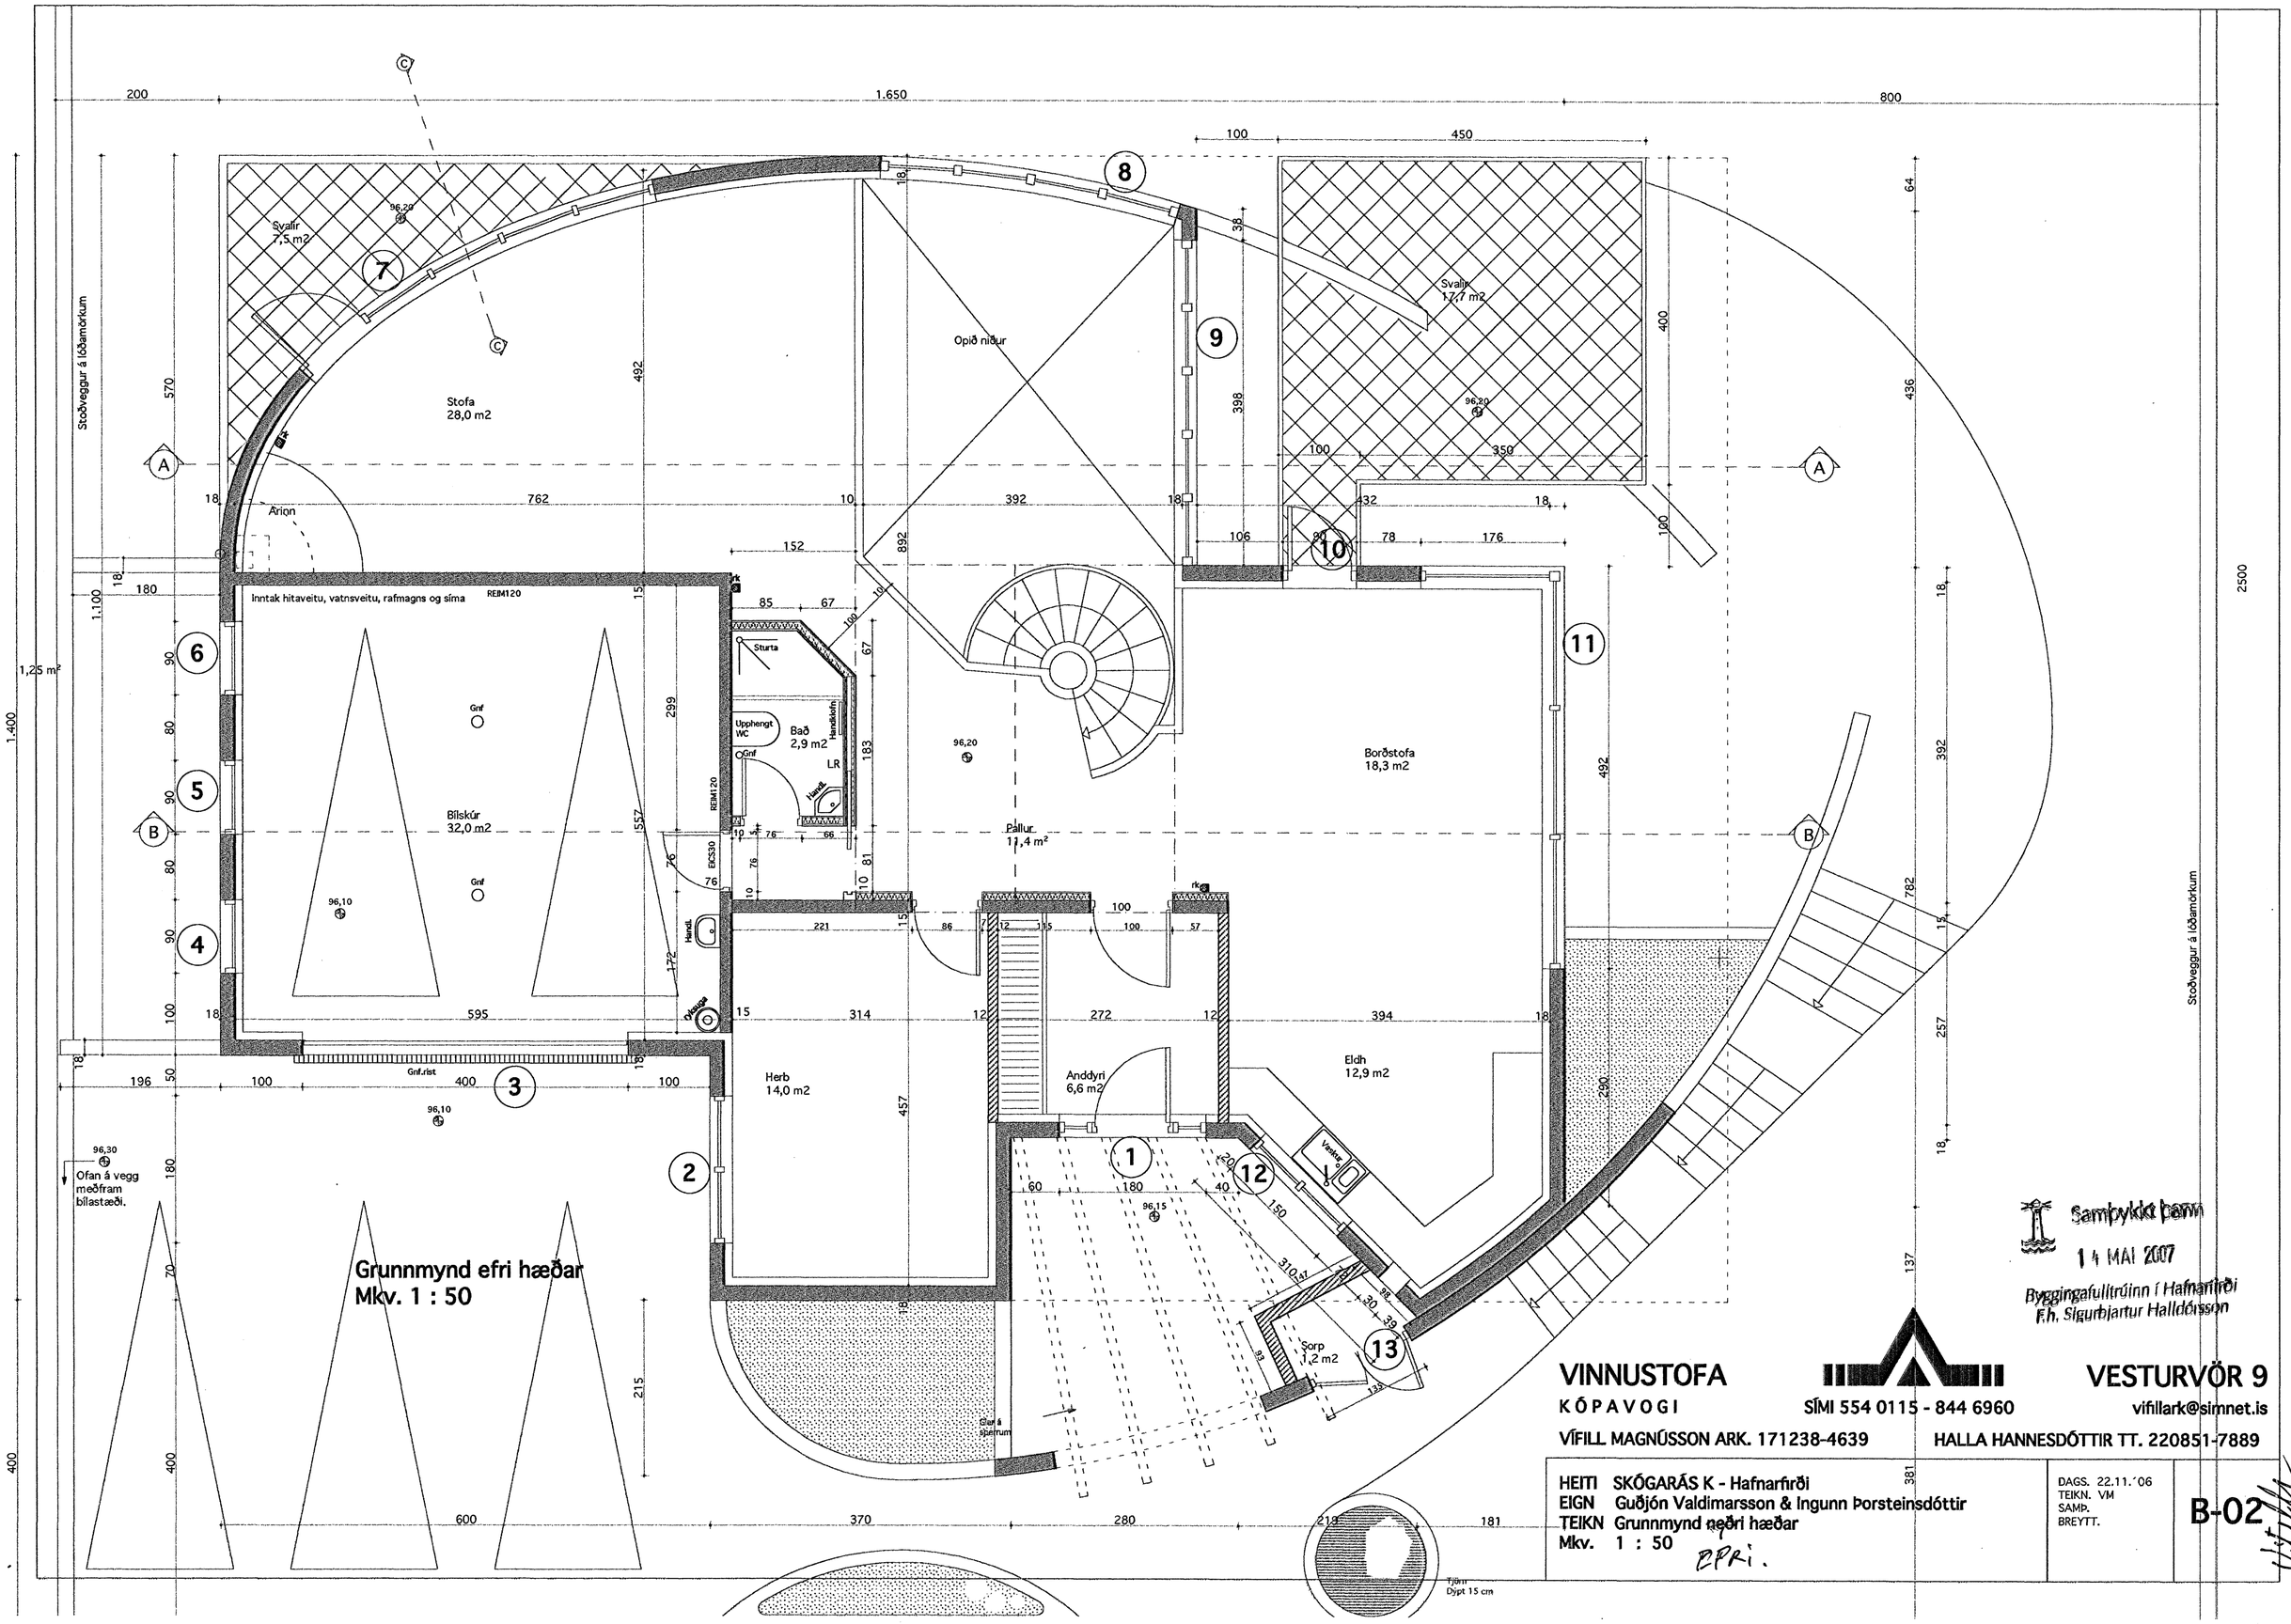

Svalir 7,5 m2
Stofa 28,0 m2
Opið niður
Svalir 17,7 m2
Arinn
Inntak hitaveitu, vatnsveitu, rafmagns og síma
REIM120
Bílskúr 32,0 m2
Bað 2,9 m2
Sturta
Upphengt WC
Handklofn
LR
Pallur 11,4 m²
Borðstofa 18,3 m2
Herb 14,0 m2
Anddyri 6,6 m2
Eldh 12,9 m2
Vaskur
Sorp 1,2 m2
Gnf.rist
Ofan á vegg meðfram bílastæði.
Stoðveggur á lóðamörkum
Grunnmynd efri hæðar
Mkv. 1 : 50
Sampykkt þann
14 MAI 2007
Byggingafulltrúinn í Hafnarfirði
F.h. Sigurbjartur Halldórsson
VINNUSTOFA
KÓPAVOGI
SÍMI 554 0115 - 844 6960
VESTURVÖR 9
vifillark@simnet.is
VÍFILL MAGNÚSSON ARK. 171238-4639
HALLA HANNESDÓTTIR TT. 220851-7889
HEITI SKÓGARÁS K - Hafnarfirði
EIGN Guðjón Valdimarsson & Ingunn Þorsteinsdóttir
TEIKN Grunnmynd neðri hæðar
Mkv. 1 : 50
DAGS. 22.11.´06
TEIKN. VM
SAMÞ.
BREYTT.
B-02