



A Lagnir utan sökkla sjá teikningu F-002

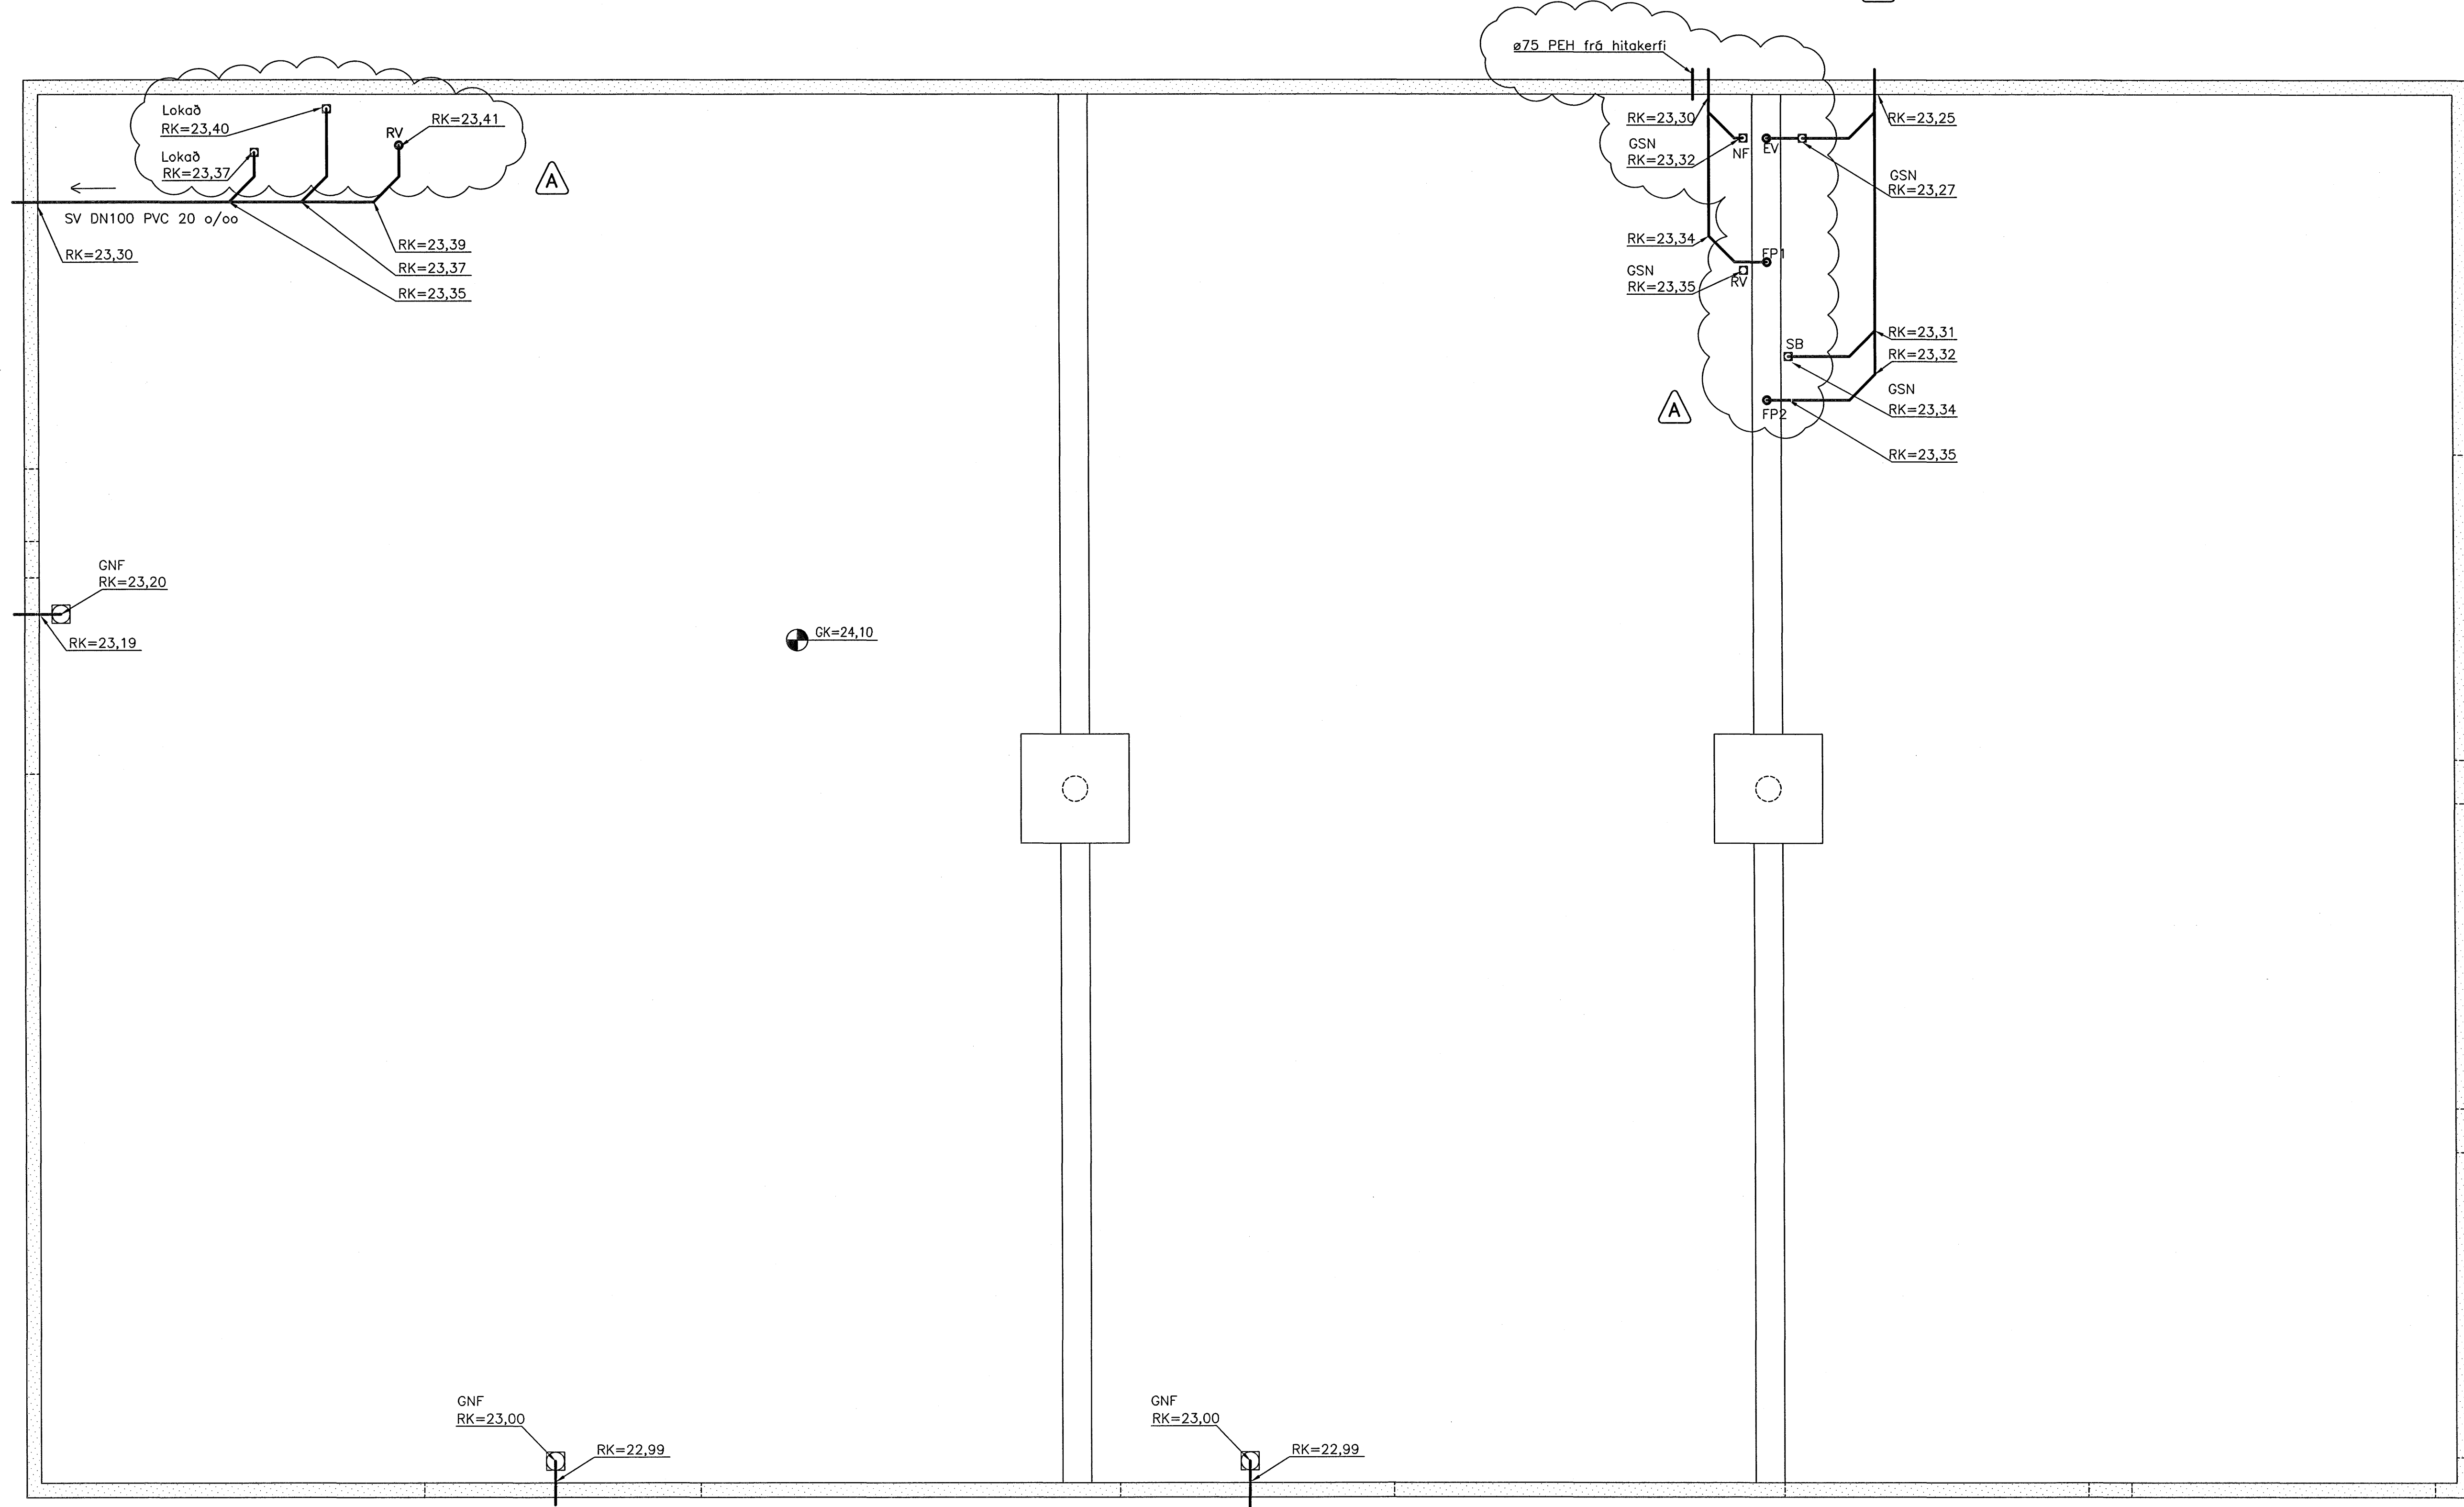

Áritun aðalhönnuðar:  
*L. M. Silveira*

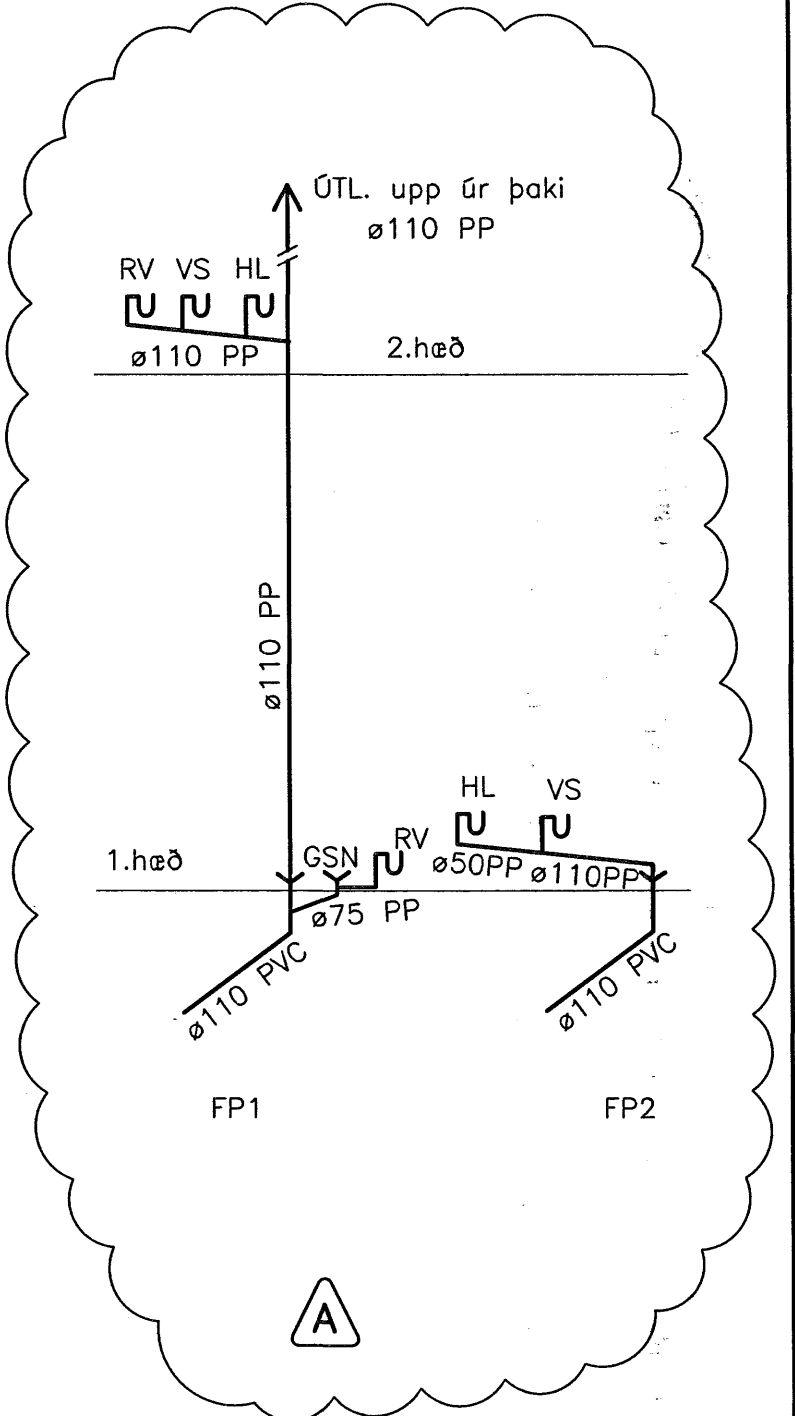

X Frárennslisstofnar  
 - 1:50

A Lagnir utan sökkla sjá teikningu F-002

Skýringar sjá teikningu F-000

Sampylka þesson  
 23.11.2007  
 Byggingafráunir í Hafnarfirði  
 F.h. Sigurbjartur Hallgrímsson

30.4.07  
 HEILBRIGDISEFTIRLIT'S  
 HAFNARFJARÐAR-  
 OG KÓPAVOGSSVÆÐIS  
 Gæðastofa 7-210 Garðabæ  
 Páll R. Guðmundsson  
 Kt. 210259-2529

				HANNAÐ:	JMG
				TEIKNAD:	JMG/SI
				YFIRFARID:	PG
A	08.02.07	Lagnir utan sökkla - frárennslisstofnar o.fl.	AÆ	RK	SAMPYKKT:
ÓTG.	DAGS.	EDU BREYTINGAR	TEIKNAD	YFIRF.	SAMP.
SAMP.:			210259-2529	FRUMSTÆRD BLADS A1 - BLADSTÆRD A3, MINNKUN 1:2	SKRÁARHEITI: F-001

**FJARHITUN H/F**  
 VERKFRÆÐISTOFA  
 BORGARTÓNI 17 - 105 REYKJAVÍK  
 Sími 562 8955 - FAX 562 8950  
 Netfang: fjarhitun@fjarhitun.is  
 Vefsíða: www.fjarhitun.is  
 Kennitala: 700186-1649

**GJÓTUHRAUN 1, HAFNARFIRDI**  
 Frárennsliskerfi  
 Grunnlag  
 Grunnmynd

DAGS:	13.02.03	VERK NR.:	5225	TEIKN.NR.:	F-001
-------	----------	-----------	------	------------	-------