


V3 HLIÐARMYND
1:50

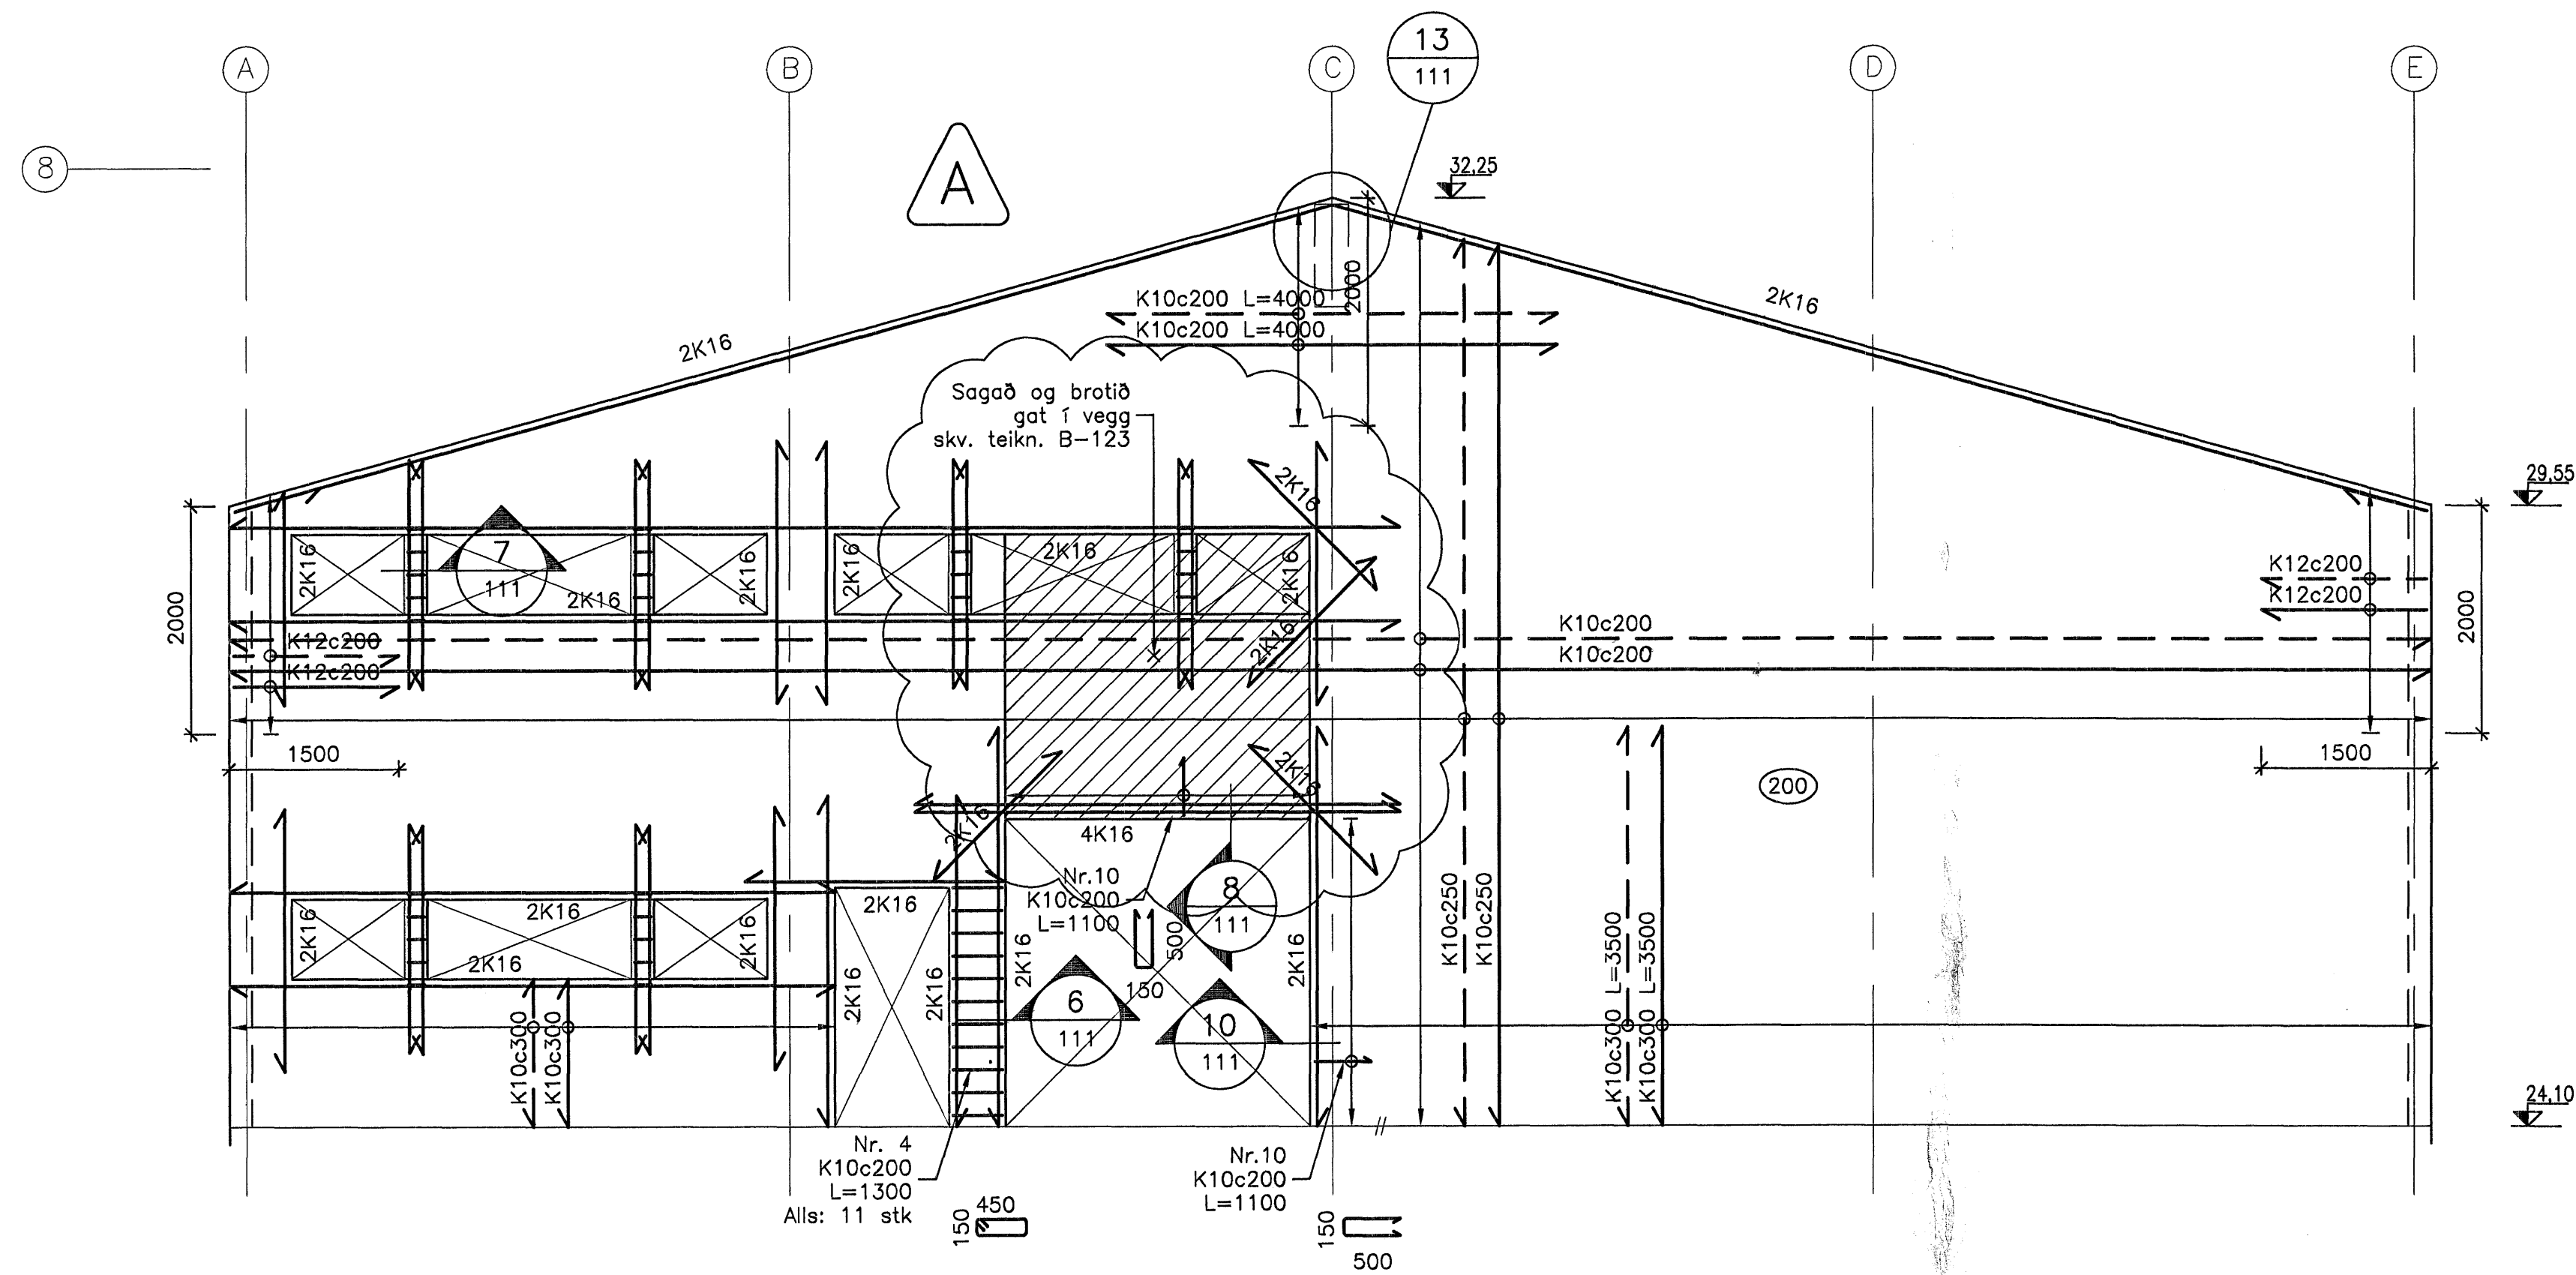

V4 HLIÐARMYND
1:50

SKÝRINGAR:

Almennar skýringar sjá teikningu B-000
Snið í vegg, sjá teikningu B-111

Fjarhitun
Páll R. Guðmundsson
Kt. 210259-2529

Áritun samræmingarhönnuðar:

L. H. Silvar

HANNAÐ:	peL
TEIKNAD:	peL/SI
YFIRFARIÐ:	PG
SAMÞYKKT:	<i>peL</i>
KVARDI:	1:50
SKRÁRHEITI:	B-121
ÚTG. DAGS.	23.04.'07
DAGS.	EDLI BREYTINGAR
FRUMSTÆÐ BLAÐS A1	BLAÐSTÆÐ A3, MINNKUN 1:2

FJARHITUN H/F
VERKFRÆÐISTOFA

BORGARTÚNI 17 - 105 REYKJAVÍK
SÍMI 562 8955 - FAX 562 8950
NETFANG: fjarhitun@fjarhitun.is
VEFSÍÐA: www.fjarhitun.is
KENNITALA: 700186-1649

GJÓTUHRAUN 1, HAFNARFIRDI

Burðarvirki
Veggir V3 - V4
Hliðarmynd

DAGS: 13.02.'03 VERK NR.: 5225 TEIKN.NR.: B-122

Sambýtt barn
2. 6. 1993
Byggingaútlitunni í Hafnarfirði
E.h. Sigurbjörn Halldórsson