GRUNNMYND 1:50

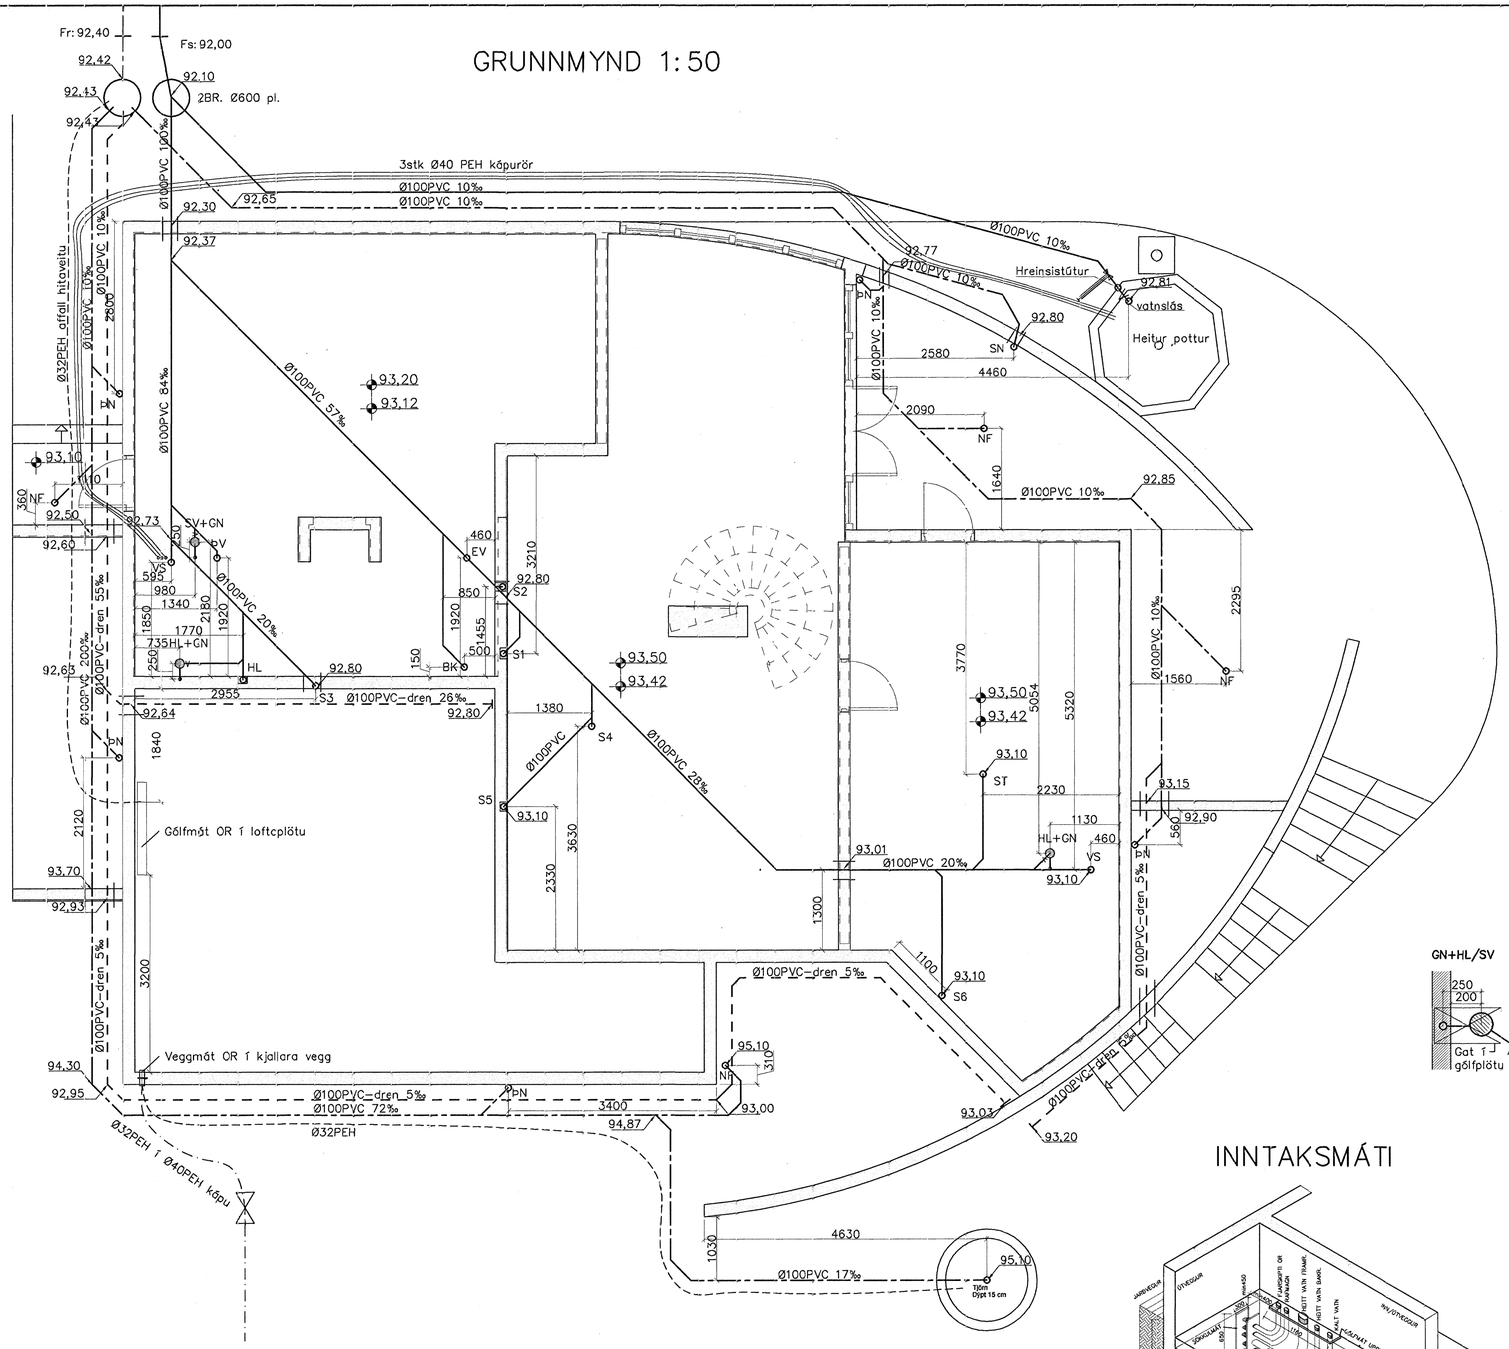

INNTAKSMÁTI

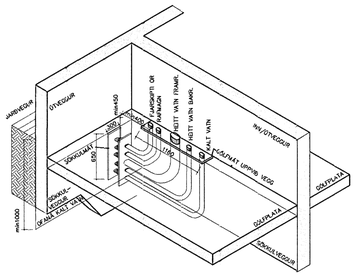

FRÁGANGUR HEIMÆÐA 1:50

Allur frágangur heimlagna þar með talið sökkulmót, gólfmót og viðeigandi ídráttarrör skal vera í samræmi við kröfur Orkuveitu Reykjavíkur hverju sinni.

SÖKKULMÁT: Forsmíðað b:185mm h:650mm.
GÓLFMÁT.: Forsmíðað b:150mm l:1165mm.

Veggmót skal fyrst steypt í sökkulvegg, þá er ídráttarrör og beygjur tengd við veggmót og gólfmót sem steypist í gólfplötu. þess skal sérstaklega gætt að endar séru trygglega lokaðir.

Stærðir ídráttarlagna:
Ø110mm= Framrás hitaveitu
Ø50 mm= Bakrennsli hitaveitu
Ø75 mm= Kalt vatn– einbýli/raðhús ogfjölbýli allt að 3000m3.
Ø50 mm= önnur ídráttarrör.

AFSTÖÐUMYND 1:500

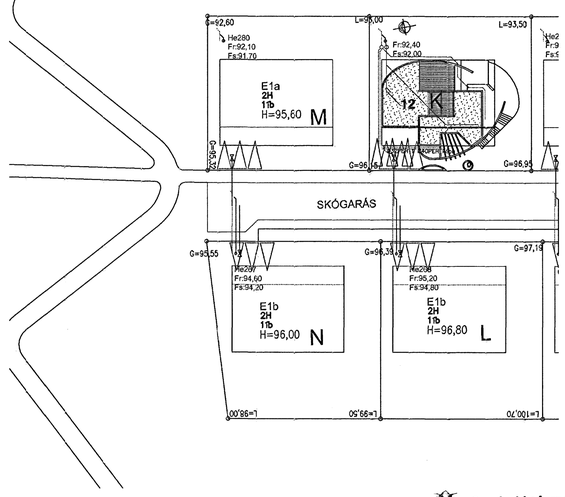

Sampykkt beiðni
3. MAI 2007
Byggingafulltrúinn í Hafnarfirði
F.h. Sigurbjartur Halldórsson

Frárennslislagnir.:

Allt efni í frárennslislagnir skal vera vottað af Rannsóknarstofnun Byggingariðnaðarins í samræmi við byggingarreglugerð og gildandi staðla.

PVC.: er "POLYVINIL CLORYD" appelsínugult plast af venjulegri gerð SN8 og skulu þau þola jarðvegsálag á allt að 4m dýpi.

PP–P.: er "(PP*) POLYPROPYLEN eða (PVC*) POLYVINIL CLORYD" appelsínugult plast af sérstyrktri (ULTRA) gerð/ rifflað að utan og slétt að innan, SN8 í samræmi við EN1852–1 og skulu þau þola jarðvegsálag á allt að 10m dýpi.

PEH.: er "POLYETHYLENE" Svört múffusoðin frárennslisrör með sterkri kápu þau skulu þola jarðvegsálag á allt að 10m dýpi.

ST.: steypt múffurör af venjulegri gerð sett saman með þartilgerðum gúmíhringjum.

Öll vinna og frágangur við frárennslislagnir skal vera í samræmi við ÍST 68 '2003. og aðra gildandi staðla og reglugerðir.

Uppgefnir kótar eru botnkótar röra,

Stokkar fyrir lagnir, (300x300) neðri brún skal vera 10cm undir uppgefnum botnkóta röra. Málsetning á staðsetningu stokka er leiðbeinandi og taka skal tillit til lagnaskurða sem þegar hafa verið grafnir, við endanlega stasetningu.

1 Hæð á drenlögn og svlarniðurfall breytist
2 Hæð á drenlögn, skólp og affall hitaveitur bætist við.
3 Lögn að potti breytist

Frárennsli plast	BK: Baðkar
Frárennsli steypa/PEH/PP–P	ST: Steypibað
Regnvatn plast	GN: Gólfniðurfall
Regnvatn steypa/PEH/PP–P	HL: Handlaug
Jarðvatnslögn plast	EV: Eldhúsvaskur
Jarðvatnslögn steypa/PEH/PP–P	Uþ: Uppþvottavél
Kaldavatnsheimæð	

SV: Skolvaskur	SN: Svalaniðurfall
þS: þvagskál	GK: Gólfkóti
þV: þvottavél	SA: Auka fallstammi.
VS: Vatnssalerni	S1: Fallstammi & nr.
GN: Gólfniðurfall	BR: Brunnur
þN: þakniðurfall	NB: Niðurfallsbrunnur
	HR: Hreinsistútur

Breytingar			SKÓGARÁS K, HAFNARFJ.
Nr.	Dags.	Nafn	**Verkfræðistofa Þráinn & Benedikt** Laugavegi 178, 105 Rvk. Sími: 553 1770, 568 7775, Fax: 568-7701 Netfang: verkfraedistofa@verkfraedistofa.is
1	03.04.07	HS	H ÞK | T HS | S
2	29.05.07	HS	M 1:50/500/20
3	30.05.07	HS	Nr. PJ01
			Lagnir í jörðu
			Dags. feb. '07
			090638-4839