


Göt í sökkulveggi (300*300) skulu vera í kóta sem er 10 cm neðar en renniskótar.

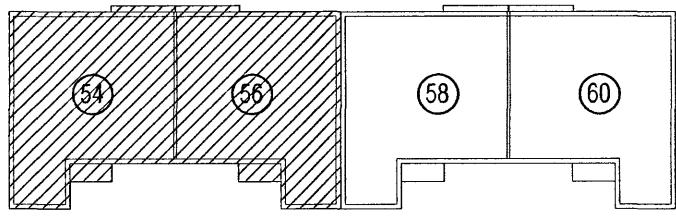

LYKILMYND 1:500

Samþykkt þann
17 JULI 2007

Byggingulltrúinn í Hafnarfirði
F.h.Sigurbjartur Halldórsson

Breyting 05.07.'07 Regnvatnslögn færð frá húsi. Niðurföllum og regnvatnsbrunni bætt við

VEKTOR - hönnun og ráðgjöf - Nýbýlavegi 6, 200 Kópavogi.		Sigurður Hafsteinsson byggingatæknifræðingur Kt. 030859-7749 sími: 554-8650 fax: 554-6669.		Drekavellir 54-56, Hafnarfirði	
L-02		Br.1	05.07.07	Grunnlaginn	
Teikn. nr.	Tilvísun á teikningu	Br.	Dags.	Grunnmynd	
Samþykkt				Hannað	Teiknað
				EK	EK
Dagsetning	Verk nr.	Mælikvarði	Teikn. nr.		
10.04.07	A-06-12-65	1:50	L-02		