



A-102


SNIÐ. 1:20

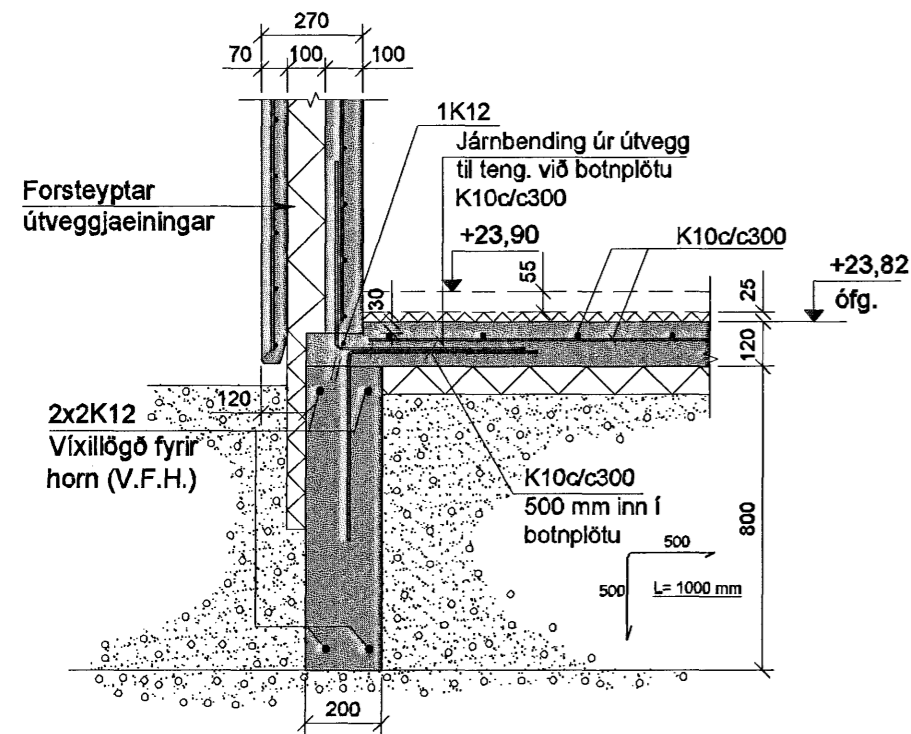

B-102

SNIÐ. 1:20

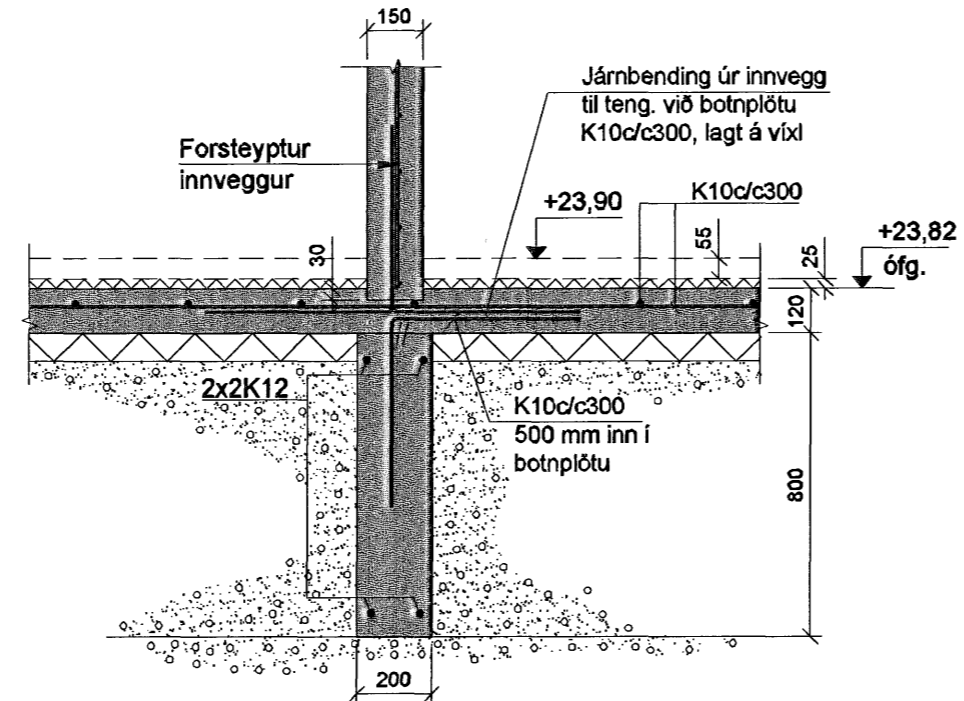

C	
B	
A	24.11.'06 Gólfkóti á ófrágengnu gólfi breytist.
Dags:	Breyting:  Samþykkt þann
BREYTINGAR	12 APR. 2007
<i>Byggingafultrúinn í Hafnarfirði F.h. Sigurbjartur Halldórsson</i>	
Verkefni:	Glitvellir 7 221 Hafnarfirði
Heiti teikningar:	Undirstöður, snið.
Verkefni nr:	685
Teikning nr: 102	
Mælikvarði:	1:20
Teiknað:	Atli J.
Dags:	Sept 2006
Hannað:	Sveinn Ingólfsson

VERKHÖNNUN EHF

Sveinn Ingólfsson Verkfræðingur
 kt: 141240-4639
 Kirkjulundi 13 210 Garðabæ
 Sími: 565 6900 Fax: 565 6910
 Tölvupóstur: verkhonnun@simnet.is

Sveinn Ingólfsson 1412404639