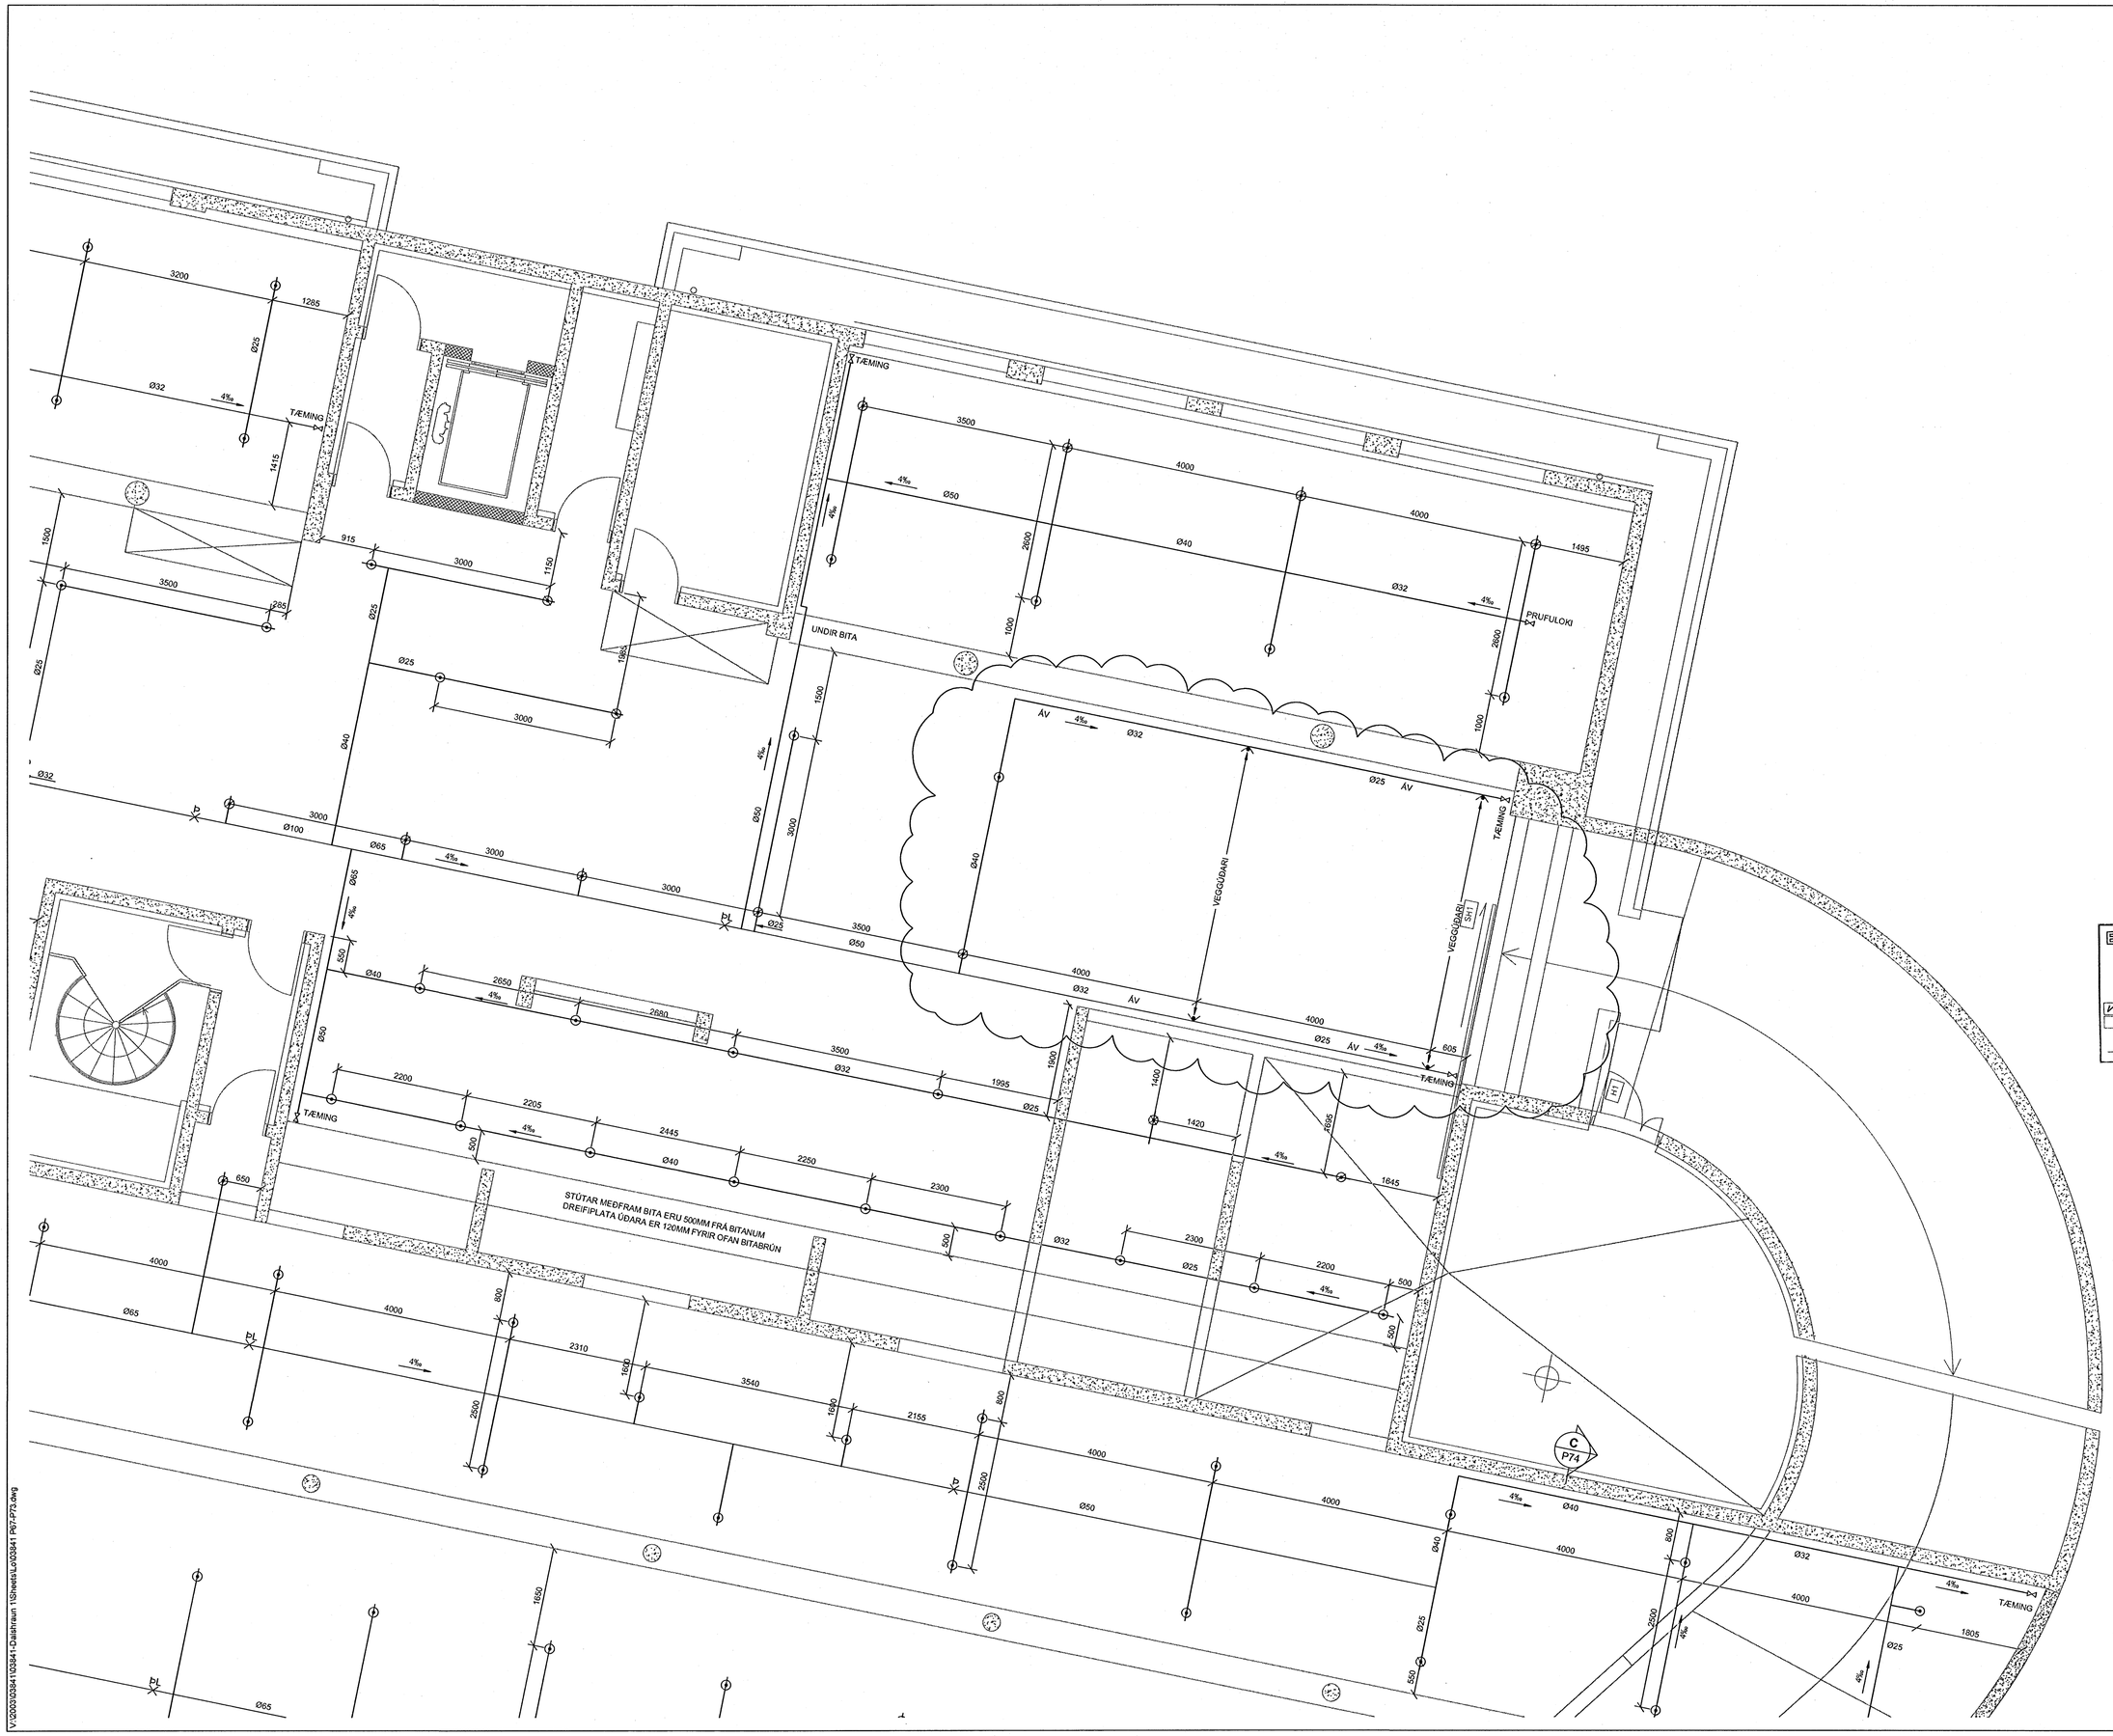


**SKÝRINGAR:**

Á ALLA ENDA SKAL SETJA 25mm TÉ OG TAPPA Í ENDAN.

ALLAR LAGNIR ERU MEÐ LÁGMARK 4‰ HALLA.

ALLIR SPRINKLERSTÚTAR ERU Ú1.

FRÁ LOFTI NIÐUR AÐ DREIFIPLÖTU ÚÐARA ERU 150mm FYRIR UTAN ÚÐARANA SEM ERU MEÐFRAM BITA (SJÁ TEIKNINGU) ÞEIR ERU 120mm FYRIR OFAN NEÐSTU BRÚN Á BITA OG 500mm FRÁ BITA.

Samþykkt þann
02 MAI 2007
*Byggingafulltrúinn í Hafnarfirði*
*F.h. Sigurbjartur Halldórsson*

ELDVARNAÞJÓNUSTAN ehf.
Ástvaldur Eiríksson
Yfirfarið
19 FEB. 2007
☑ Án athugasemda
☐ Með athugas.dags.




| | | | |
|---|---|---|---|
| A | 20.02.06 | LÖGN FÆRÐ TIL, BREYTT Í VEGGÚÐARA | JGR/SÁS |
| Útg. | Dags. | Skýring | Hannað/Yfirfarið |

VSB
VERKFRÆÐISTOFA

BÆJARHRAUN 20 · 220 HAFNARFJÖRÐUR · KENNI: 710796-2899
vsb@vsb.is · Sími 585 8600 · Fax 585 8610 · www.vsb.is

Áritun sérhönnuðar
SVEINN ÁKI SVERRISSON Kt: 230855-5609

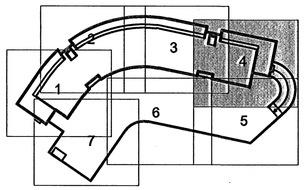Verkheiti
DALSHRAUN 1
HAFNARFJÖRÐUR

Verkhluti
SLÖKKVILAGNIR
GRUNNMYND

| Hannað | Teiknað | Yfirfarið | Kvarði | Síða |
|---|---|---|---|---|
| JGR | JGR | SÁS | 1:50 / A1 | - |
| Dags. | | Verkefni | Teikning | Útgáfa |
| 03.01.2006 | | 03841 | P70 | A |

V:\2003\03841\03841-Dalshraun 1\Sheets\Lo\03841 P67-P73.dwg