



**SKÝRINGAR:**  
 Á ALLA ENDA SKAL SETJA 25mm TÉ OG TAPPA Í ENDAN.  
 ALLAR LAGNIR ERU MED LÁGMARK 4% HALLA.  
 ALLIR SPRINKLERSTÚTAR ERU ÚT.  
 FRÁ LOFTI NIÐUR AD DREIFIPLÓTU ÚÐARA ERU 150mm FYRIR UTAN ÚÐARANA SEM ERU MEGFRAM BITA (SJÁ TEIKNINGU) ÞEIR ERU 120mm FYRIR OFAN NEDSTU BRÚN Á BITA OG 500mm FRÁ BITA.

Sampykkt þann  
 9. MAI 2007  
 Byggingafrúinn í Hafnarfríð  
 F.h. Sigurbjartur Halldórsson

**ELDVARNAÐ-JÓNUSTAN ehf.**  
 Ástvaldur Eiríksson  
**Yfirfarið**  
 19 FEB. 2007  
 An athugasemda  
 Með athugas. dags.

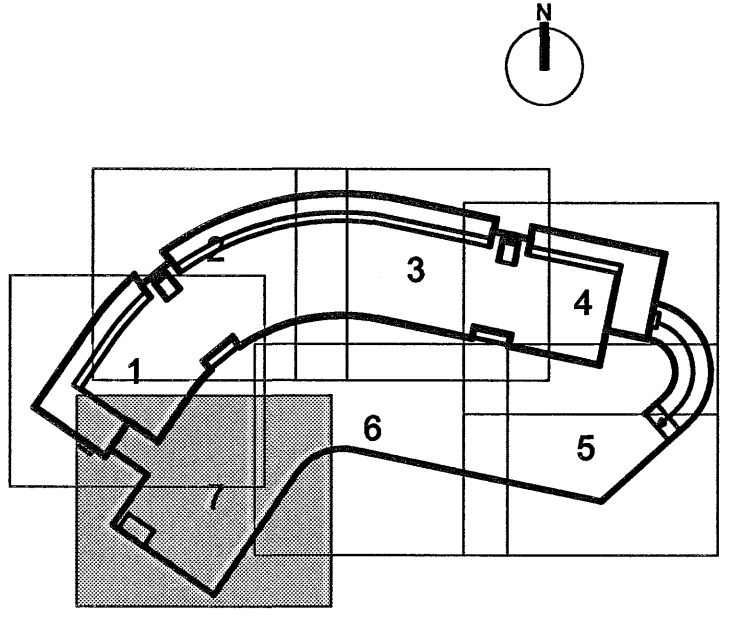

GRUNNMYND EFRI

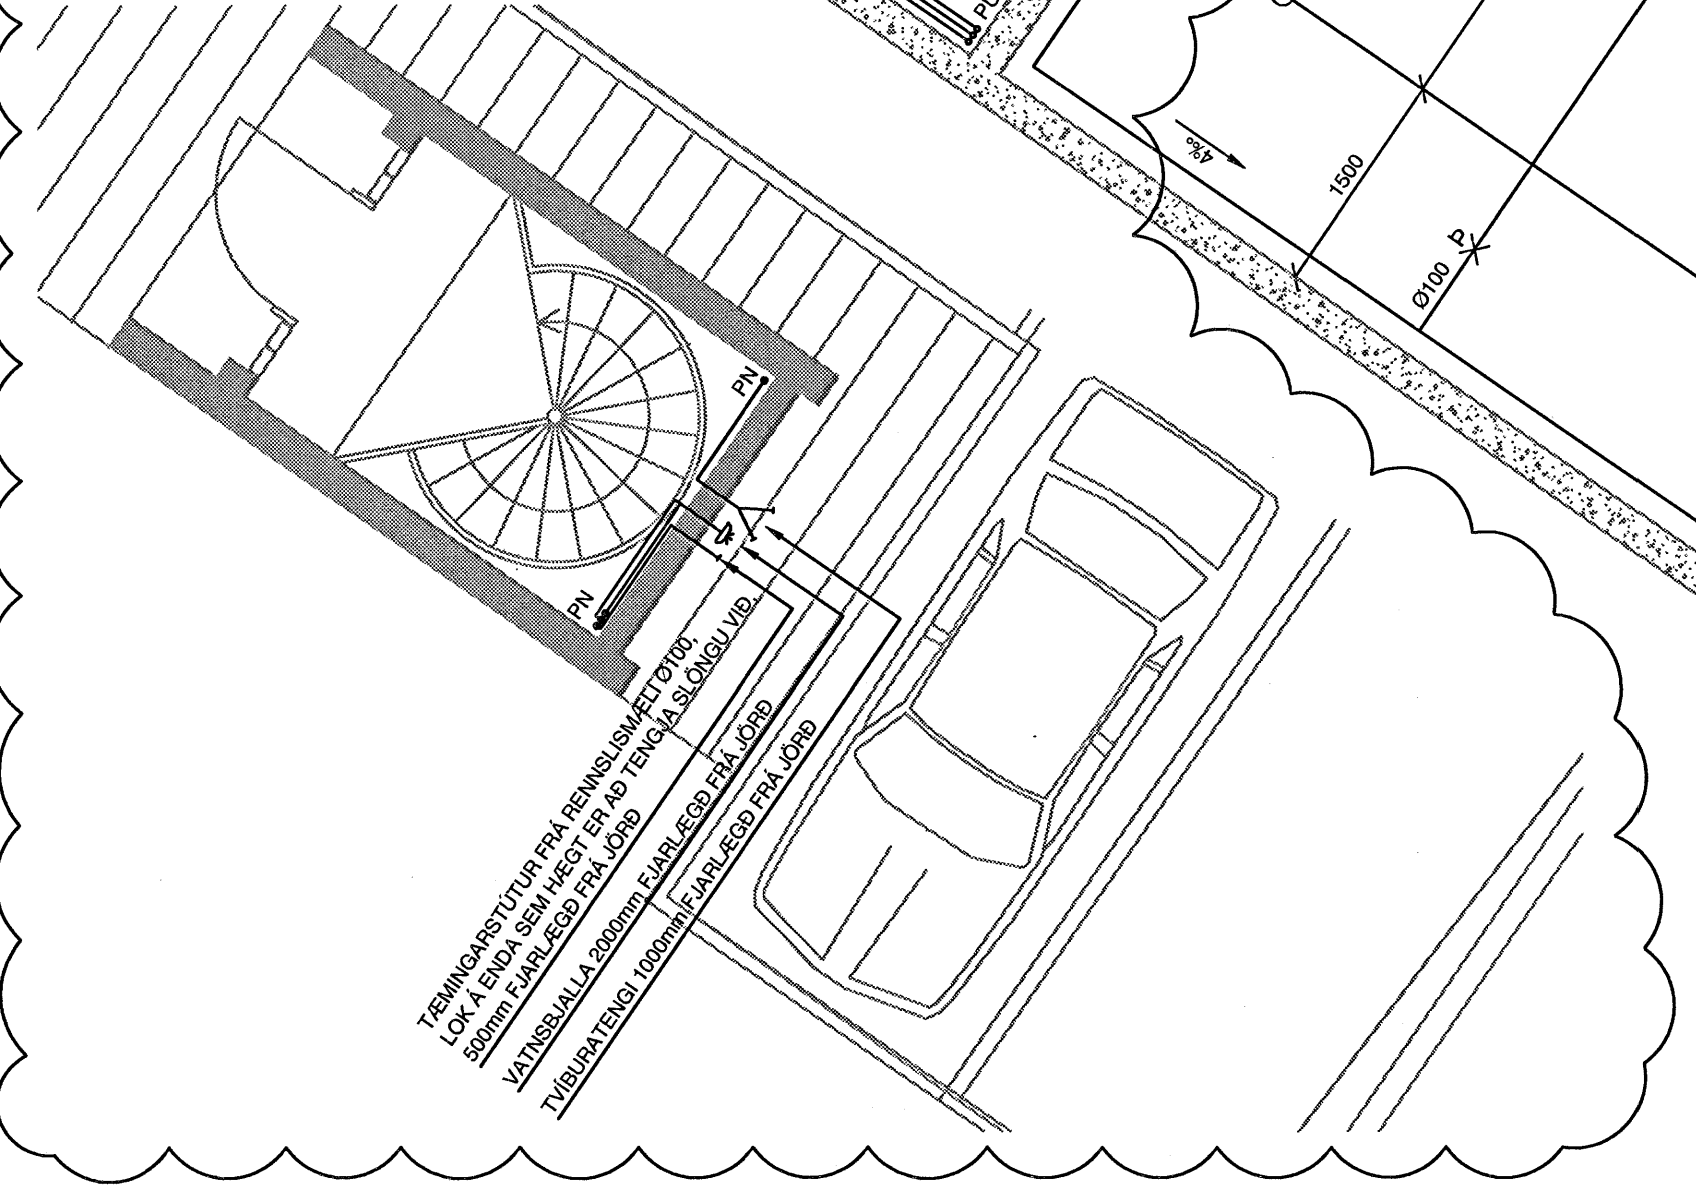

A 10.01.06 LAGNIR FYRIR VATNSBJ. TVÍBURAT. OG MÆLI JGR/SÁS  
 Útg. Dags. Skýring Hannað/Yfirfarið

**VSB**  
**VERKFRÆÐISTOFA**  
 BÆJARHRAUN 20 · 220 HAFNARFJÖRÐUR · KENNIT. 710796-2899  
 vsb@vsb.is · Sími 585 8600 · Fax 585 8610 · www.vsb.is

Áritun sérhönnuðar  
 SVEINN ÁKI SVEIRISSON Kt: 230855-5609

Verkefni  
**DALSHRAUN 1**  
**HAFNARFJÖRÐUR**

Verkefni  
**SLÖKKVILAGNIR**  
**GRUNNMYND**

|            |          |           |        |      |
|------------|----------|-----------|--------|------|
| Hannað     | Teiknað  | Yfirfarið | Kvarði | Síða |
| JGR        | JGR      | SÁS       | 1:50   | / A1 |
| Dags.      | Verkefni | Teikning  | Útgáfa |      |
| 03.01.2006 | 03841    | P73       | A      |      |

\\vsnaserver\work\2007\03841-Dalshraun 1 - 4 - 3 - hana\Shraun\03841\_P73.dwg