UNDIRSTÖÐUR, GRUNNMYND. 1:50

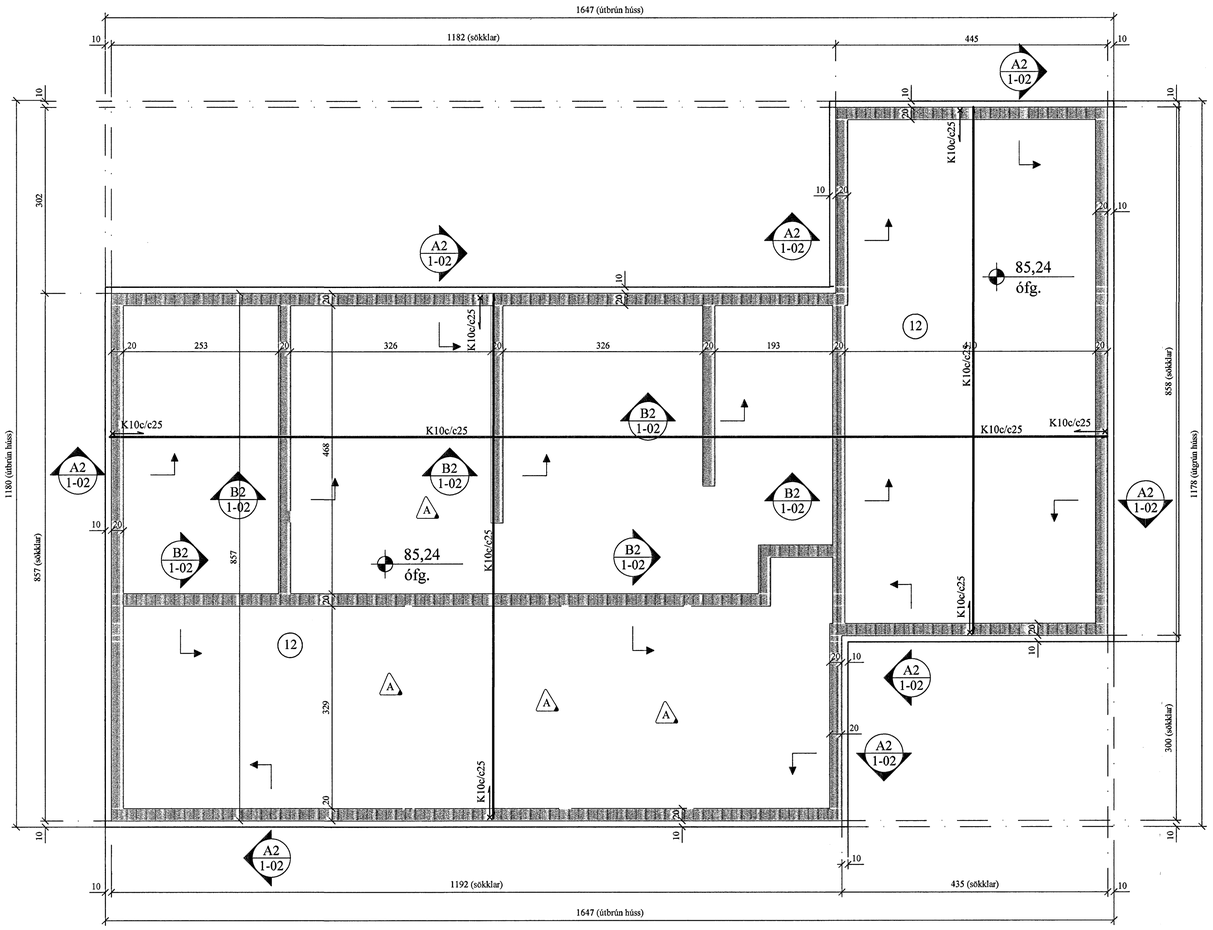

A2 1-02 SNIÐ. 1:20

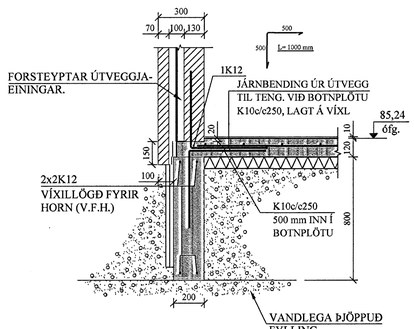

B2 1-02 SNIÐ. 1:20

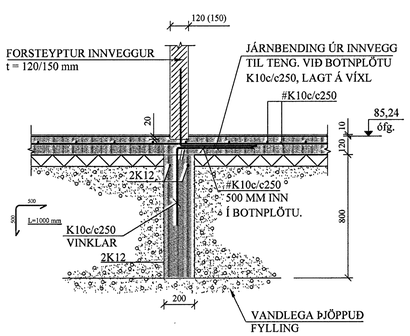

GÖT Í UNDIRSTÖÐUR:

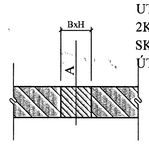

UTAN UM GAT SKAL LEGGJA 2K12 VIÐ HVERJA BRÚN OG SKULU JÁRNIN NÁ A.M.K. 600mm ÚT FYRIR BRÚN GATS.

A = KÓTI Á NEÐRI BRÚN GATS
B = BREIDD GATS
H = HÆÐ GATS

Samþykkt þann
25 APR. 2007
Byggingafulltrúinn í Hafnarfirði
F.h. Sigurbjartur Halldórsson

A	27.03.'07	INNV.UNDIRSTÖÐUR M.FÆKKAÐ. JKr/BB

BREYTINGAR

TILVÍSANIR:

SKÝRINGAR..... SJÁ TEIKN. NR. 1-01

ATH:
Vanda skal til þjöppunar á fyllingu
E2 ≥ 120 MPa ; E2/E1 ≤ 2,2

VERKTAKA ER HEIMILT AÐ NOTA Í BOTNPLÖTU K 189 BENDINET Í STAÐ HEFÐBUNDINNA BENDIJÁRNA.

Reikn.	JKR	Feb. '07	Útgefið:	05.03.2007
Teikn.	GN	Feb. '07	Kvarði:	1:50, 1:20
Ath.				
Samþ.				

HLÍÐARÁS 35
Hafnarfirði
Nr. 1-02

Verkhluti
UNDIRSTÖÐUR, GRUNNMYND OG SNIÐ.

Jón Kristjánsson
Byggingarverkfræðingur
FVFÍ
Skúlagata 19
101 Reykjavík
Sími: 551-9820 Gsm: 863-2154
Kt: 210754-4829
Netfang: jokris@simnet.is
http://www.VJK.is