


Afstöðumynd Mkv.1:500

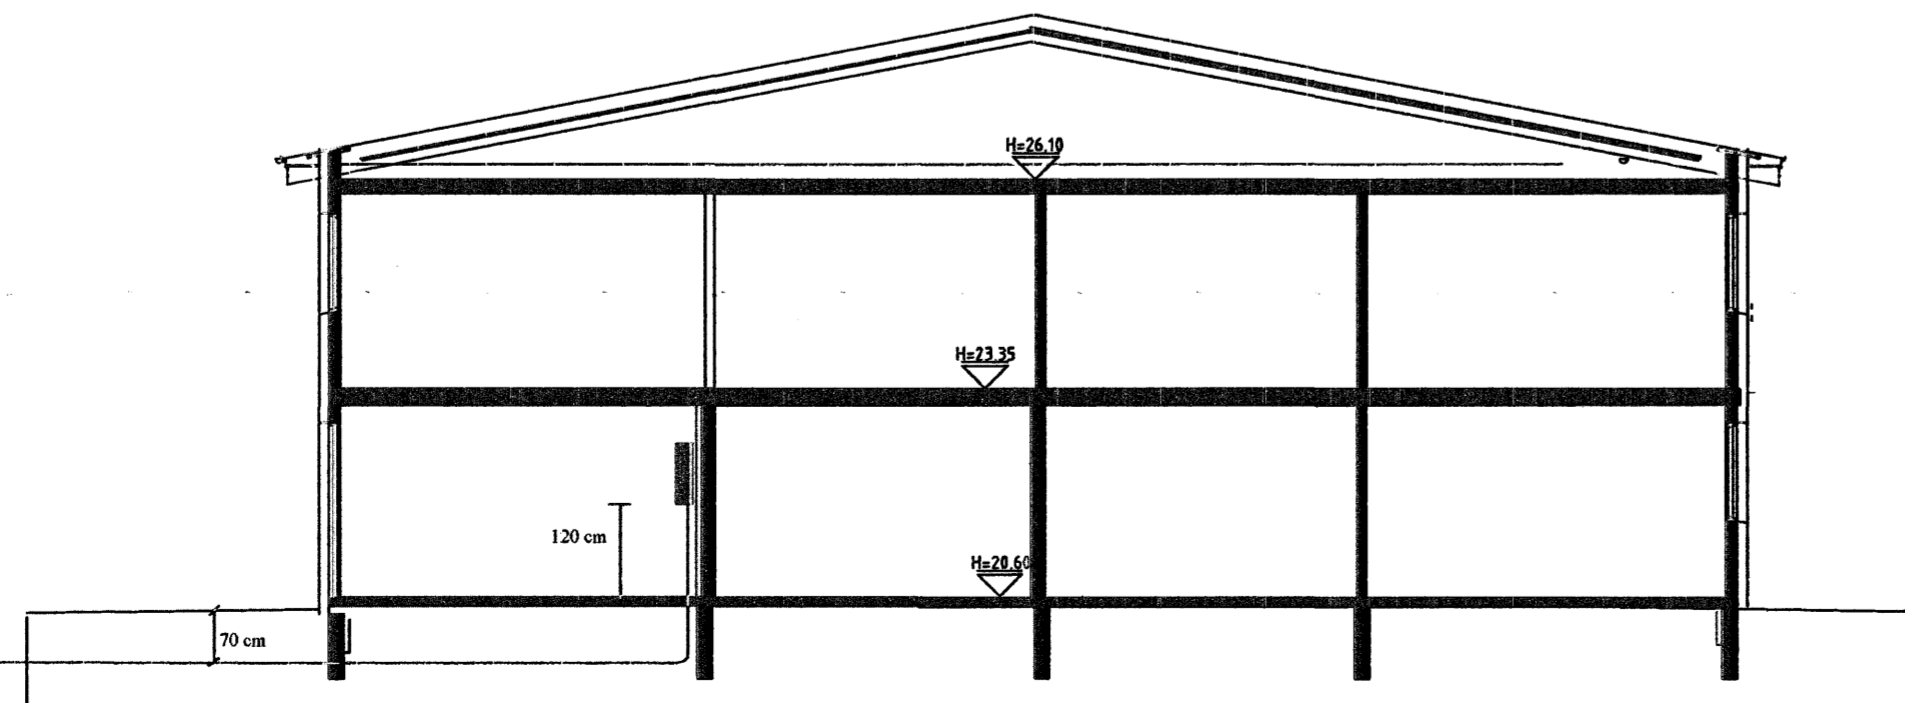


Þverskurðarmynd mkv.1:100


Rafmagnsheimtaug 50mm
Sími og breiðband 50mm
Lofnet 25mm
Löð 25mm
Auka 25mm

Skýringar


Rofar séu í hæð 110cm, tenglar í hæð 20cm
Hæð tengla í eldhúsi sé 105cm, en í bílskúr og þvottahúsi sé 110cm
Hæð veggjösa sé 160cm nema í baðherbergjum sé 200cm
Rör lágspennu séu 16mm
Rör smáspennu séu 20mm
Öll mál eru gefin frá fullfráengnu gólfi í miðja dós.
Málstraumur rofa og tengla sé 16A
Hafa skal arkitektateikningar til hliðsjónar þegar mælt er fyrir veggjum og dósnum
Sökkulskaut skal leggjast samkvæmt Tæknilegum tengiskilmálum

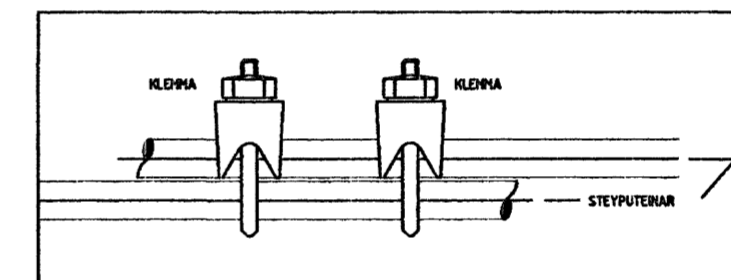

SAMTENGING TEIÐA
DÆMIGERÐUR FRÁGRANGUR

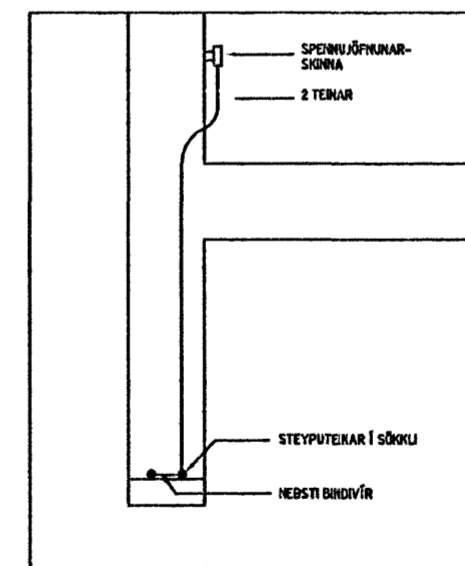

TENING SÖKKULSKAUTS
DÆMIGERÐUR FRÁGRANGUR

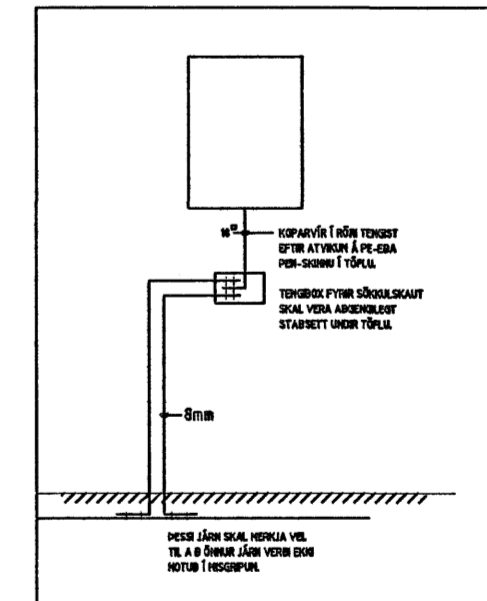

Teiknað í Apríl 2006	Drekavellir 16 221 Hafnarfirði
Reyndarteikning	Hallgrímur Valberg Löggitur raflagnahönnuður
Blað 3 af 4	290761-3959 Sími 8960698
	<i>Hallgrímur Valberg</i>