


Aðaltafla einlínamynd

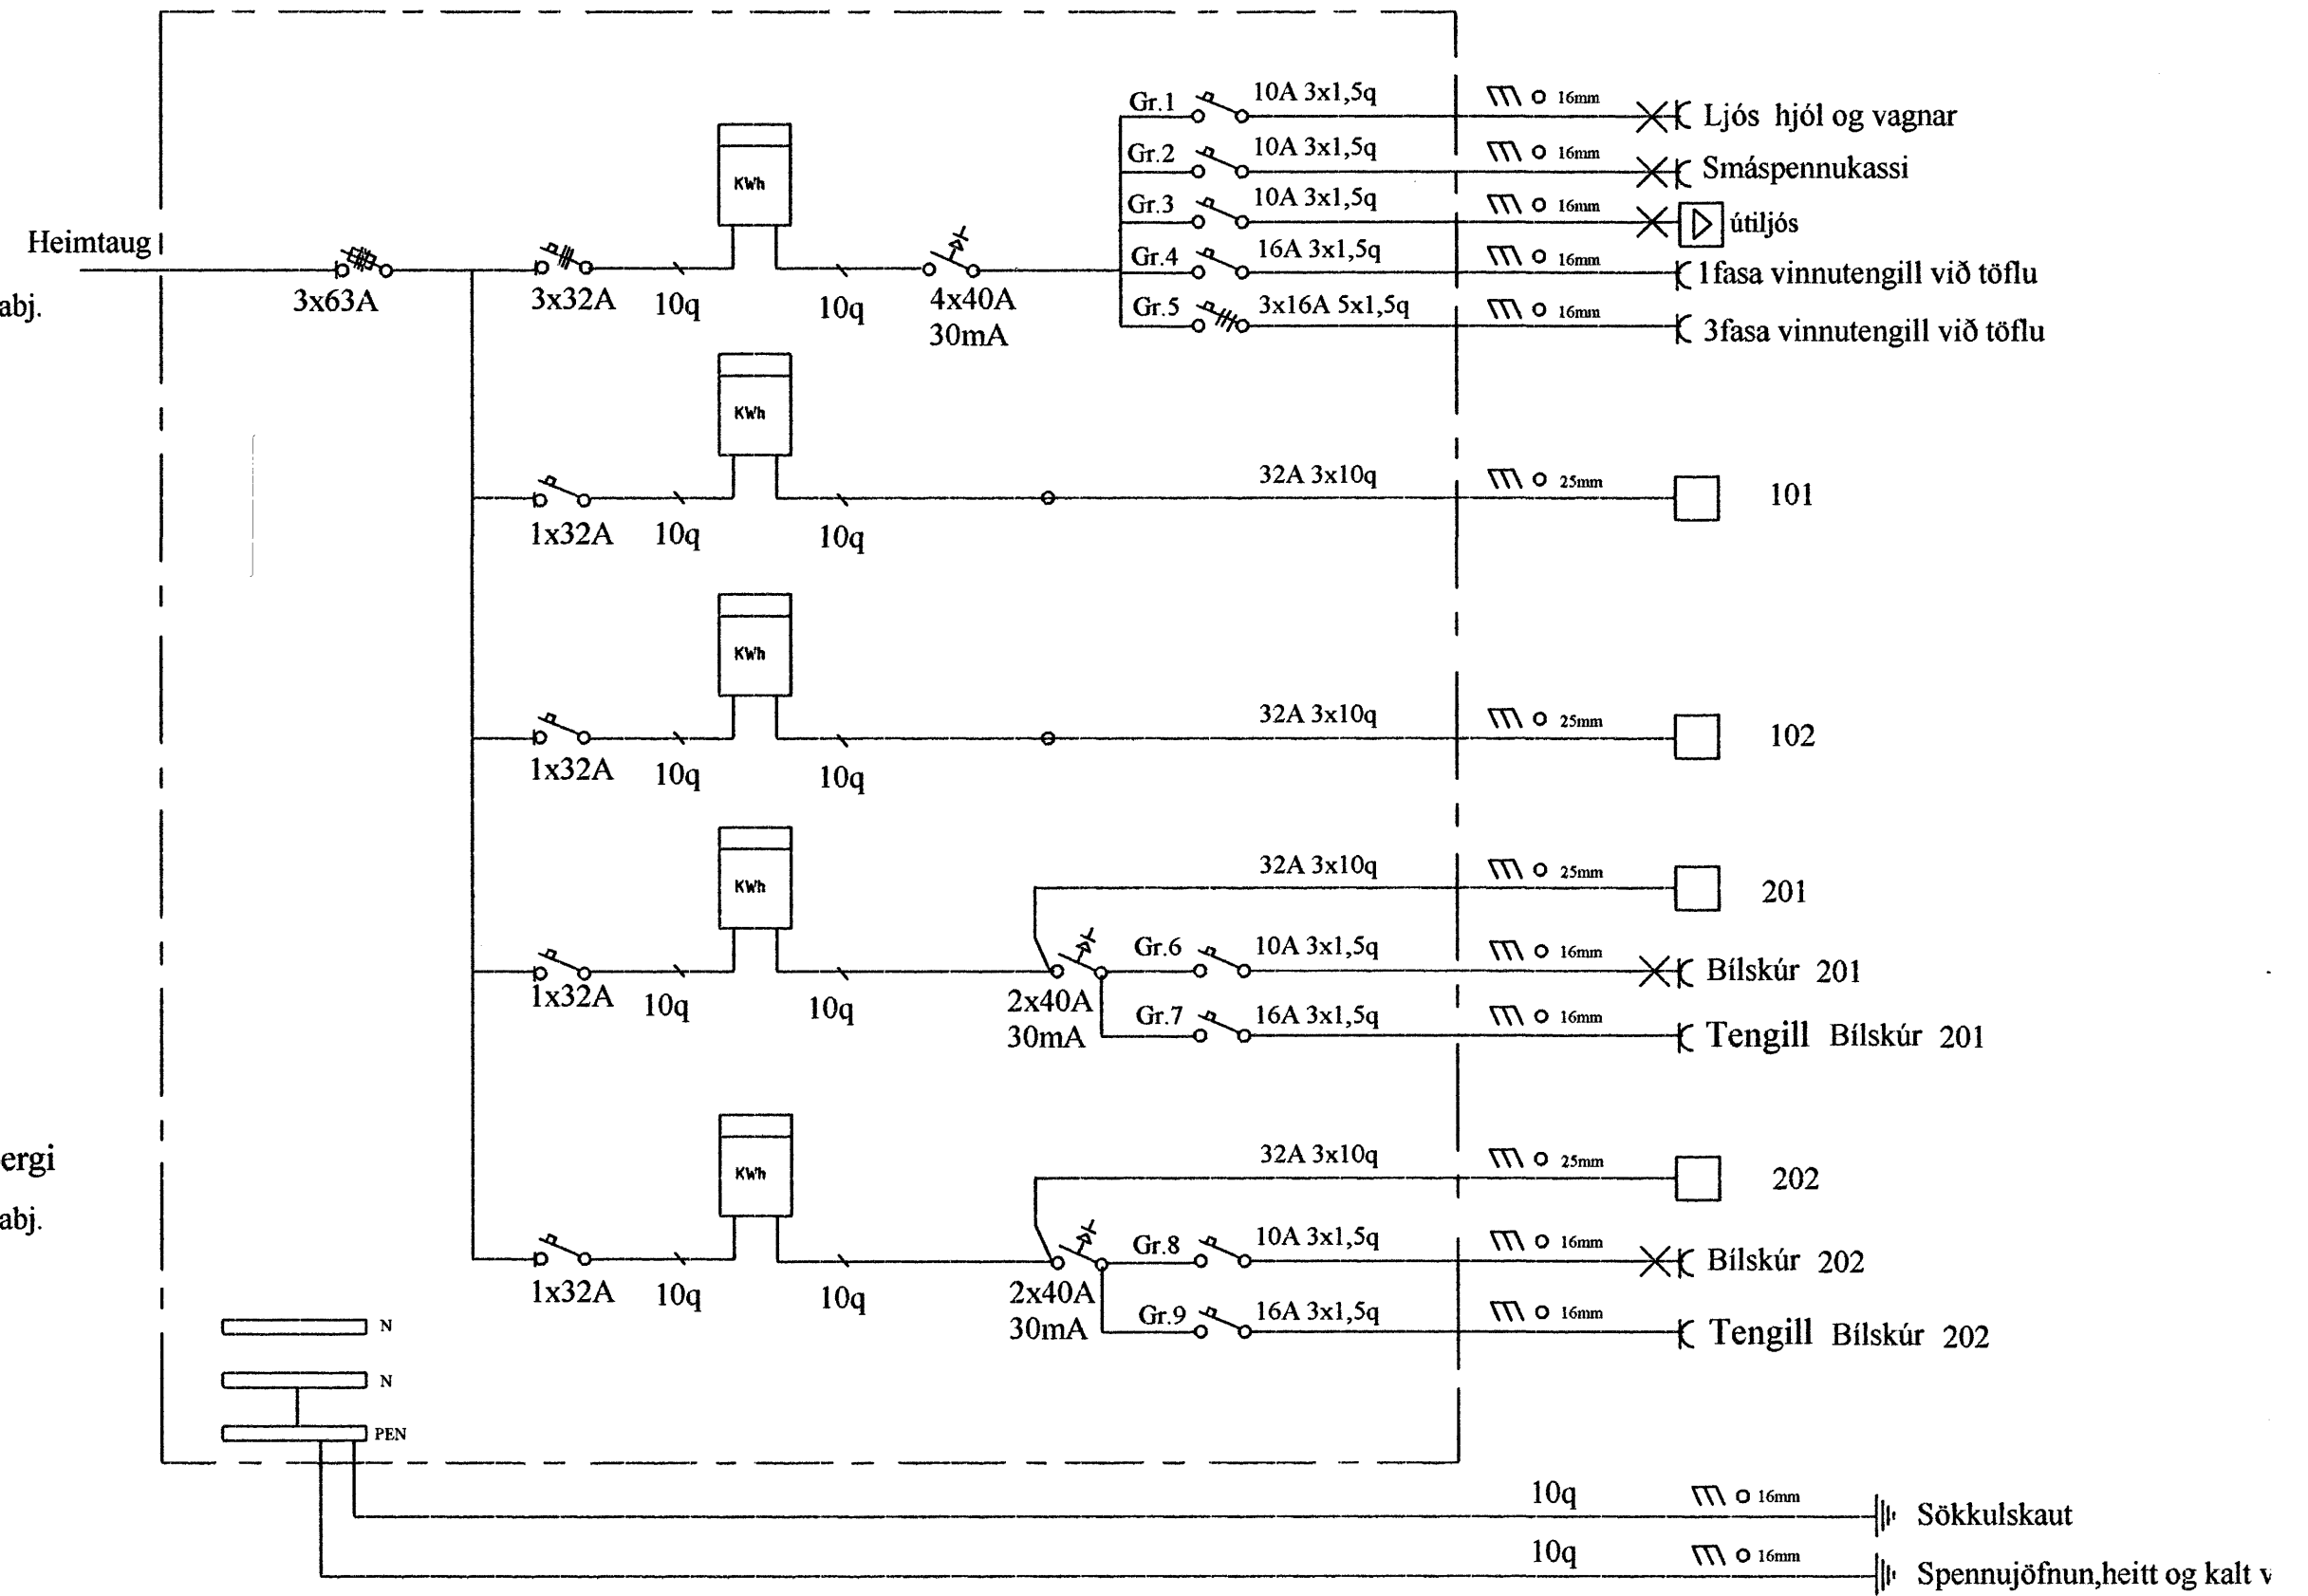

Teiknað í Apríl 2006	Drekavellir 16 221 Hafnarfirði
Reyndarteikning	
	Hallgrímur Valberg Löggitur raflagnahönnuður
Blað 4 af 4	290761-3959 Sími 8960698
	<i>Sálfríður Valberg</i>