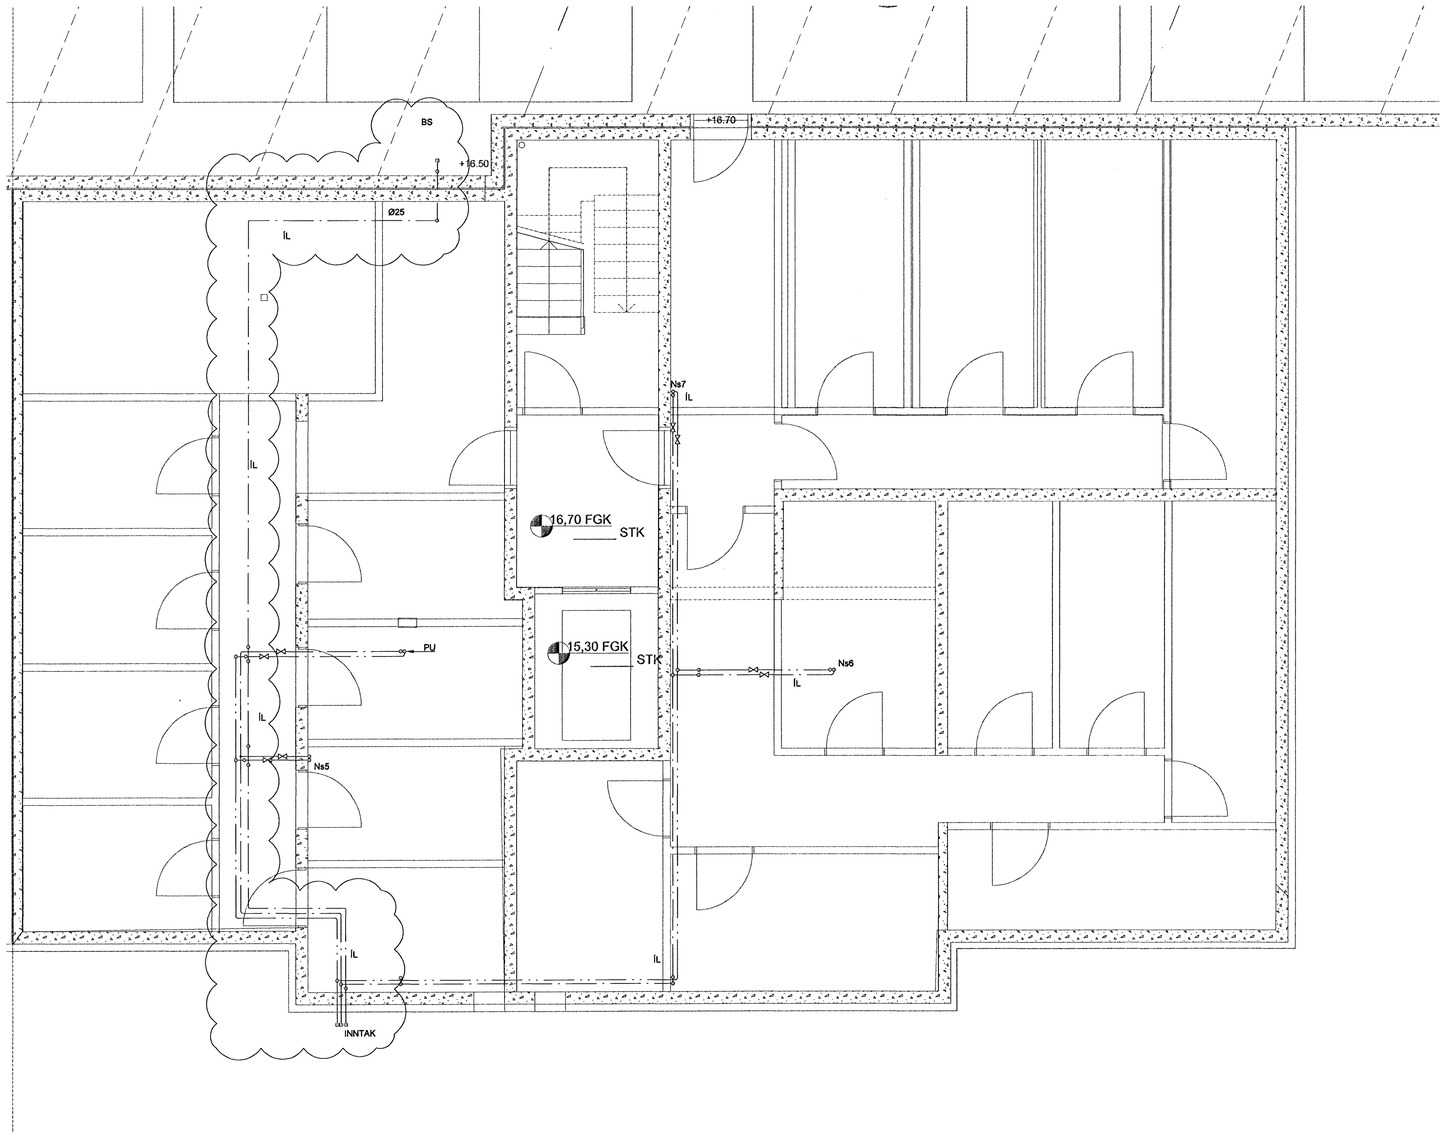

SKÝRINGAR

SVERLEIKI LAGNA

Neysluvatnslagnir sem eru steyptar í plötu skulu vera Ø16mm rör í rör kerfi.

Ns = Neysluvatnsstammi

Móttekið: Samþ.:

SKIPALÓN 22-26

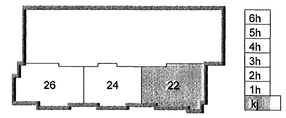

Útg.	Dags.	Skýring	Hannað/Yfirfarið
A	27.09.06	LÓGN AÐ BRUNASLÓNGU BREYTT	BL / SÁS

Samþykkt þann 02 OKT. 2006
Byggingafulltrúinn í Hafnarfirði
F.h. Sigurbjartur Halldórsson

VSB
VERKFRÆÐISTOFA

BÆJARHRAUN 20 · 220 HAFNARFJÖRÐUR · KENNIT. 710796-2899
vsb@vsb.is · Sími 585 8600 · Fax 585 8610 · www.vsb.is

Áritun sérhönnuðar: Sveinn Áki Sverrisson Kt: 230855 5609				
Verkheiti: SKIPALÓN 22-26 HAFNARFIRÐI				
Verkhluti: LAGNIR NEYSLUVATN KJALLARI GRUNNMYND				
Hannað: JGR	Teiknað: BL	Yfirfarið: SÁS	Kvarði: 1:50 / A1	Síða: -
Dags.: 14.07.2006		Verkefni: 05857	Teikning: 22 P301	Útgáfa: A

v:\2005\05857\05857-Skipalon 22-26\Sheets\La05857-22 P301.dwg