
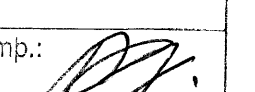


**SKÝRINGAR**


**SVERLEIKI LAGNA**

Neyslúvatnslagnir sem eru steypar í plötu skulu vera Ø16mm rör í rör kerfi.

Ns = Neyslúvatnsstærmi

Móttækir:   
 Samp.: 

**SKIPALÓN 22-26**

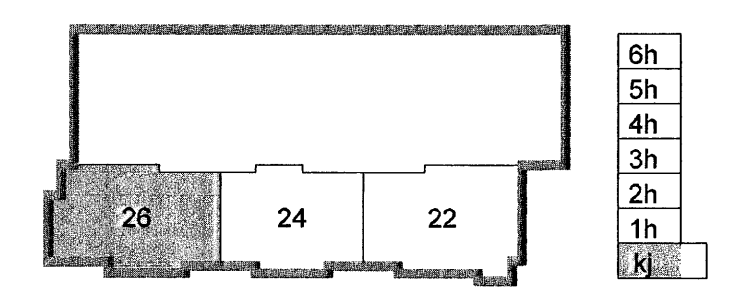

 **Sampykkt þann**  
 0 2. OKT. 2006  
 Byggingafulltrúinn í Hafnarfirði  
 F.h. Sigurbjartur Halldórsson

A 27.09.08 LÖGN AÐ BRUNASLÖNGU BREYTT BL / SÁS  
 Útg. Dags. Skýring Hannabýr/firfarnd



**VERKFRÆÐISTOFA**

ÞÉJARHRAUN 20 - 220 HAFNARFJÖRÐUR - KEFNI T. 710796-2899  
 vsb@vsb.is Sími 585 8600 Fax 585 8810 www.vsb.is

|                                                                             |          |           |           |
|-----------------------------------------------------------------------------|----------|-----------|-----------|
| Ritun séðhórnudar<br>Sveinn Áki Sverrisson Kt: 230855 5609                  |          |           |           |
| Verkefni<br><b>SKIPALÓN 22-26</b><br><b>HAFNARFIRÐI</b>                     |          |           |           |
| Verkhúti<br><b>LAGNIR</b><br><b>NEYSLUVATN KJALLARI</b><br><b>GRUNNMYND</b> |          |           |           |
| Hannabýr                                                                    | Teiknað  | Yfirfarnd | Kvarði    |
| JGR                                                                         | BL       | SÁS       | 1:50 / A1 |
| Dags.                                                                       | Verkefni | Teikning  | Útgáfa    |
| 14.07.2006                                                                  | 05857    | 26 P301   | A         |