

Hönnuður:
 PAP
 Yfirfarir:
 Sækiþykkt: *Kaia Pálsson* Kt: 091255-2789
 Breytingar:
 B1 07.04.05 loftstengill bætt við - MERKINGAR TÖLVUT. VANTAR

W. Pálsson


PAKGLUG
 Heilsugæslan í Hafnarfirði
 Fjarbargata 13-15
 220 Hafnarfirði

Kerfi: Tölvu/síma-, innbr. og vatnslekav.
 3.hæð
 Mkv: 1:50

Byggingafráttir Hafnarfjarðar
 Almannatíðindi
 26. AUG. 2005

RTS
 VERKFRÆÐISTOFA
 Grensásvegur 3
 108 Reykjavík
 Sími 520 9900
 Fax 520 9901
 www.rts.is

42-1660-1-
 033101 B1
 19.01.2005

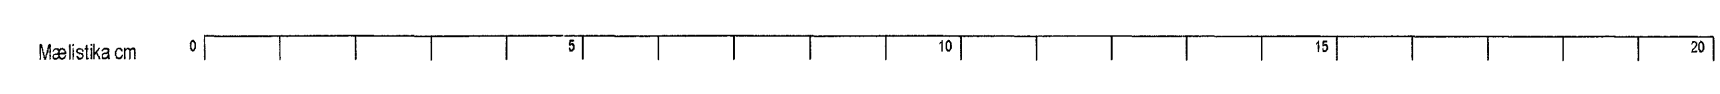

V.02.0501/teimng/vinnuhugmynd_03_bætt_05020301.dwg, 01.13.2005 11:27:24