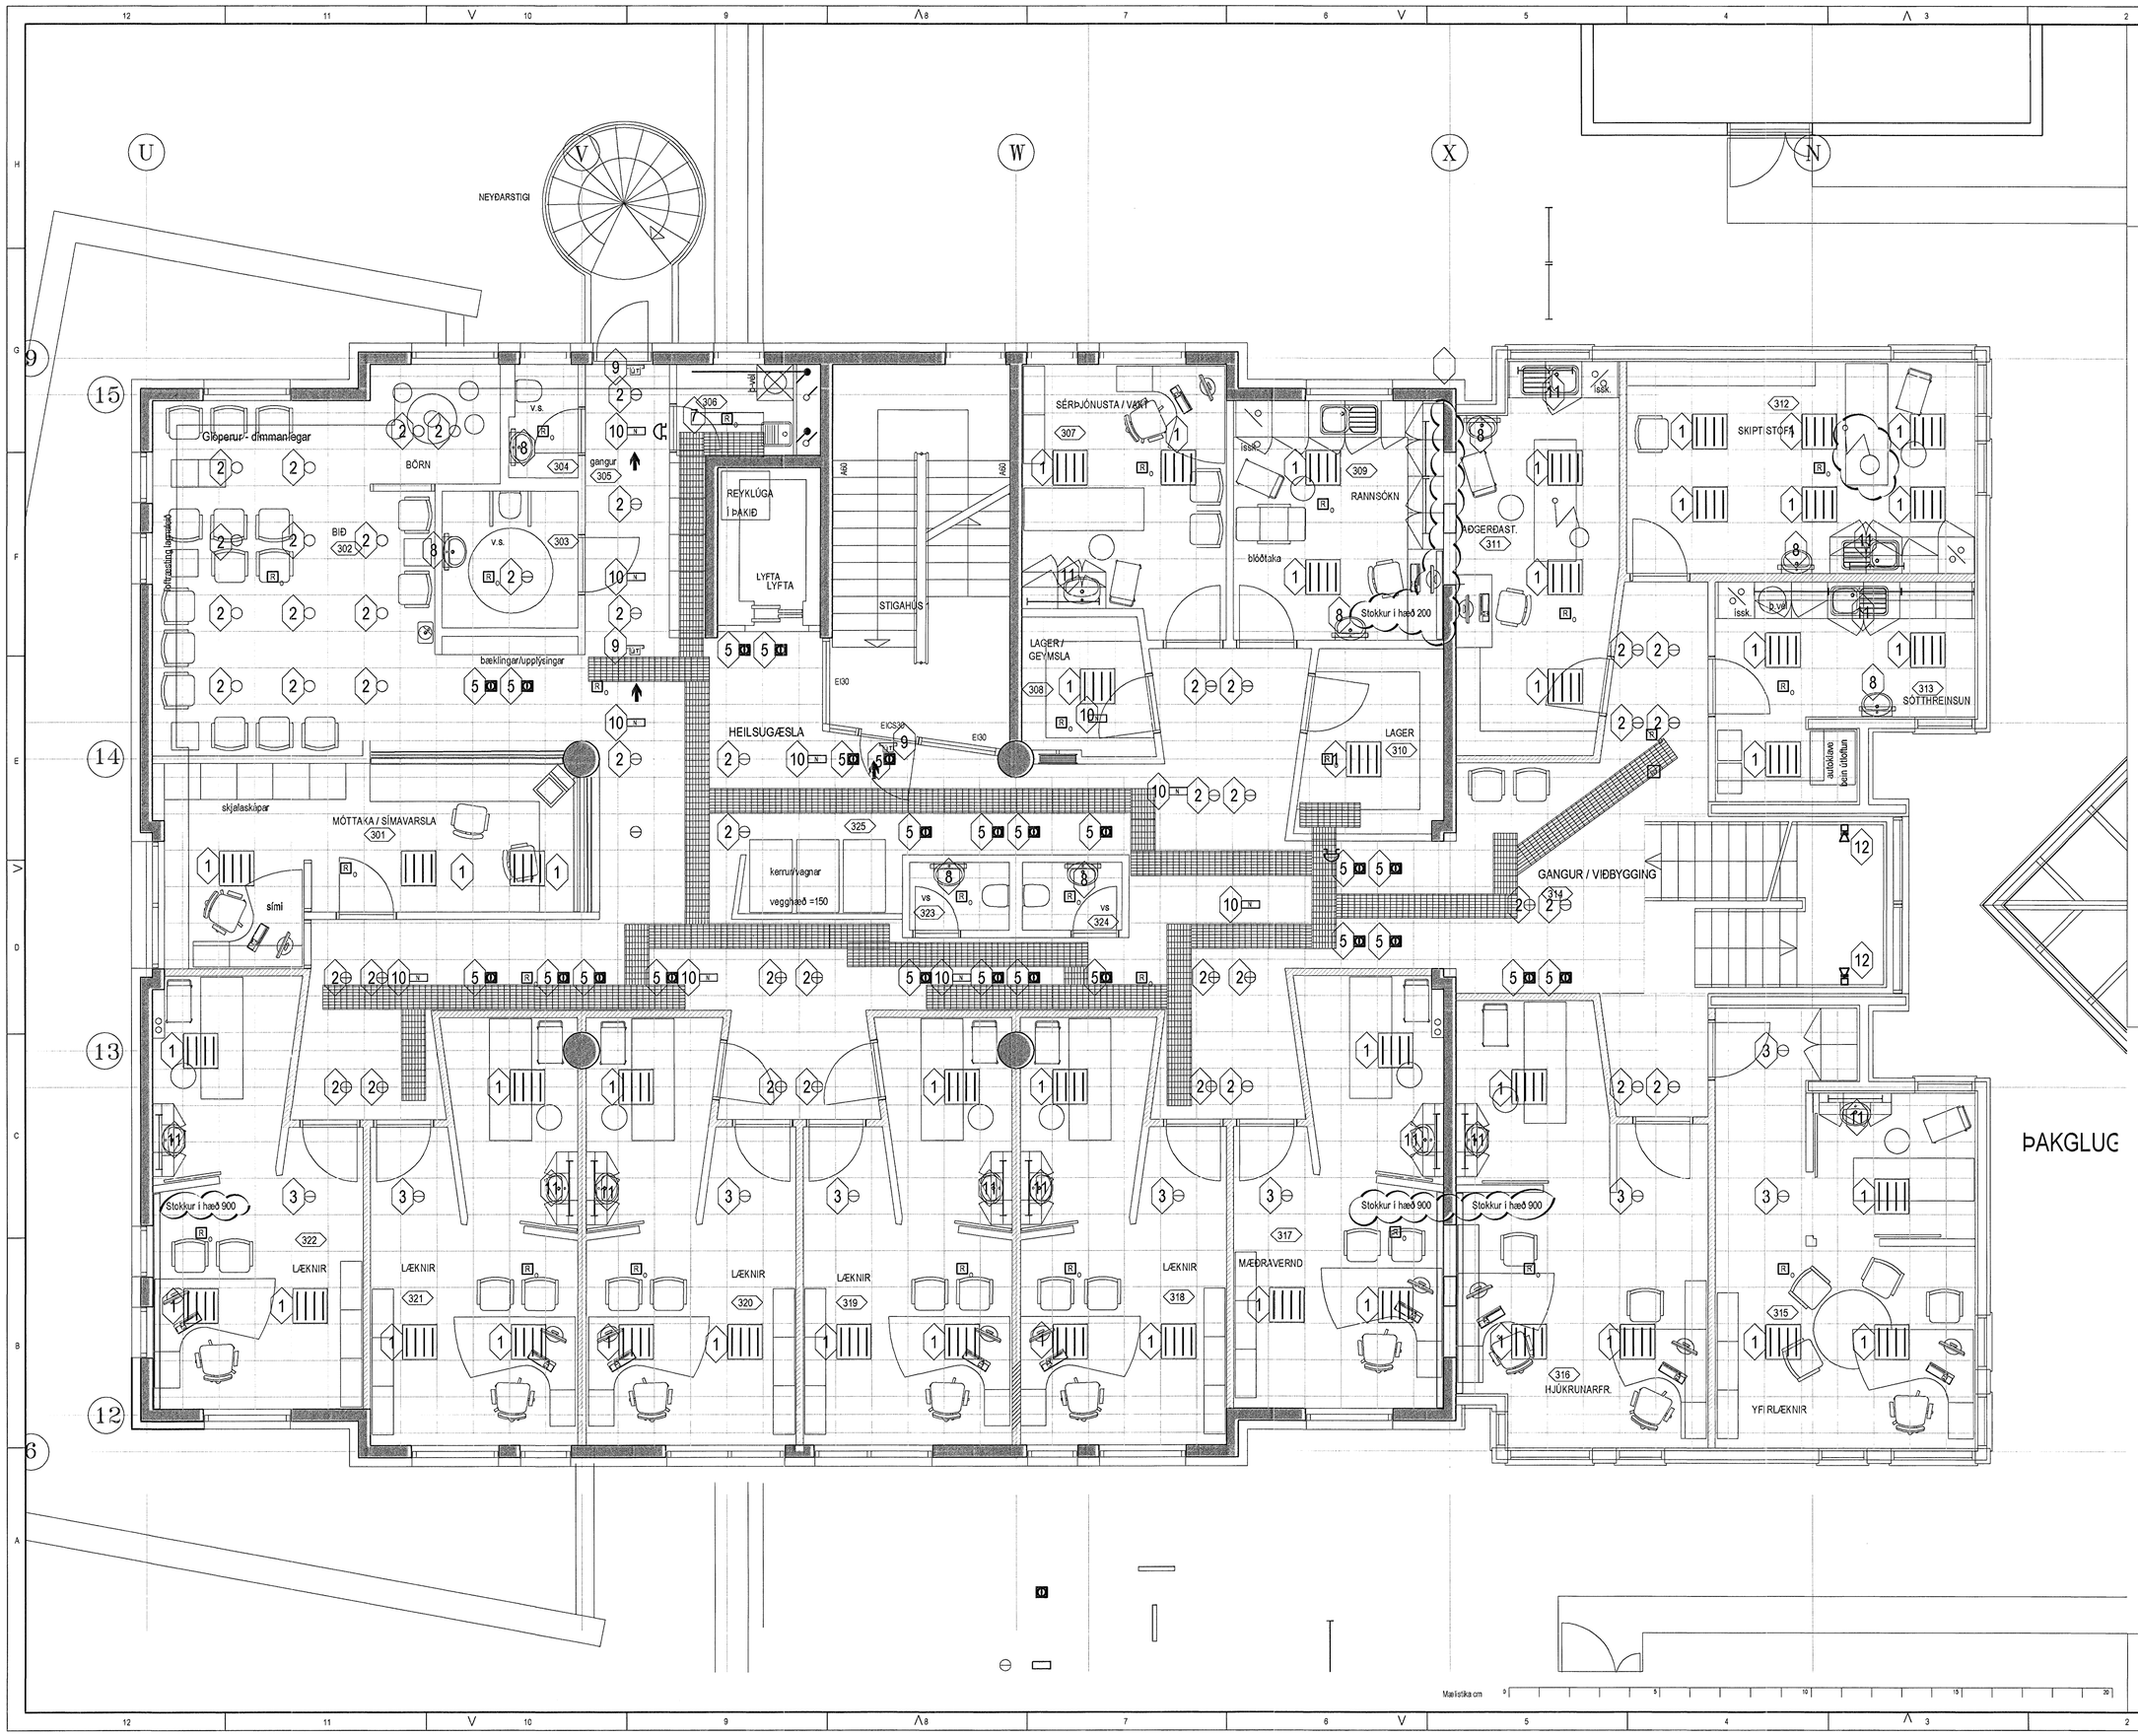

Hönnuður:

PAP

Yfirfarið:

Samþykkt: kt: 091255-2789

Breytingar:

TEIKNING ÓFULLGERÐ - NÚMERINGU LAMPA VANTAR

Heilsugæslan í Hafnarfirði

Fjarðargata 13-15

220 Hafnarfirði

Lampar, strengstigar og tenglast.

3.hæð

Mkv: 1:50

Byggingafulltrúi Hafnarfjarðar
Afgreitt bann
26 AUG. 2005

RTS

VERKFRÆÐISTOFA

Grensásvegur 3
108 Reykjavík
Sími 520 9900
Fax 520 9901
www.rts.is

42-1660-1-

031401 A

19.01.2005