


10.09.05	▲	LÖGN FRÁ ÞVOTTAPLANI SETT INN Á OLUGILDRU

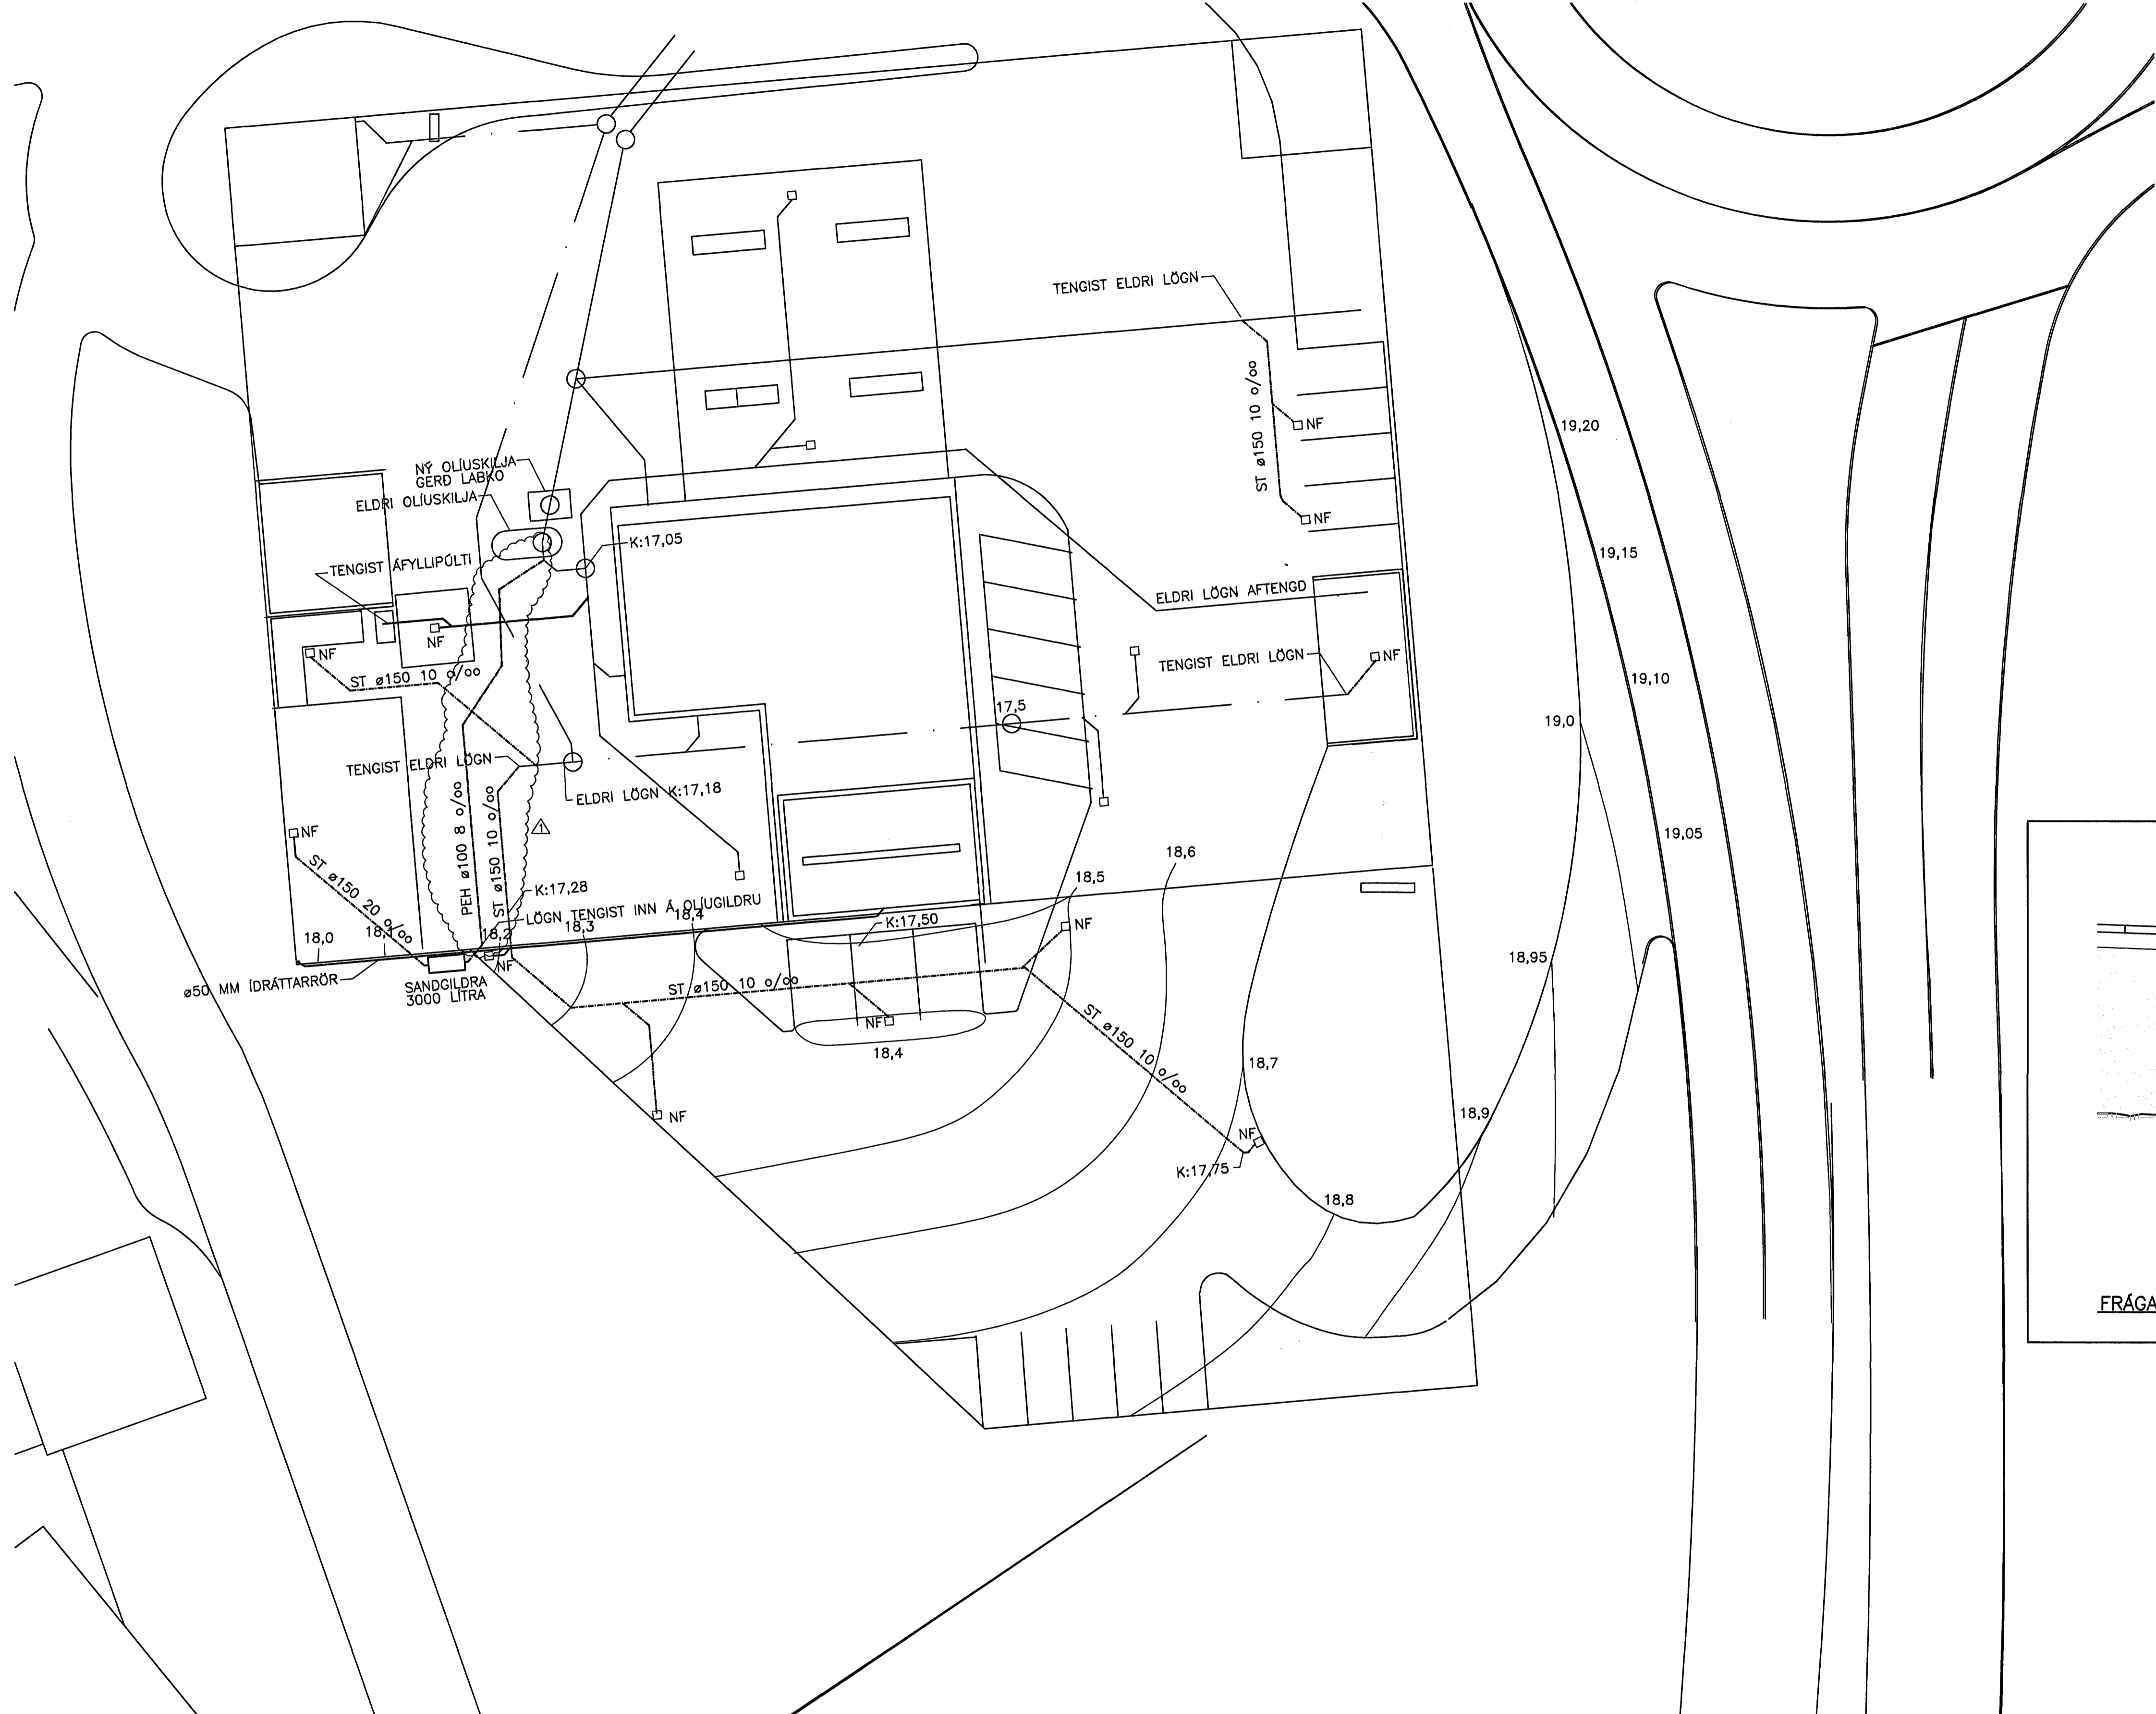

AFSTÖÐUMYND. 1:200

MERKINGAR:
 ——— MERKIR SKOLPÖGN
 - - - - - REGNVATNSLÖGN
 √ OG ——— VATNSLÁS

ST PÍPUR ÖR STEINSTEYPU
 PVC PÍPUR ÖR POLYVINYLKLORÍD
 PP PÍPUR ÖR POLYPROPÝLEN
 PEH PÍPUR ÖR POLYETHYLEN

HL HANDLAUG
 VS VATTNSALERNI
 SE STEYPIBÁD
 EV ELDHÖSVASKUR
 SV SKOLVASKUR
 UB UPPÞVOTTAVEL
 ÞV ÞVOTTAVEL

GN GÖLFNIDURFALL
 BN BAKNIDURFALL
 SN SVALANDURFALL
 BR BRUNNUR
 NF NIDURFALL

ADRAR SKÝRINGAR:


EFNI Í GRUNNLÖGN SKAL VERA STEINSTEYPA EDA PVC.
 EFNI Í FRÆRNSLUSLÖGN INNAHÖSS SKAL VERA PP EDA PEH.
 EFNI Í FRÆRNSLUSLÖGN UTANHÖSS SKAL VERA STEINSTEYPA EDA PVC

ALLT EFNI OG FRÁGANGUR SKAL VERA Í SAMREMI VIÐ ÁKVEÐI
 ÍST-65, ÍST-68 OG GILDANDI REGLUGERDIR.

UNDIR GRUNNLÖGN KEMUR 15cm JÖFNUNARLAG ÖR SANDI SEM
 ÞVAPPIST VANDLEGA. HÉÐ JÖFNUNARLAGSINS SKAL HÉFA BELG RÖRANNA
 OG TAKA SKAL ÖR FYRIR MÖFFU EFTIR ÞVÖPPUN ÞESS. FYLLA SKAL AÐ
 PÍPUM NED 20 cm SANDLAGI.

ALLAR GRUNNLAGNIR SKULU VERA d=100 NEMA ANNAD SÉ TEKID FRAM
 LAGNIR UNDIR BILAPLANI SKULU VERA ÖR ST.

NIDURFÖLL Í PLANI SKULU VERA MED SANDFANGI.

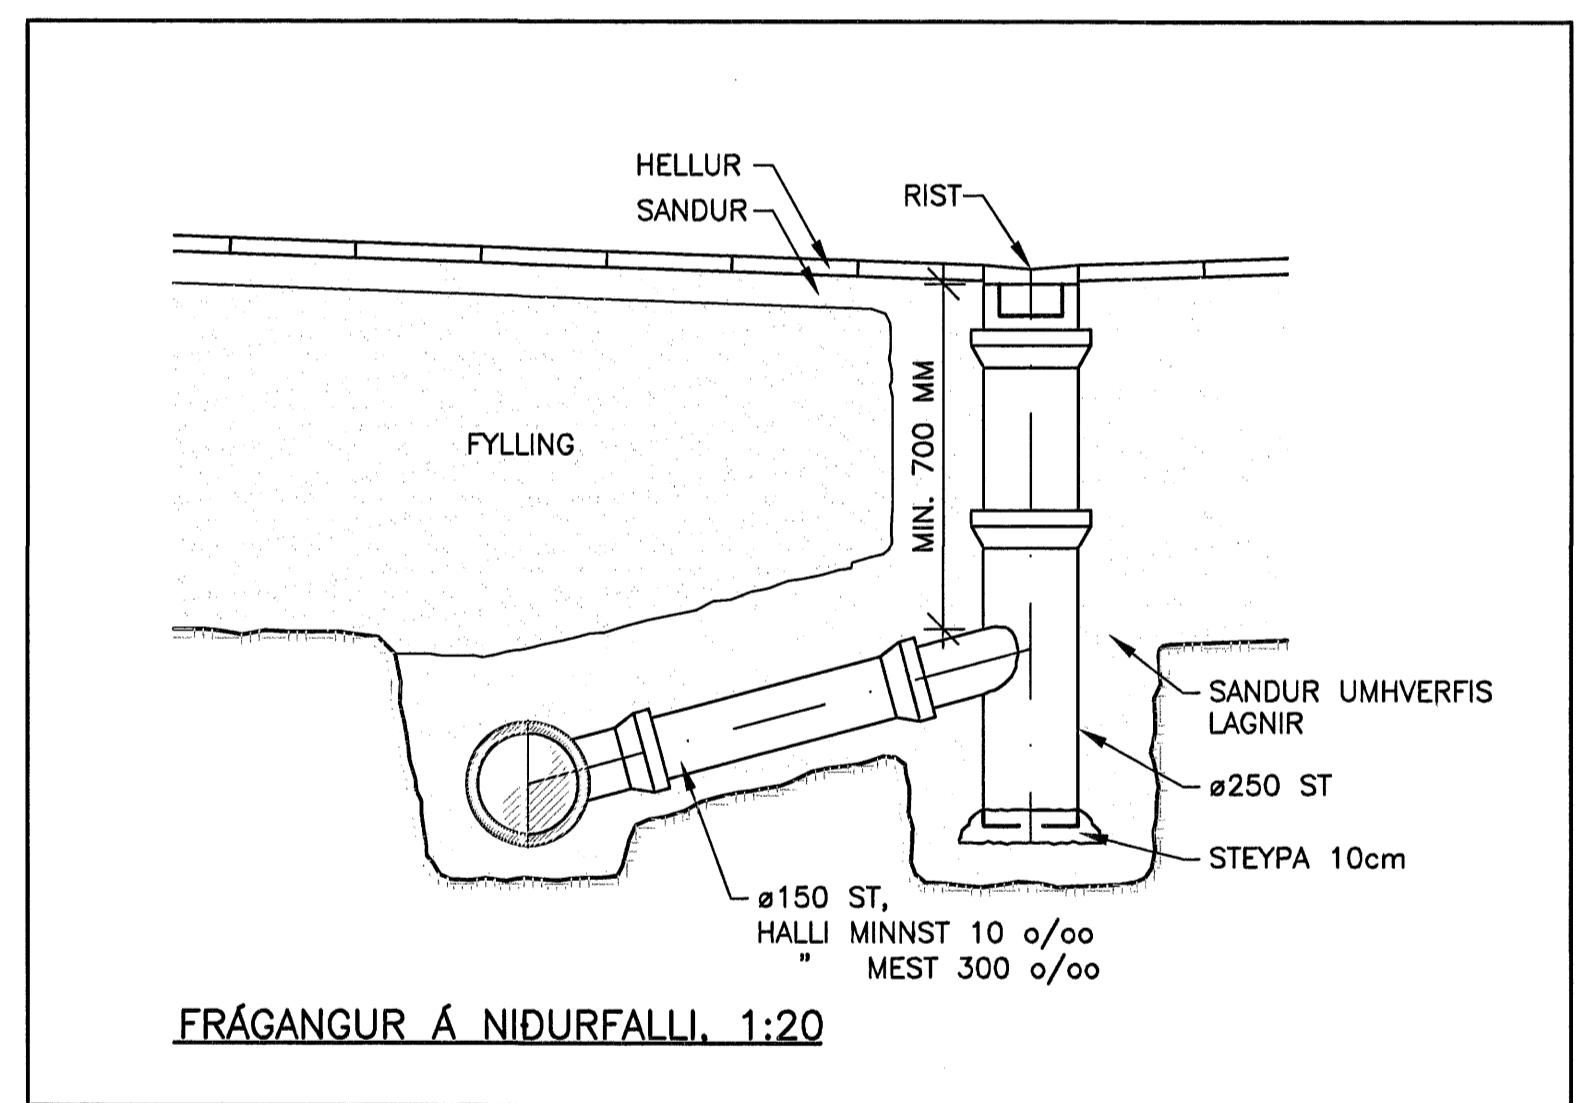

Samþykkt þann
 06 OKT. 2006
 Byggingafulltrúinn í Hafnarfirði
 F.h. Sigurbjartur Halldórsson

Gh 27.9.06
 HEILBRIGDISEFTIRLIT 5
 HAFNARFIJRDAR-
 OG KÖPAVAGSSV/EDIS
 Garbatogi 7 - 210 Garðabæ
 Þessjónar

Móttaki:
 27.9.06
 V.K.M.H.

VERKFRÆÐIÞJÓUSTAN EHF		GÖTUSÁVEIÐUR 3 - 108 REYKJAVÍK - Síma: 553 9980 - NETFANG: jurg@stark.is gh@stark.is	
PROJEKTUR	ESSO LEKJARGÖTU HAFNARFIRÐI	SKEMMINGAR	04.20
BLAÐ NÚMÉR	ERÁVEIÐLAGNIR	SKEMMINGAR	301
LAGNIR Í PLANI	GRUNNMYND	DRÖGMAÐUR	Jón Ólafursson 280255-4329
SKEMMINGAR	1:200	DRÖGMAÐUR	L2
DRÖGMAÐUR	301	DRÖGMAÐUR	1:200

