



TAFLA T1

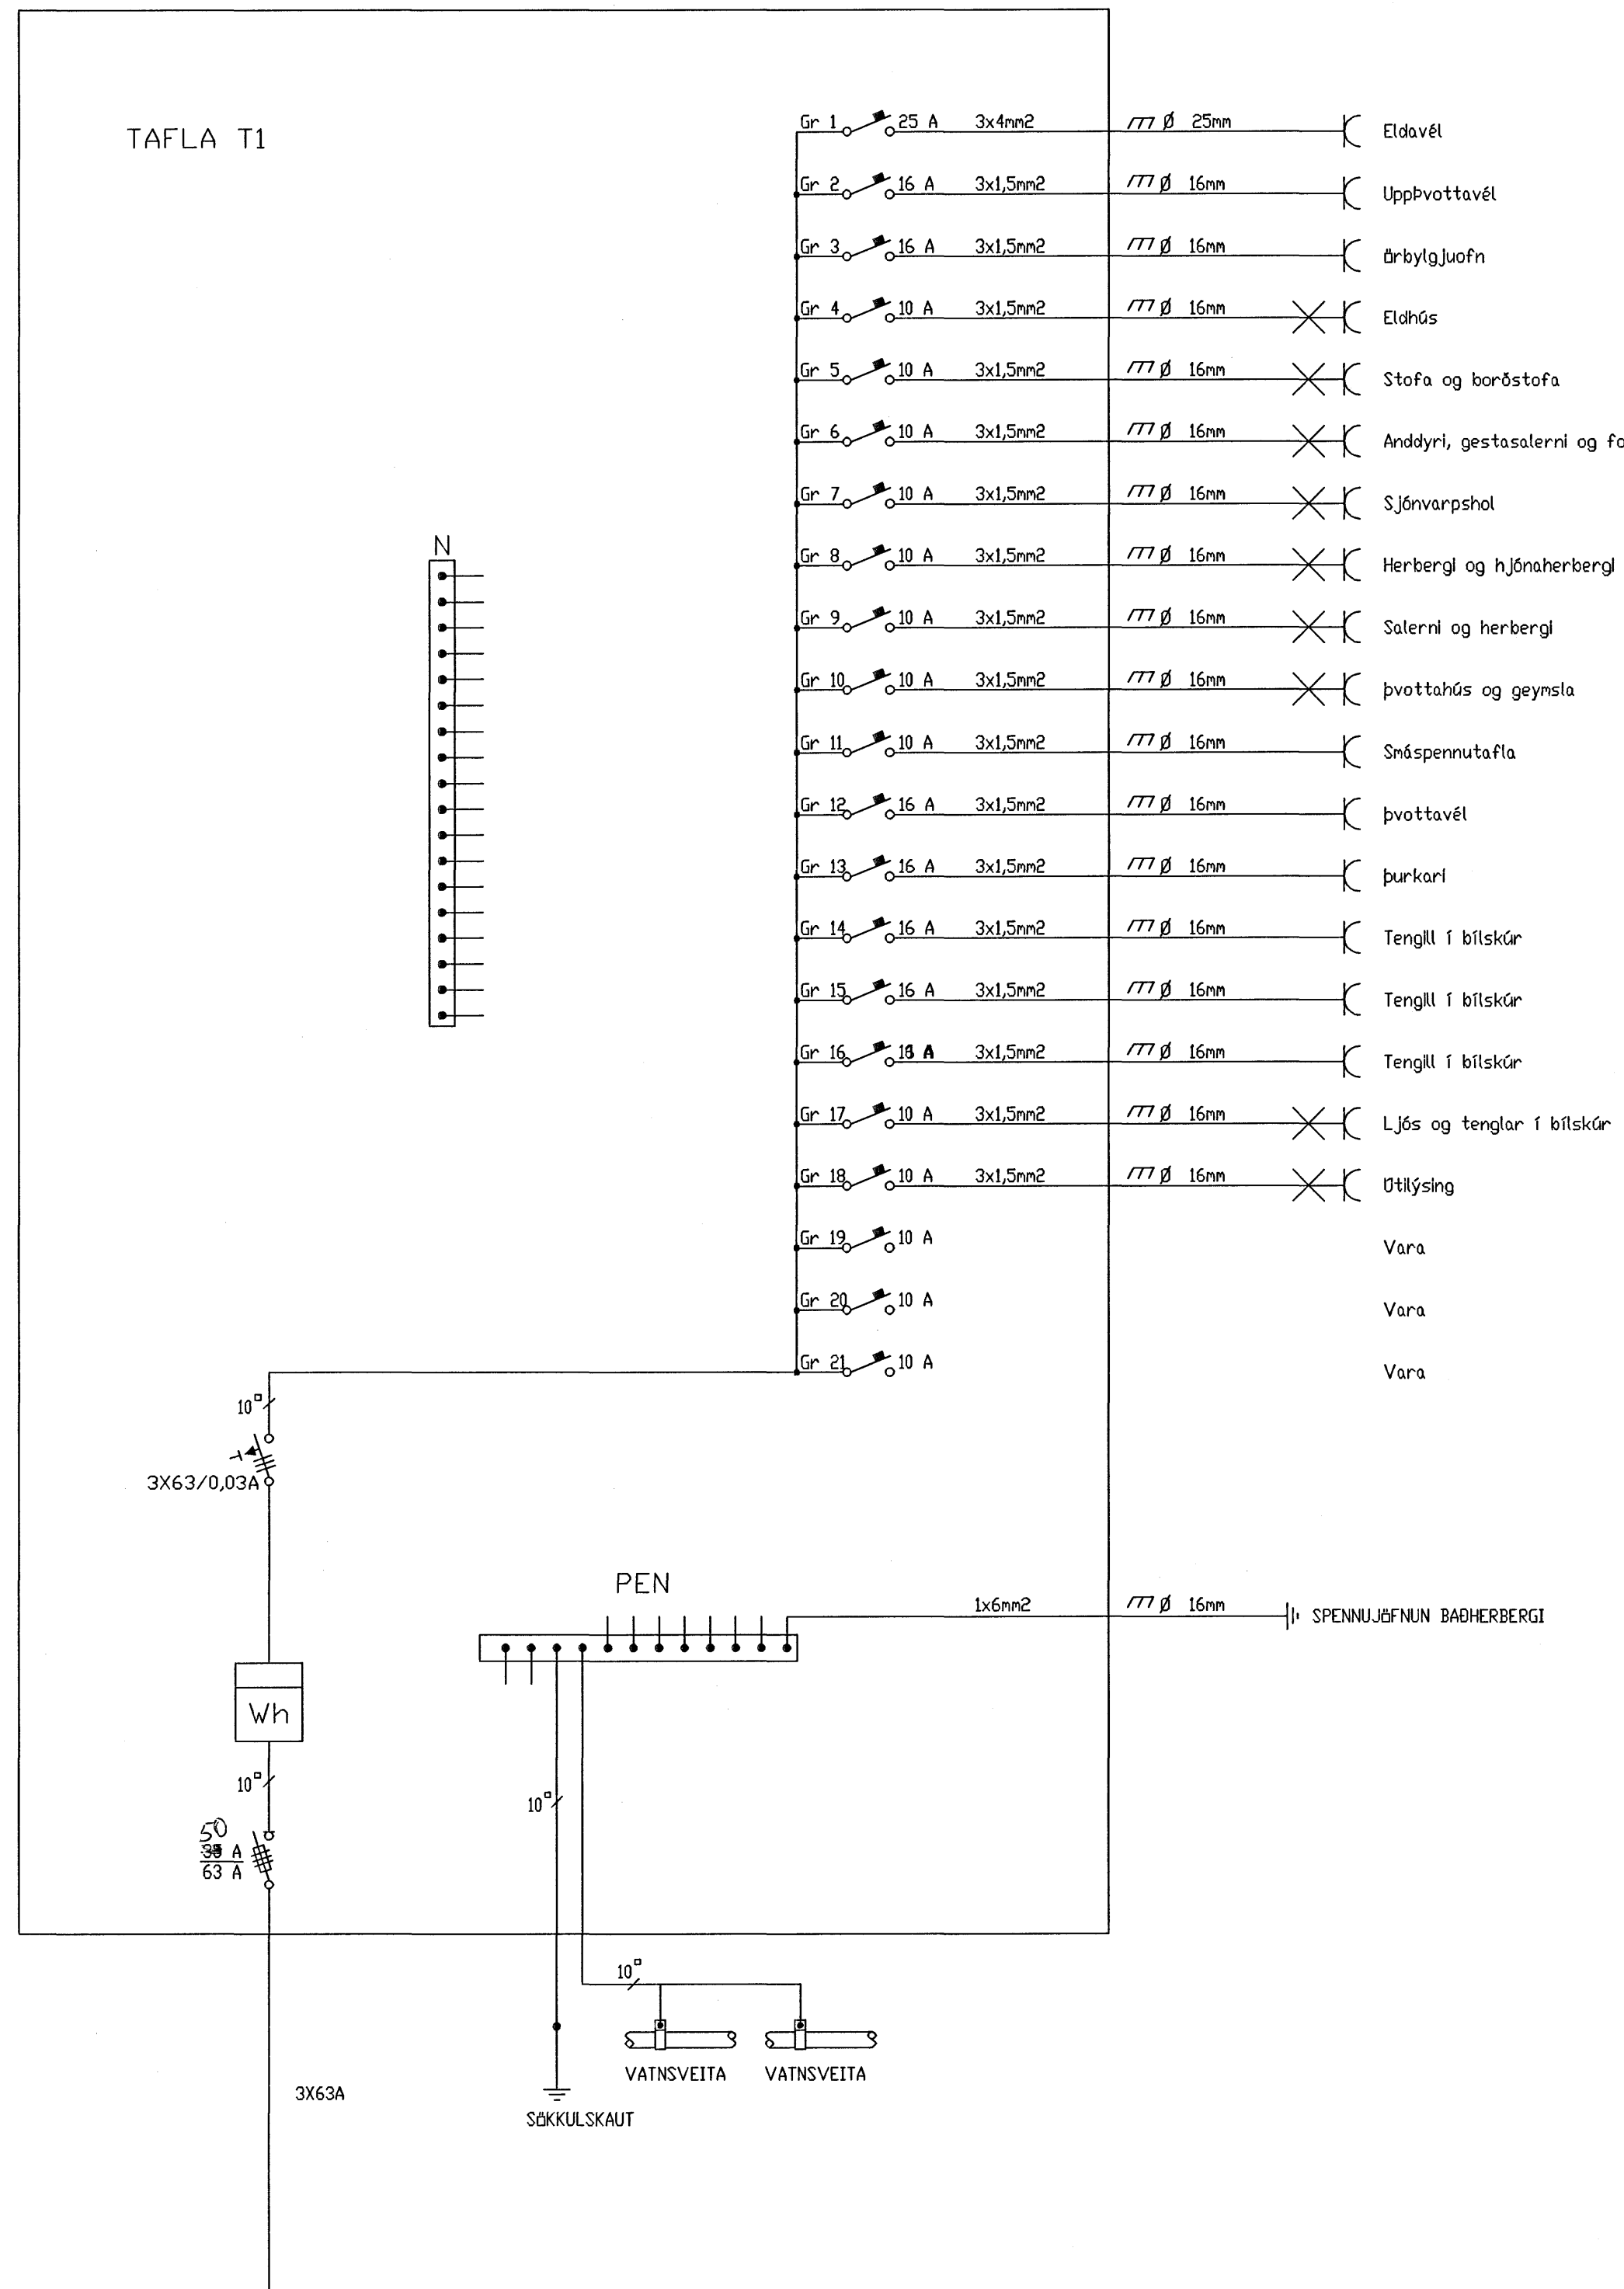

SKÝRINGAR

EFTIRFARANDI GILDIR NEMA ANNAÐ SÉ TEKIÐ FRAM Á TEIKNINGUM. PÍPUR ERU 16mm PLASTPÍPUR ÍDREGNAR 3x1,5q VÍR. MÁLSTRAUMUR ROFA ER 10A OG TENGLA 16A. HÆÐ ROFA ER 1100mm OG TENGLA 200mm. HÆÐ TENGLA Í ELDHÚSI, ÞVOTTAHÚSI OG BÍLAGEIMSLU ER ÞÓ 1100mm. ÞAR SEM ROFI OG TENGILL RRU TEIKNADIR SAMAN SKULU ÞEIR VERA Í SÖMU HÆÐ 1100mm OG UNDIR SAMA RAMMA. HÆÐ Á VEGGLJÓSUM Á BAÐI ER 1900mm. HÆÐ ÚTILJÓSA SKAL VERA 1900mm. ALLT EFNI OG VINNA SKAL VERA Í SAMRÆMI VIÐ GILDANDI REGLUR.

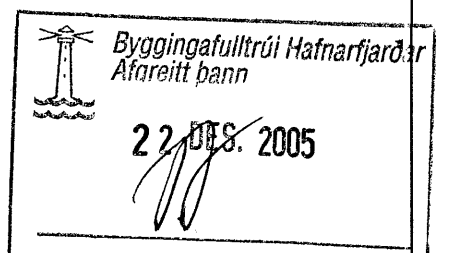

BREYTING	VERKEFNI Fléttuvellir Eruvettir 41	DAGS. 18.12.2005
	Hafnarfirði Töflumynd	BLAÐ 3
	TEIKNAD Einar Ólafsson	MKV. BLADASTÆRD A2

Einar Ólafsson Kt. 080157-3559