


Loftræsilaqnr, Rúmmynd, 1:50

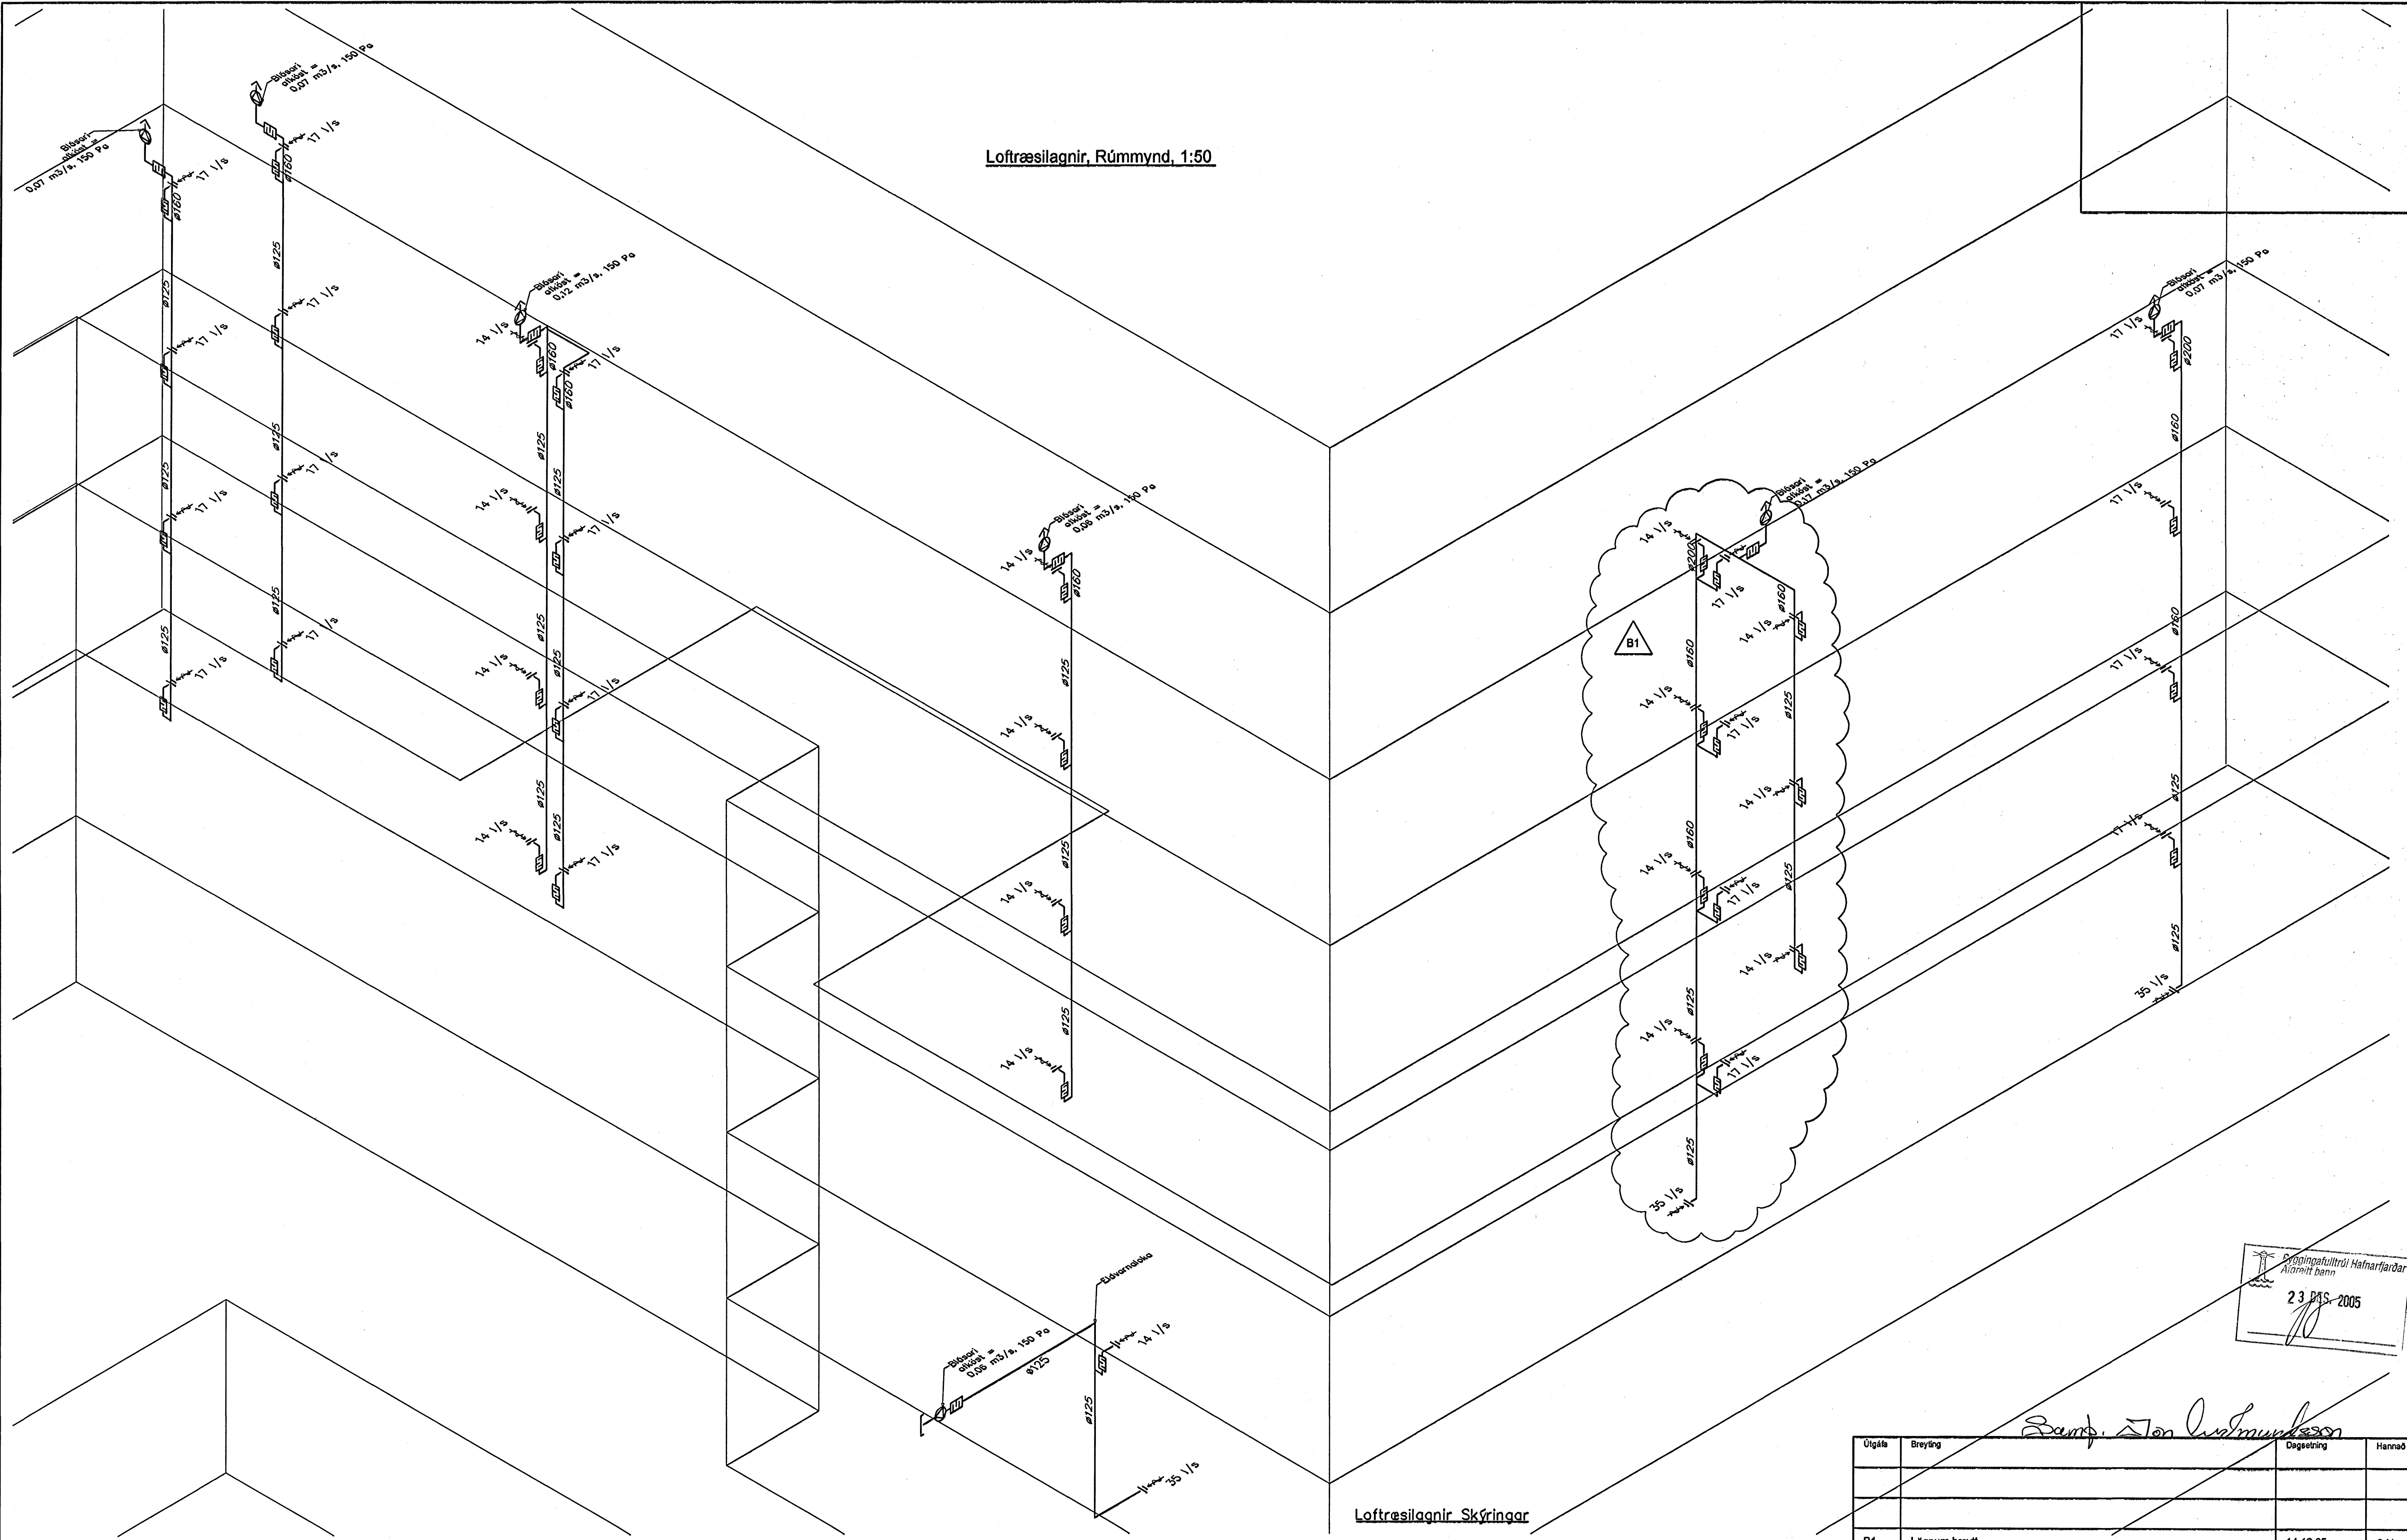

Loftræsilaqnr, Skýringar

Blísarar tengjast með mjúktengi.
 Loftræsilaokkar skulu vera hringlaga úr heitzinkhúðuðu stáli,
 plötubýkkt = 0,5 mm.
 Samsetningafittings skal vera með EPDM gúmrhringir.
 Útsogsventilar skulu vera með keilu til magnstillingar og
 hjóðeyfingu.
 Hjóðdeyfa skal smíða úr heitzinkhúðuðu stáli sömu efnisþykkt
 og stokkar. Einangrun til hjóðsogs skal vera steinullarplötur
 70 kg/m³ með álfmdum dák.

Byggingatúlltrúi Hafnarfjarðar
 23 DAS-2005

Samþ. Steinn Lúdmundsson

Útgáta	Breyting	Dagsetning	Hannað
B1	Lögunum breytt	14.12.05	S.H.
Sveinbjörn Hinriksson Byggingatæknifræðingur Kl. 160661-2629 Brekkugata 9 Hafnarfjörð Sími: 555-4008, 661-9951 Netfang: svennih@irtmet.is		Staður: Eskivellir 5 Hafnarfjörð Skýring: Loftræsilaqnr, Rúmmynd	
Hannað / Teiknað	Kvarð	Dagsetning	Verkr.
<i>Sveinbjörn Hinriksson</i>	1:50	20.12.05	42-04
			Teikn.nr. 1-24