

TÁKN


- GN = Niðurfall
- LR = Loftæsting
- PK = Póstkassar
- NL = Heyðarjós
- VLR = Vélknúin loftæsting
- R = Reykkyngjarni
- ÚT = Merktur útgangur
- ♿ = Bilastæði fyrir fatlaða
- BO = Björgunarp
- ⚡ = Felltígi við björgunarp
- ⊙ = Brunnaslanga
- 20 m.

ELDVARNAMERKINGAR

- REI 60 = Berandi A60 eða B60 veggur
- EI 60 = A60 eða B60 veggur
- R60 = Búður í 60 mínútur, t.d. síða eða billi
- E30 = E30 hurð eða veggur
- E30 CS = E30 S (reykjblött og sjálfkandi)
- E60 CS = A60 eða B60 hurð
- E30 = F30 glær
- ECS 30
- A = er óbrennandi efni
- B = er brennandi efni (t.d. timbur)

BREYTING

A: Breyting 13.12.2005 lagfæring á rýmisnúmeri 0211 verður 0213

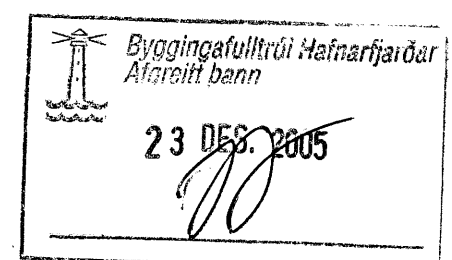

TEIKNAD

JAT.YAI.MÓG

MKV.

1:100

DAGSETNING

12.01.2005

BLAD

4 AF 7

STEINHELLA 5

HAFNARFJARÐUR

GRUNNMYND 2.HÆÐ

KRISTINN RAGNARSSON arkitekt EHF.

KRISTINN RAGNARSSON - KL 120944.2669 - t11kristinn@simnet.is
TEIKNISTOFAN SMÍÐJUVÉGI 11 - 200 KÖPAVOGI - ÍSLAND - S. 564.2255 - FAX 544.4225