


Byggingafultrúi Hafnarfjarðar
Afgreitt þann
12 JUN 2006

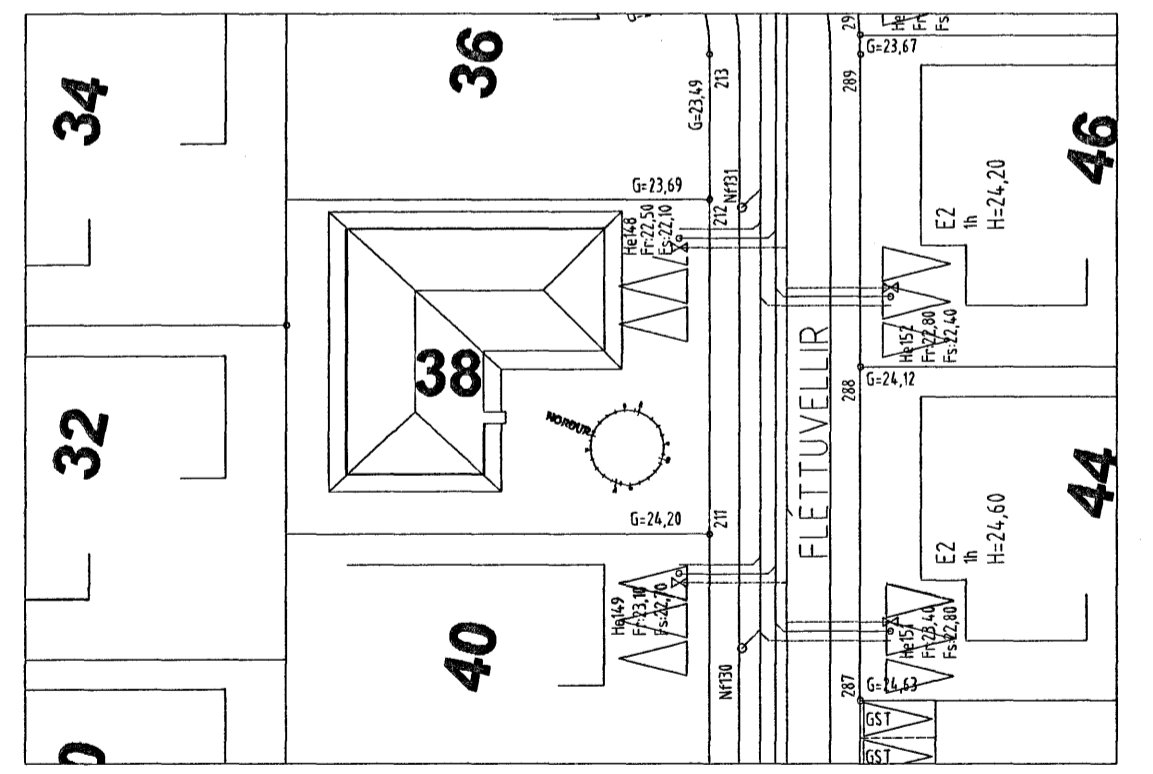

Afstöðumynd 1:500

M. HUNTINGSON-WILLIAMS
130755 8019
AÐALHÖNNUÐUR

Breyting 2: Breytt lega regnvatnslna

VEKTOR
-hönnun og ráðgjöf-
Nýbýlavegi 6, 200 Kópavogi.

Stigurbur Hafsteinsson
byggingaarkitekt
Kt. 030859-7749
sími: 554-6650 fax: 554-6668.

Br.1 22.02.'06
Br.2 08.06.'06

Teikn. nr. Tilvísun á teikningu
Samþykkt

Fleittuvellir 38 HAFNARFIRÐI
GRUNNLAGNIR
Grunnmynd og afstöðumynd

Hannað KA | Teiknað KA
Dagsetning 7.10.'05 | Verk nr. | Mælikvæði 1:50/500 | Telkn. nr. L-02

Göt í sökkulveggi (300*300) skulu vera í kóta sem er 10 cm neðar en rennisliskótar.