





NORÐURHLIÐ M 1 : 50

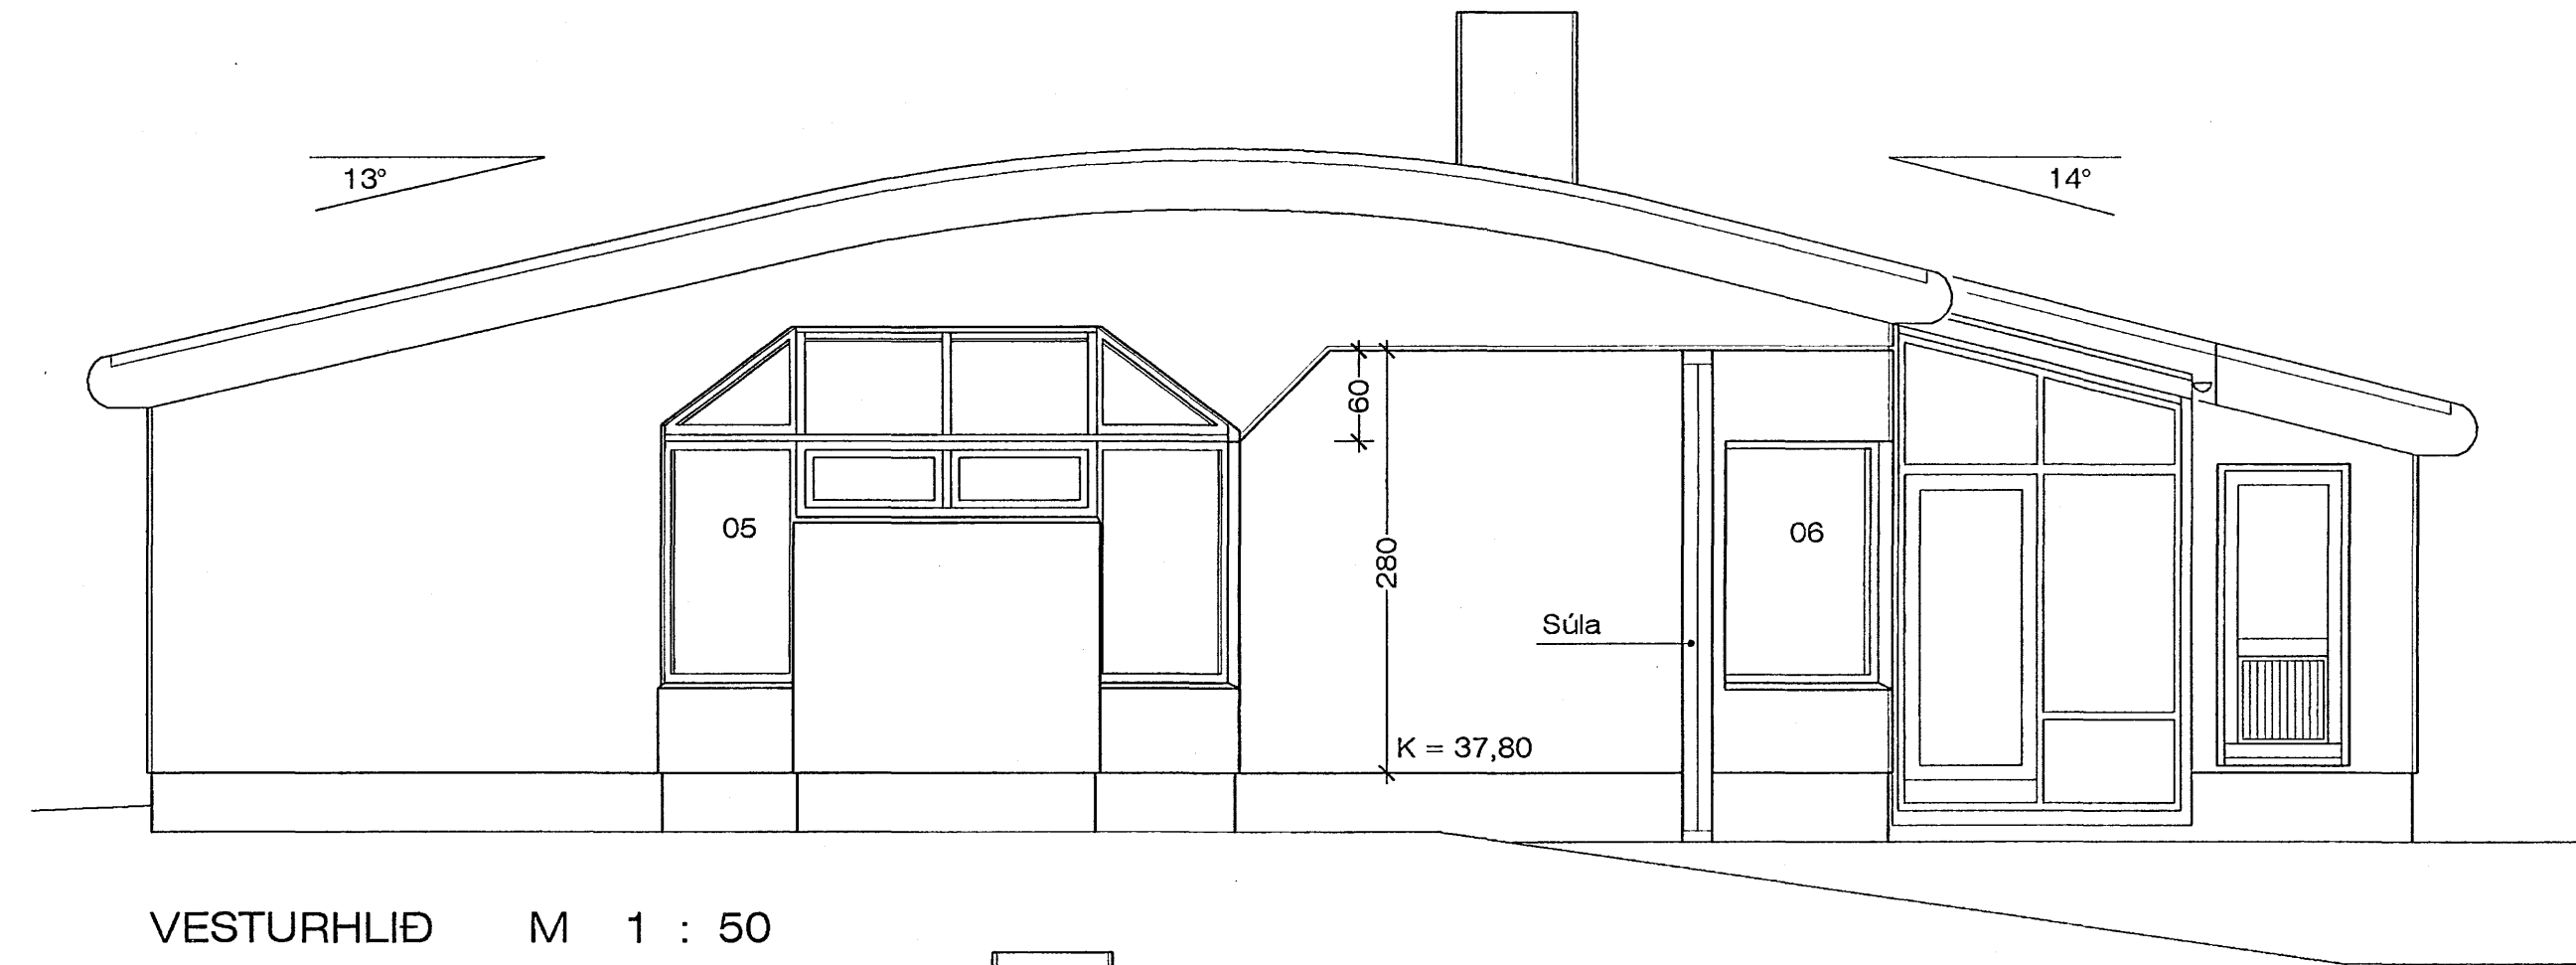

VESTURHLIÐ M 1 : 50

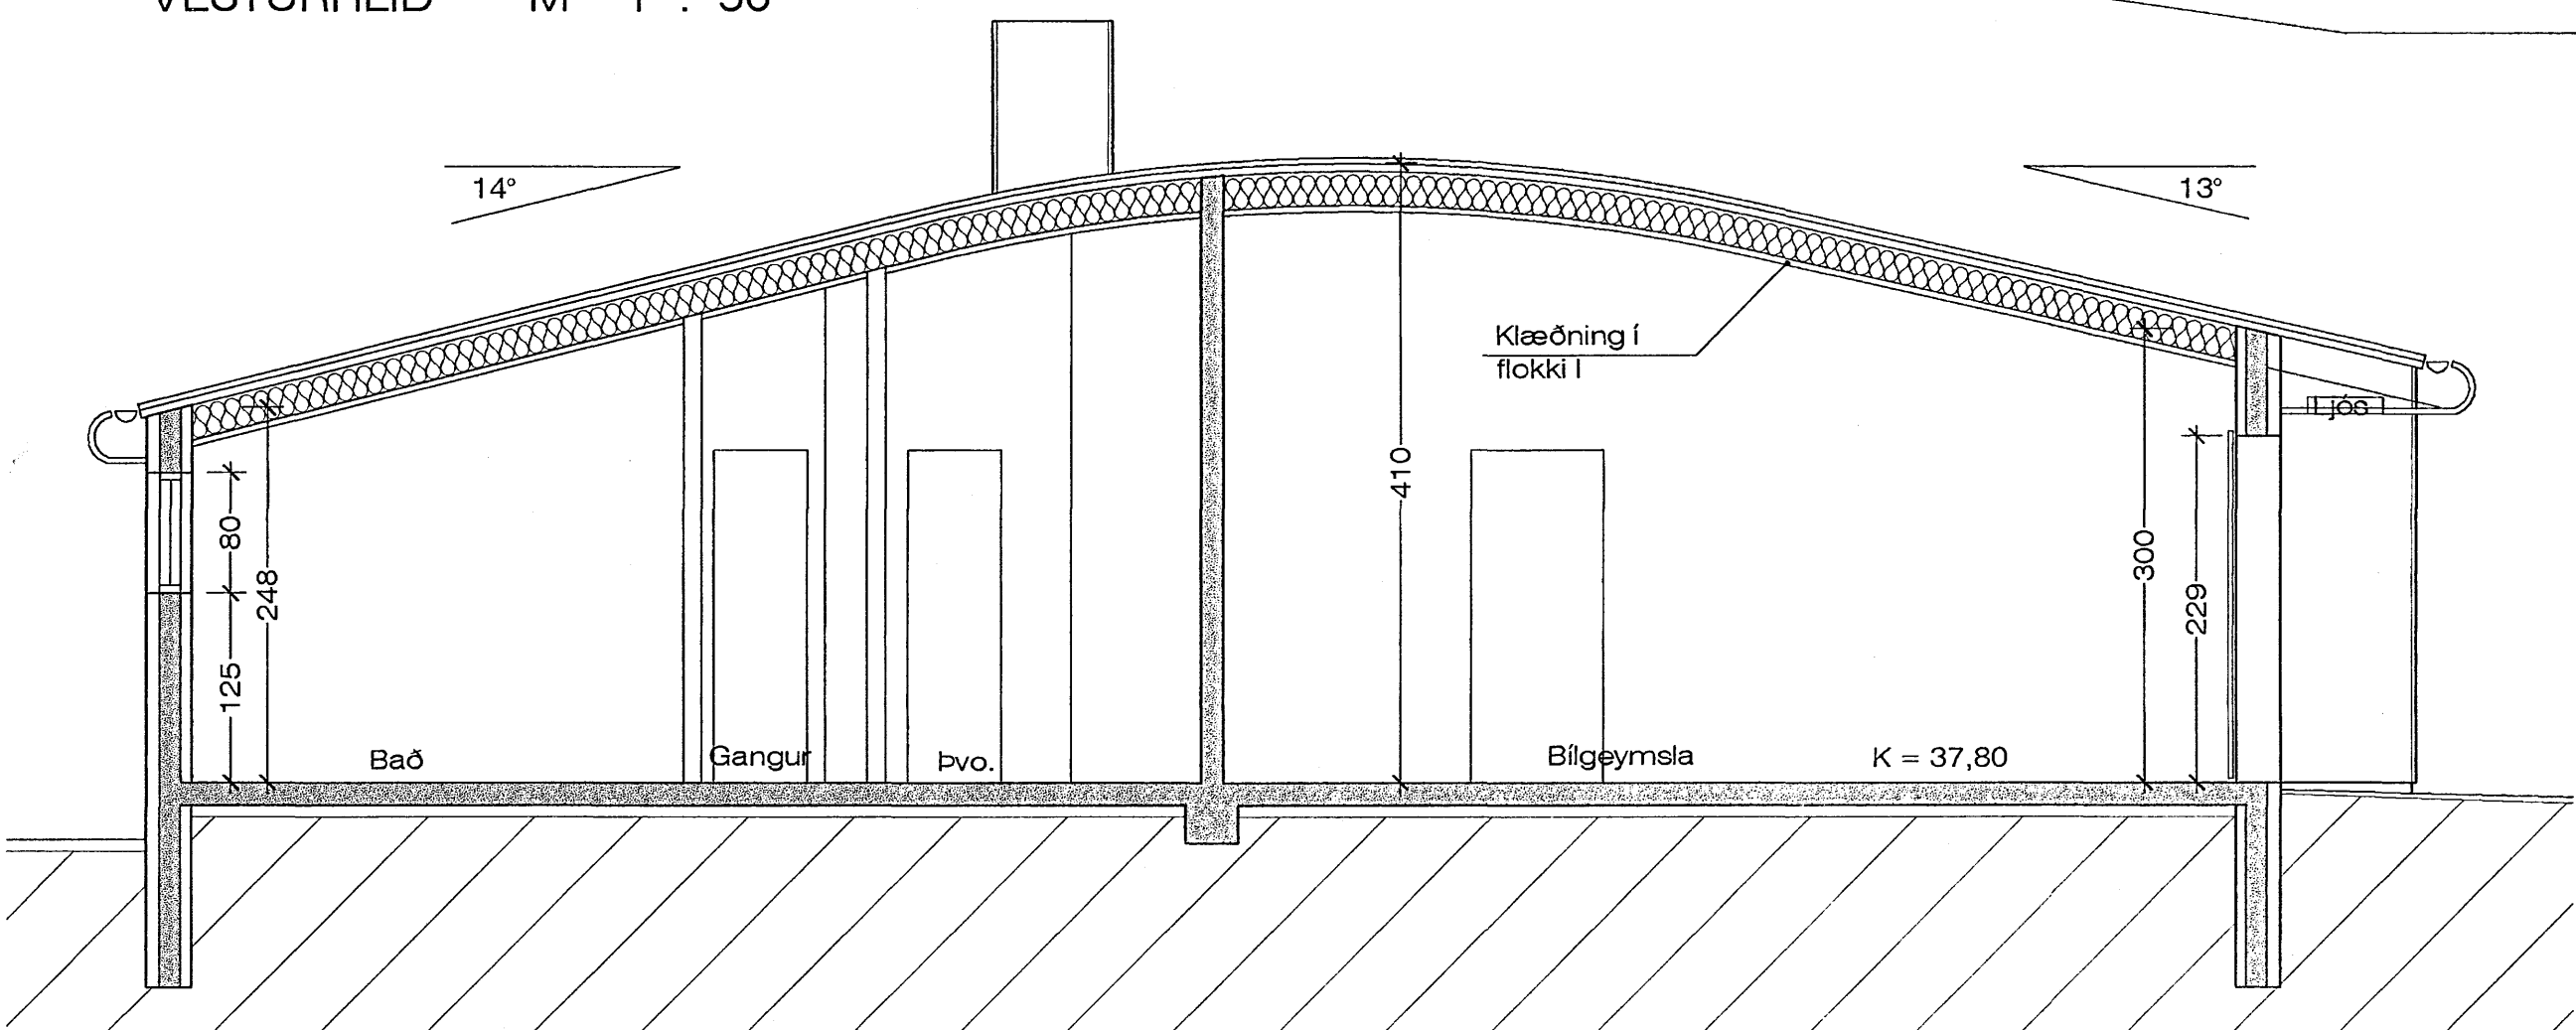

SNEIDING A - A M 1 : 50

Byggingafultrúi Hafnarfjarðar
Afgreitt þann
07 JUN 2006
[Signature]

Breytt. 6. - 6. - 2006
Breytt útlit á aðalinngangshurð.

SPÓAÁS 10, HAFNARFIRÐI ÚTLIT, SNIÐ

VERK. NR. 223 DAGS. 22.02.2000 MÁL. 1:50
TEIKN. NR. 202 BREYTT. 6.- 6. - 2006

JÓN GUÐMUNDSSON ARKITEKTI *Jón Guðmundsson* KT. 310551
VINNUSTOFA. SKÚLAGÖTU 63 REYKJAVÍK. Sími 552 5055 3259

Jón Guðmundsson arkitekt. Suðurlandsbraut. 16 7.6.2006 11:09 span2001.dwg