



AFSTÖÐUMYND 1:500

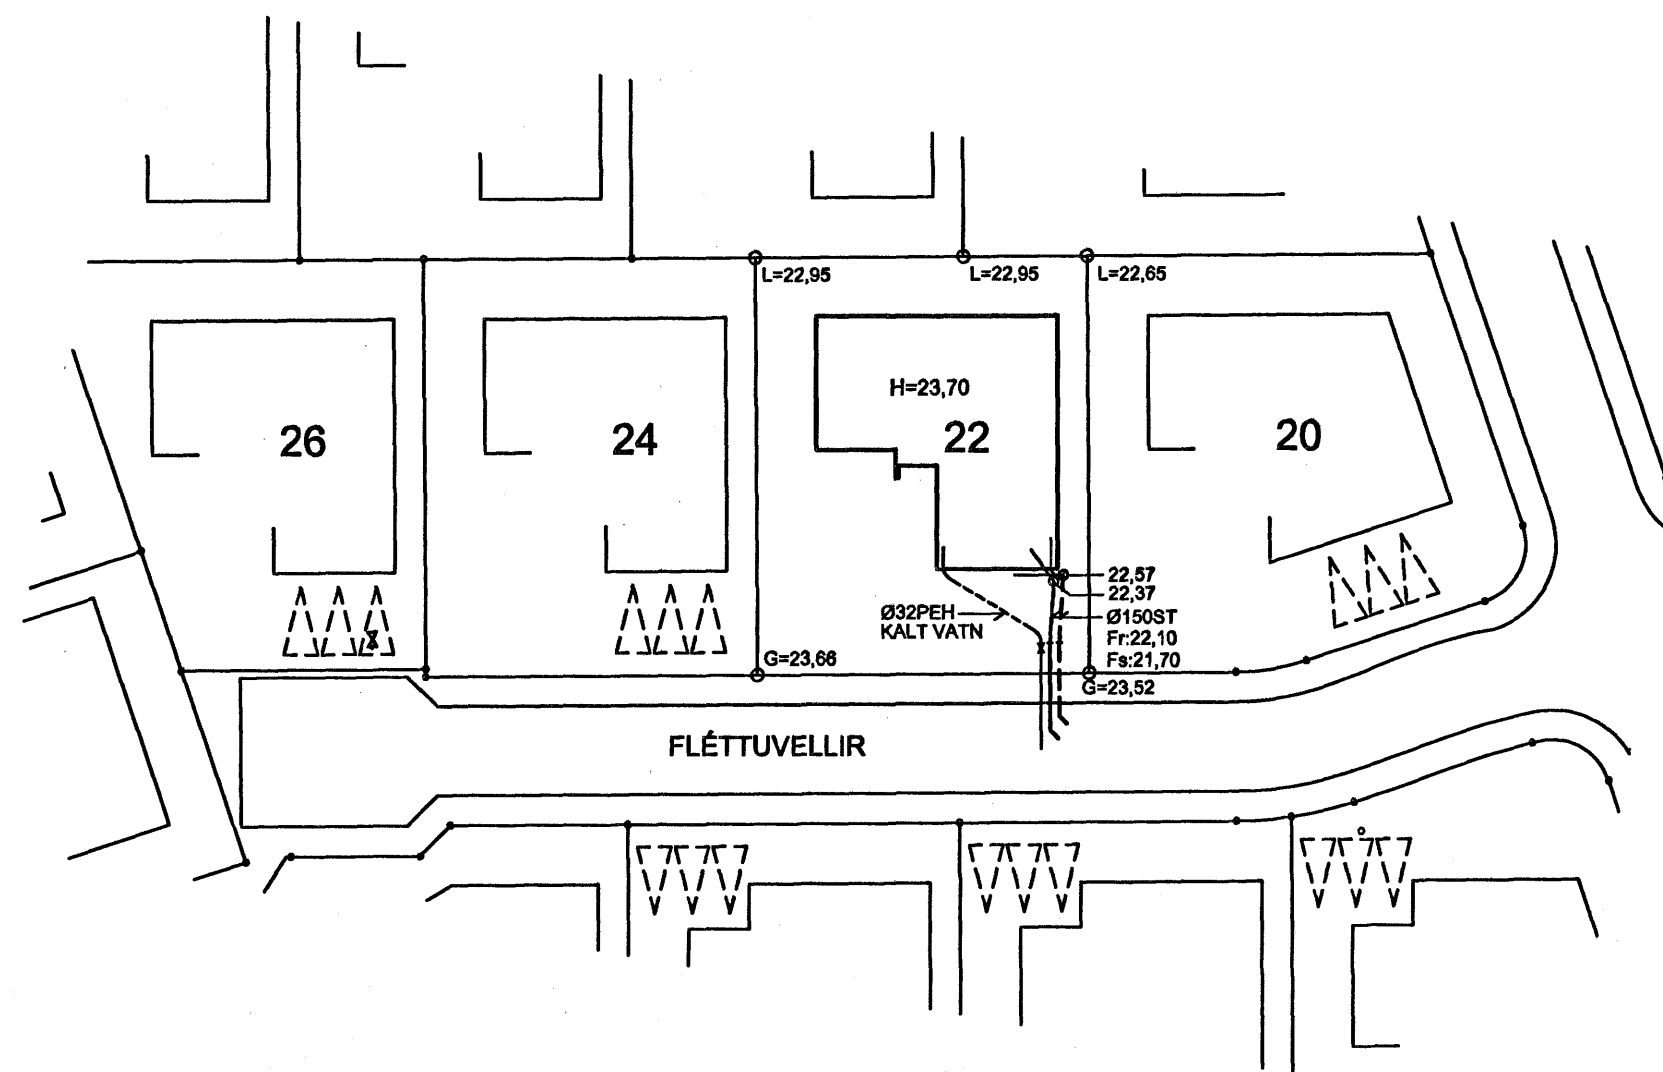



SÉRMYND A 1:20

FRÁGANGUR VIÐ GEGNUM-STREYMD GÓLFNIDURFÖLL

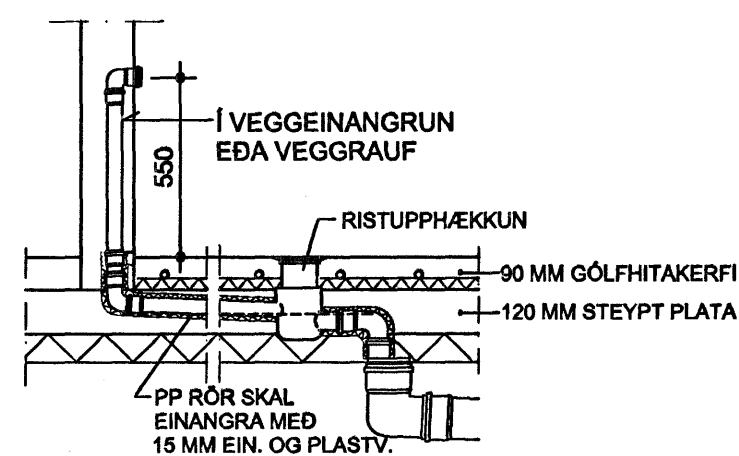

SÉRMYND B 1:20

GÓLFSTÚTAR FYRIR ÞAKNIDURFÖLL

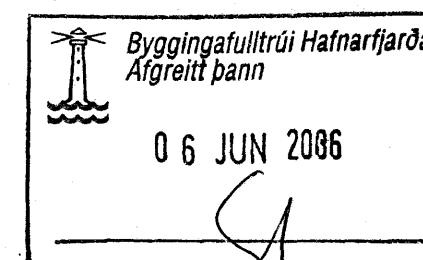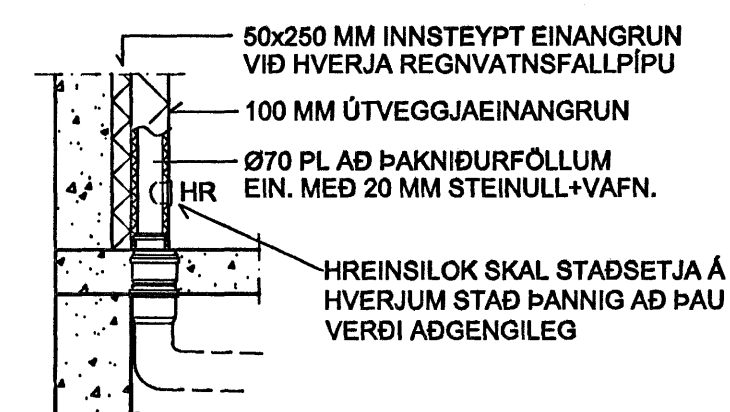

Elli K. Gestou
SAMRÆMING ARKITEKTS

19.04.2008	H/ÉÐAKÓTI HÚSS BREYTT	
BREYTING	DAGSETNING	GERT
ARITALE K1 200248-4069		
VERGIERT: FLÉTTUVELLIR 22, HAFNARFIRÐI	VERK NR.: 0610	
TEKJANNA: FRÁRENNSLÍSLAGNIR -AFSTÖÐUMYND, SÉRMYNDIR	HANNA: PG TEKNA: PG DAGSETNING: 10.02.2008 KVAFR: 1:500 1:20 YFIRFARIR: PM	TEKJING NR.: 302
ÞORSTEINN MAGNÚSSON - BYGGINGARVERKFRÆÐINGUR VERKFRÆÐISTOFA AUÐBREKKU 8 200 KÓPAVOGI SÍMI 551 9940 FAX 551 9945		